


**陸前高田市高田地区被災市街地復興土地区画整理事業
土地利活用促進バンク登録物件台帳**

物件登録番号	100	位置図		
所在地 (宅地番号)	高田町字森の前 706-8 (KB44街区6画地)			
面積	767.92㎡ (約232坪)			
用途地域	近隣商業地域			
都市計画等の有無	区域内			
建ぺい率 /容積率(%)	80/200			
接道道路 幅員(m)	宅地整備図参照			
電気・電話	引き込み可 (電柱)			写 真
上水道	引き込み有			
下水道	汚水			引き込み有
	雨水			要管理者協議
ガス	個別プロパン			
希望取引形態	売買又は賃貸			
希望価格	売買: 円 賃貸: 円/月			
宅建業者 (連絡先)				
掲載日	令和元年12月24日	その他		

宅地整備図 (宅地番号KB44 -6)


平面図 S=1:400

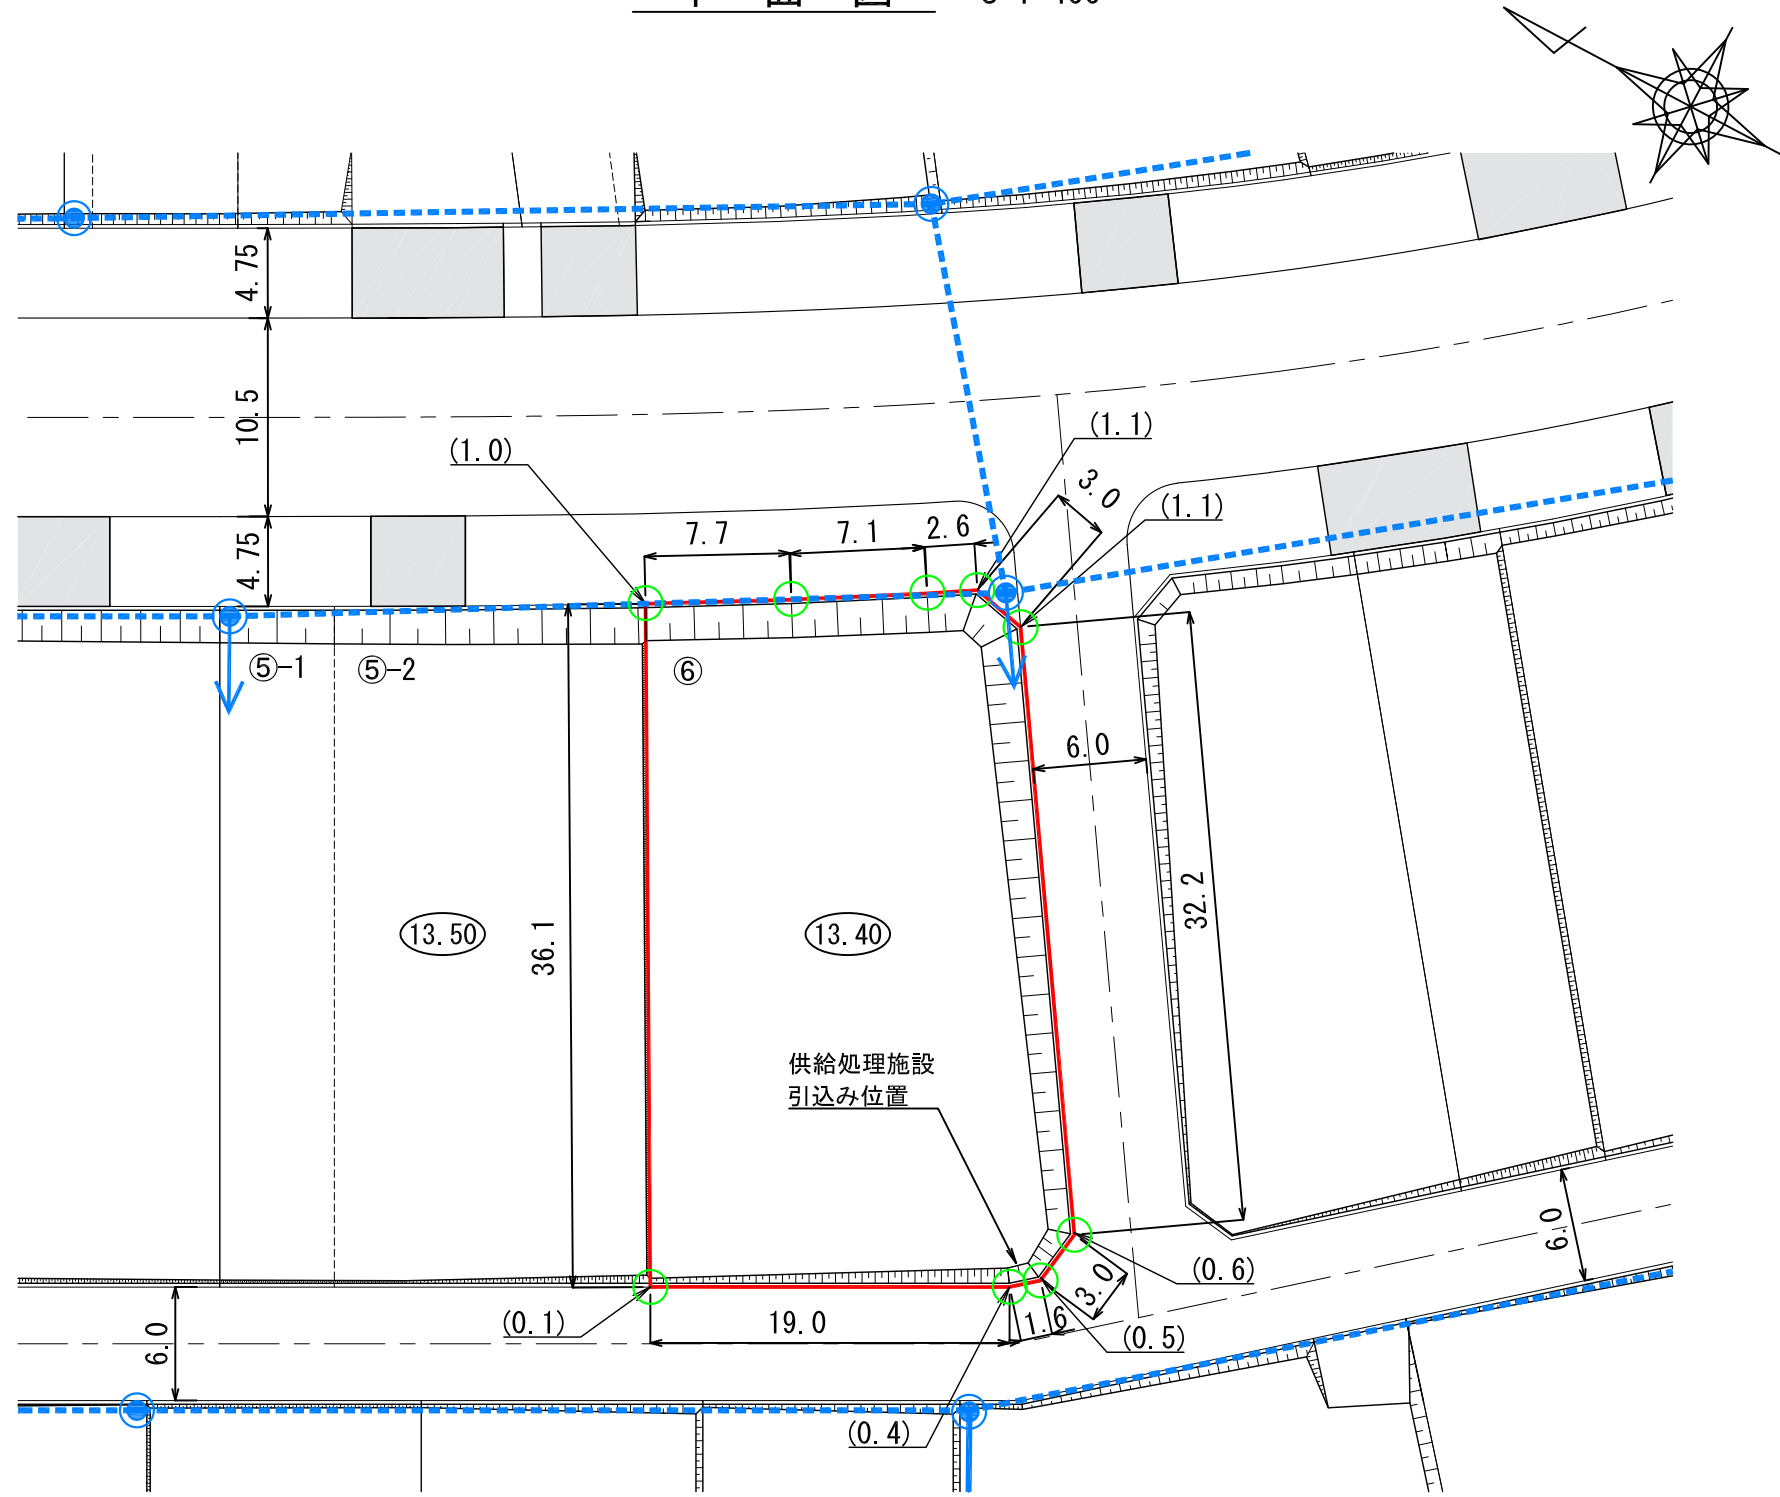

- (注意) ・仮換地の辺長は、事業施工中のため10cm単位で表示しております。今後、出来形確認測量の結果により多少変動することがあります。
 ・給水施設(給水管、止水栓)は、φ20の口径を基本としています。
 ・供給処理施設位置については、施工状況に伴い多少変動することがあります。
 ・電柱(支線)については、9/20現在で計画を図示しています。施工状況に伴い多少変動することがあります。

供給処理施設引込み・電柱位置図

S=1:100

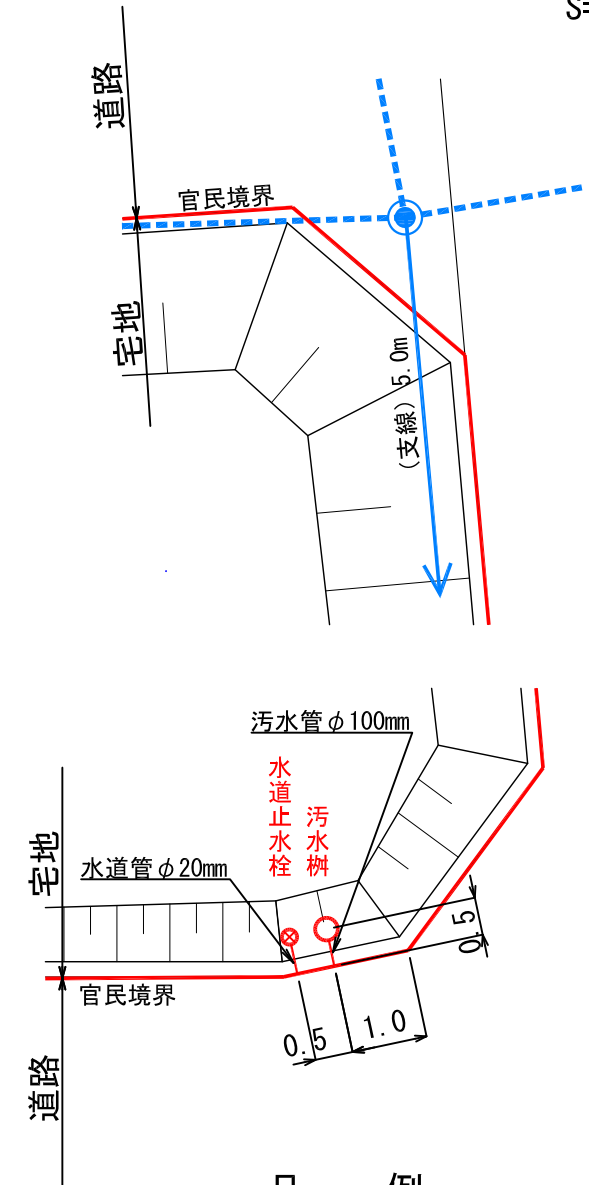

凡 例	
記 号	名 称
[Red Box]	換地位置
(10.00)	宅盤計画高
[Hatched Box]	法 面
(Green Circle)	プレート標
(0.2)	宅盤高と道路高との高低差
[Blue Circle with Arrow]	電柱(支線あり)
[Blue Circle with Dashed Arrow]	電柱・電線

※表示数値の単位：m