

**陸前高田市高田地区被災市街地復興土地区画整理事業
土地利活用促進バンク登録物件台帳**


物件登録番号	115	位置図			
所在地 (宅地番号)	高田町字下和野 103-5 103-6 (KC06街区4-1, 4-2画地)				
面積	240.15㎡ (約72坪)				
用途地域	第一種住居地域				
都市計画等の有無	区域内				
建ぺい率 /容積率(%)	60/200				
接道道路 幅員(m)	宅地整備図参照				
電気・電話	引き込み可 (電柱)	写 真			
上水道	引き込み有				
下水道	汚水			引き込み有	
	雨水			要管理者協議	
ガス	個別プロパン				
希望取引形態	売買				
希望価格	売買: 円 賃貸: 円/月				
宅建業者 (連絡先)					
掲載日	平成31年3月11日	その他			

宅地整備図

(宅地番号KC06-4 -1,2)


平面図

S=1:200(A3)

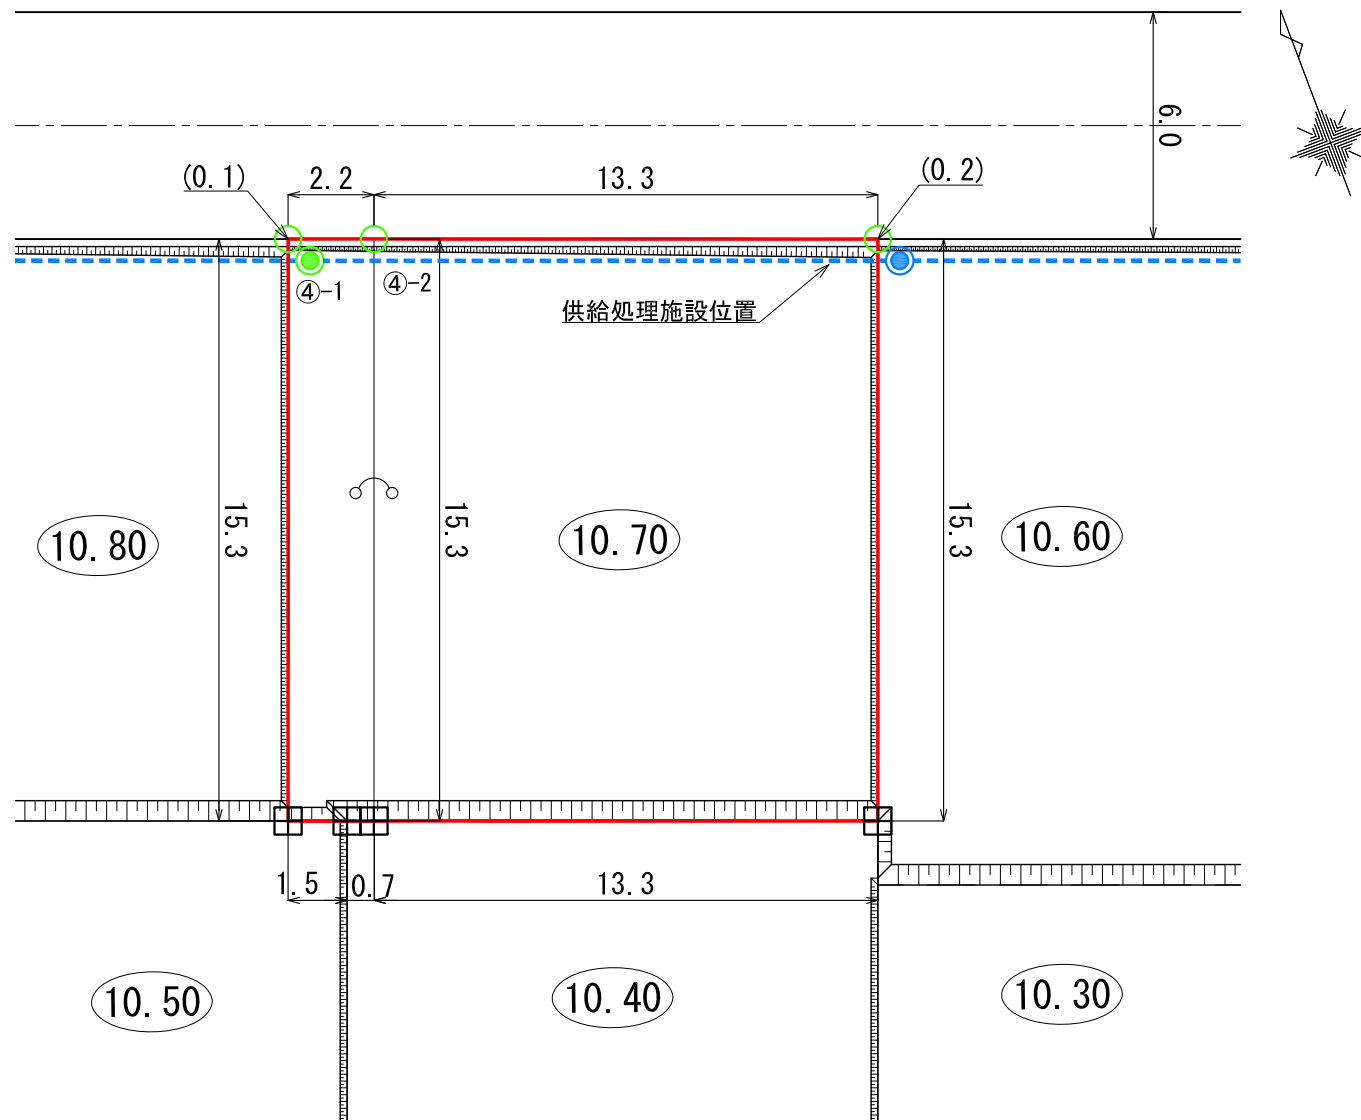

供給処理施設、電線位置図

S=1:100(A3)

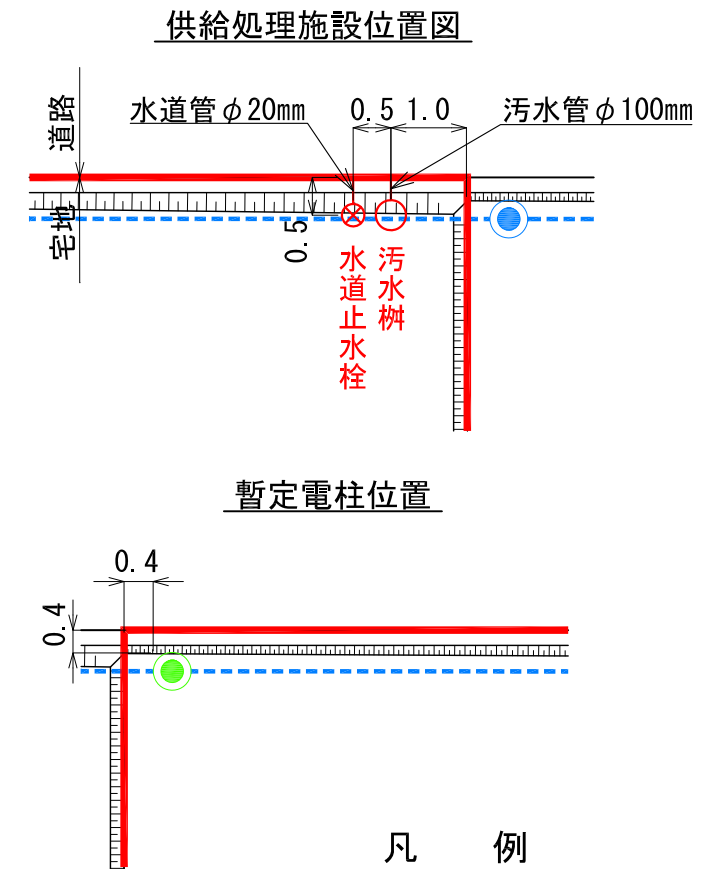

凡 例

記 号	名 称
□	換地位置
(10.70)	宅盤高
▤	法 面
(0.1)	宅盤高と道路高との高低差
田	コンクリート標
○	プレート標
●	暫定電柱 (抜柱)
●	電 柱
---	電 線

- (注意)
- ・ 仮換地の辺長は、事業施行中のため10cm単位で表示しております。
 - ・ 今後、出来形確認測量の結果により多少変動することがあります。
 - ・ 供給処理施設位置については、施工状況に伴い多少変動することがあります。

※ 表示数値の単位 : m