


**陸前高田市高田地区被災市街地復興土地区画整理事業
土地利活用促進バンク登録物件台帳**


物件登録番号	11	位置図			
所在地 (宅地番号)	高田町字中川原 300-3 300-4 (KA09街区3-1, 3-2画地)				
面積	314.42㎡ (約95坪)				
用途地域	第一種住居地域				
都市計画等の有無	区域内				
建ぺい率 /容積率(%)	60/200				
接道道路 幅員(m)	宅地整備図参照				
電気・電話	引き込み可 (電柱)			写真	
上水道	引き込み有				
下水道	汚水			引き込み有	
	雨水			要管理者協議	
ガス	個別プロパン				
希望取引形態	売買又は賃貸				
希望価格	売買: 円 賃貸: 円/月				
宅建業者 (連絡先)					
掲載日	令和元年12月24日			その他	

宅地整備図 (宅地番号KA09 -3-1, 2)

平面図 S=1:300

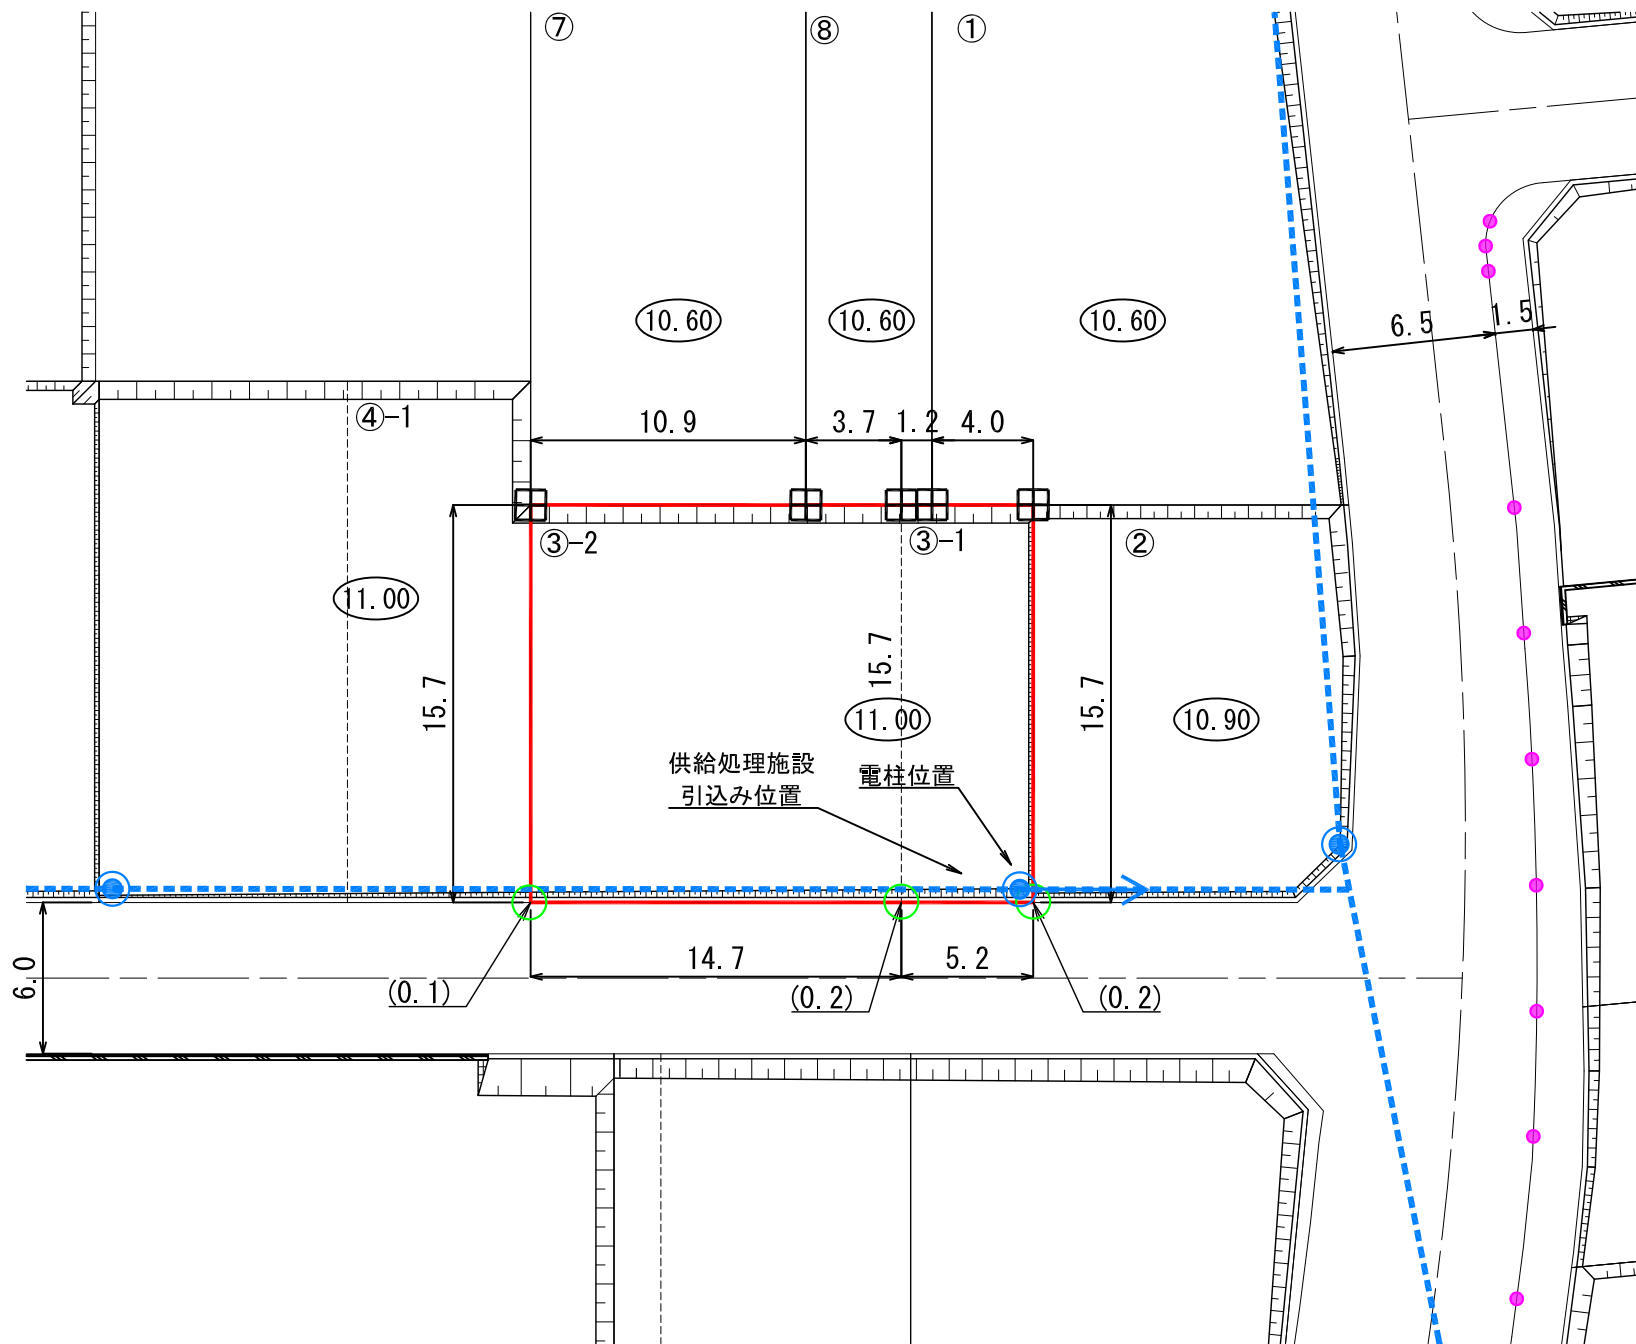

供給処理施設引込み位置図・電柱位置図 S=1:100

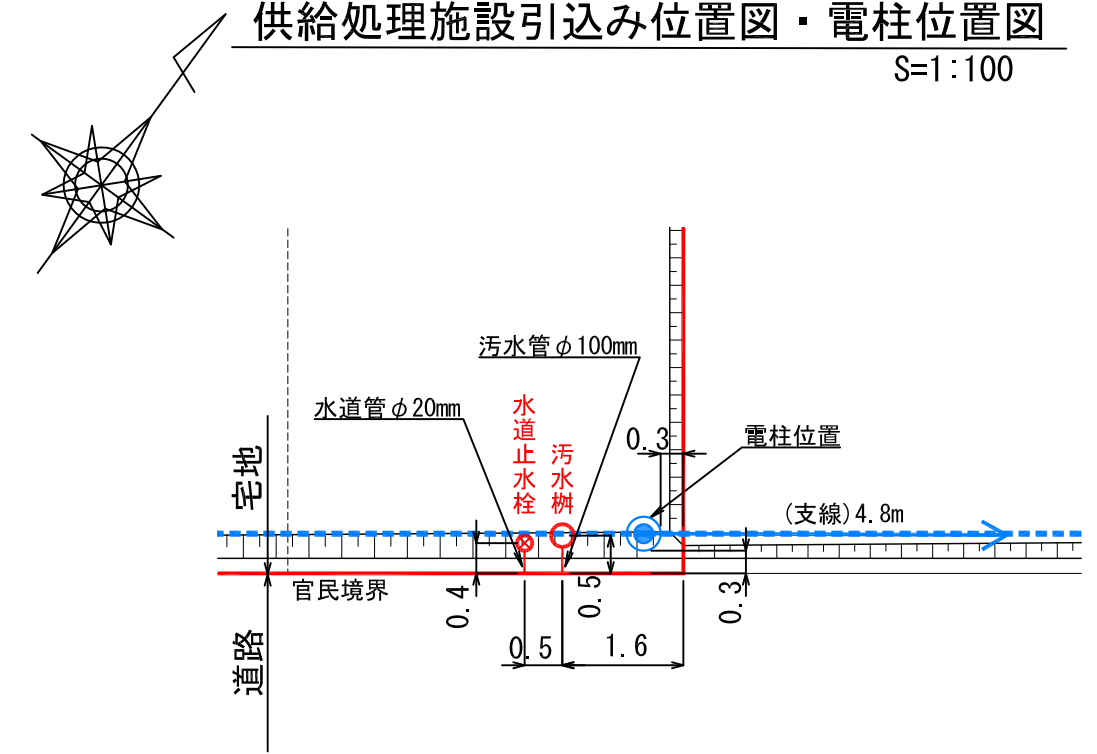

凡 例

記号	名称
[Red Box]	換地位置
(10.00)	宅盤計画高
[Tapered Line]	法面
田	コンクリート標
○	プレート標
(0.2)	宅盤高と道路高との高低差
[Blue Circle with Arrow]	電柱(支線あり)
[Blue Circle with Dashed Line]	電柱・電線
●	ポストコーン

- (注意)
- ・ 仮換地の辺長は、事業施工中のため10cm単位で表示しております。今後、出来形確認測量の結果により多少変動することがあります。
 - ・ 給水施設(給水管、止水栓)は、φ20の口径を基本としています。
 - ・ 供給処理施設位置については、施工状況に伴い多少変動することがあります。

※表示数値の単位：m