

**陸前高田市高田地区被災市街地復興土地地区画整理事業  
土地利活用促進バンク登録物件台帳**


物件登録番号	134	位置図			
所在地 (宅地番号)	高田町字並杉 302-1  (KC15街区1画地)				
面積	718.81㎡ (約217坪)				
用途地域	商業地域				
都市計画等の有無	区域内				
建ぺい率 /容積率(%)	80/400				
接道道路 幅員(m)	宅地整備図参照				
電気・電話	引き込み可 (電柱)	写 真			
上水道	引き込み有				
下水道	汚水			引き込み有	
	雨水			要管理者協議	
ガス	個別プロパン				
希望取引形態	賃貸				
希望価格	売買: 円 賃貸: 円/月				
宅建業者 (連絡先)					
掲載日	平成31年2月13日	その他			

# 宅地整備図

(宅地番号KC15-1)


## 平面図

S=1:500(A3)

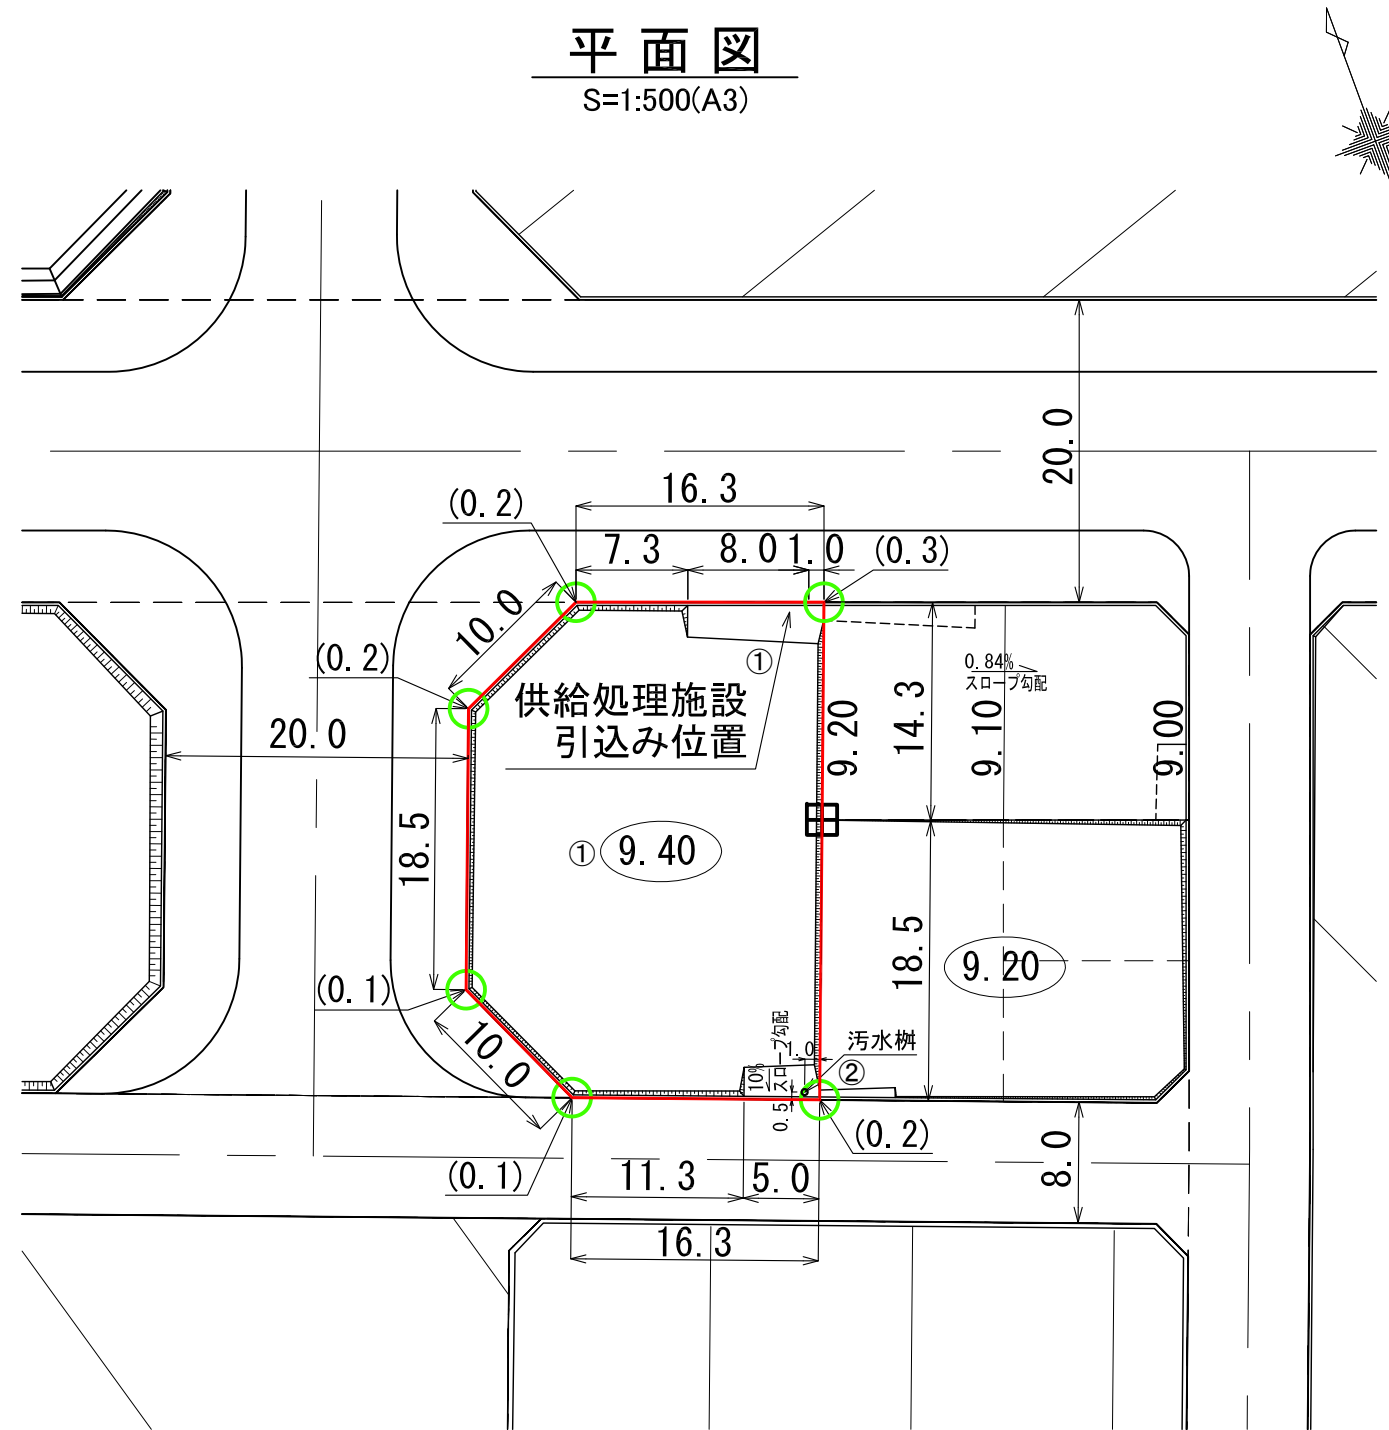

## 供給処理施設引込み位置図

S=1:100(A3)

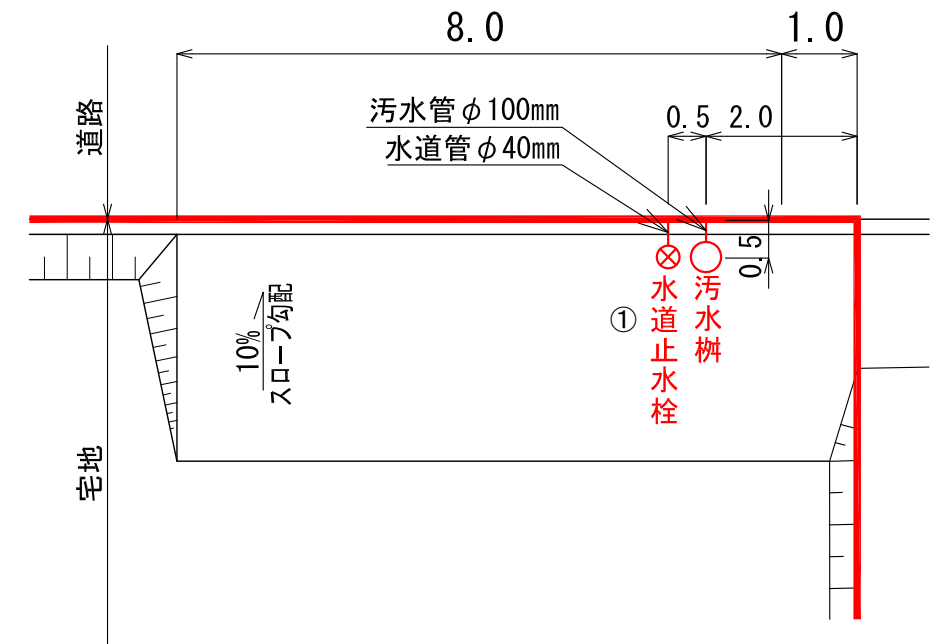

### 凡 例

記 号	名 称
	換地位置
	宅盤高
	法 面
(0.3)	宅盤高と道路高との高低差
	コンクリート標
	プレート標

※ 表示数値の単位：m

(注意) 仮換地の辺長は、事業施行中のため10cm単位で表示しております。  
今後、出来形確認測量の結果により多少変動することがあります。