


**陸前高田市今泉地区被災市街地復興土地区画整理事業  
土地利活用促進バンク登録物件台帳**

物件登録番号	145	位置図		
所在地 (宅地番号)	気仙町字三本松 113-1 113-2  (110街区1-1, 1-2画地)			
面積	1,290.12 (m) (約390坪)			
用途地域	準工業地域			
都市計画等の有無	区域内			
建ぺい率 /容積率(%)	60/200			
接道道路 幅員(m)	宅地整備図参照			
電気・電話	引き込み可 (電柱)			写 真
上水道	引き込み有			
下水道	汚水			引き込み有
	雨水			要管理者協議
ガス	個別プロパン			
希望取引形態	賃貸			
価格	賃貸:78,000 円/月			
宅建業者 (連絡先)	一本松不動産 0192-47-3904			
掲載日	令和3年1月29日	その他		


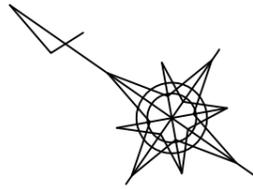


# 宅地整備図(宅地番号110街区①-1, ①-2画地)

平面図 S=1:400

## 供給処理施設引込み位置図及び電柱位置図

S=1:100

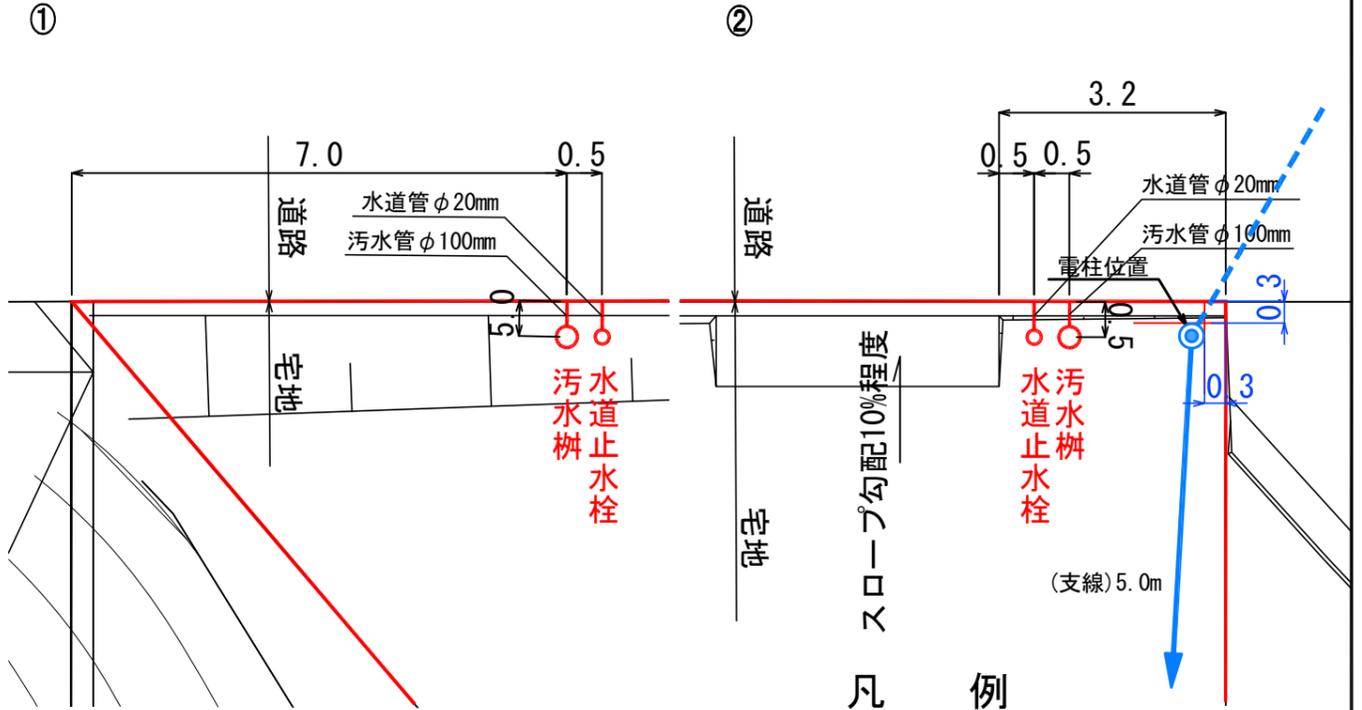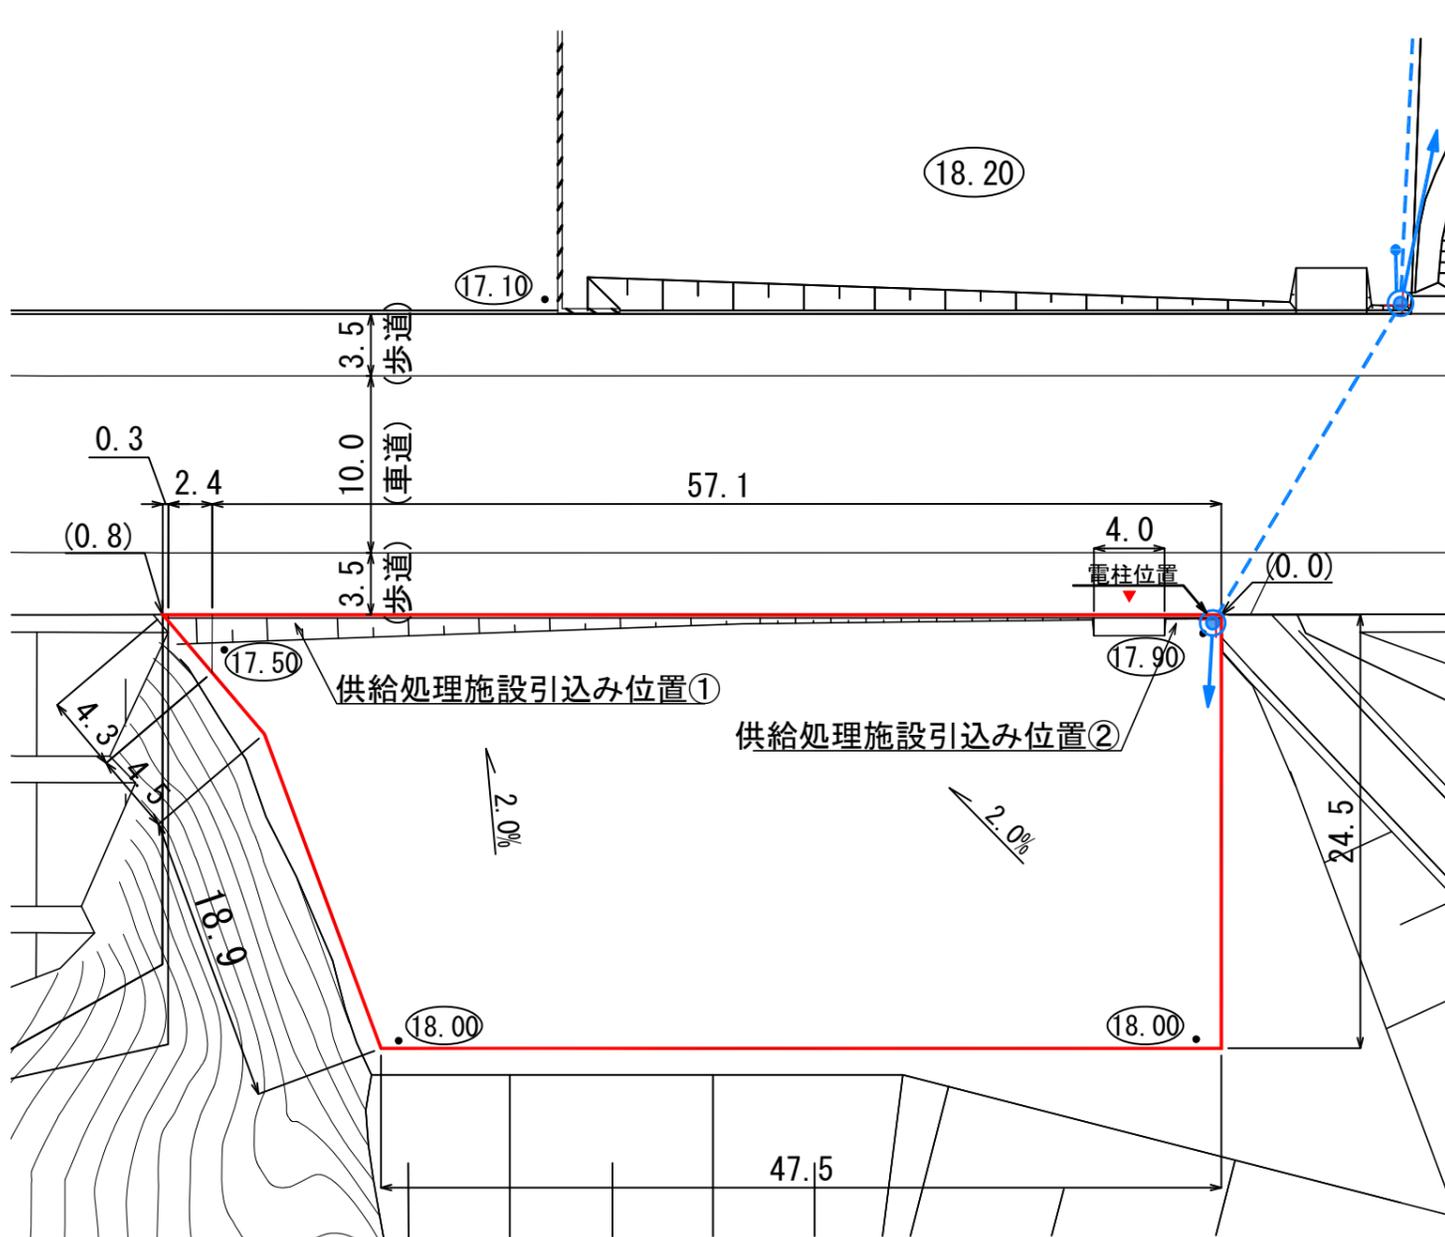

凡例

記号	名称
	仮換地位置
	宅盤高
	歩道の車両乗入位置
	法面
	擁壁
	宅盤高と道路高との高低差
	電柱(単独)
	電柱(支線あり)
	電柱(支柱あり)
	宅内電柱(単独)
	宅内電柱(支線あり)
	宅内電柱(支柱あり)

(注意) 仮換地の辺長は、事業施行中のため10cm単位で表示しております。今後、出来形確認測量の結果により多少変動することがあります。

※表示数値の単位：m