



**陸前高田市高田地区被災市街地復興土地区画整理事業  
土地利活用促進バンク登録物件台帳**

物件登録番号	157	位置図			
所在地 (宅地番号)	高田町字本丸 323-7  (KC41-2街区2画地)				
面積	334.20㎡ (約101坪)				
用途地域	第一種住居地域				
都市計画等の有無	区域内				
建ぺい率 /容積率(%)	60/200				
接道道路 幅員(m)	宅地整備図参照				
電気・電話	引き込み可 (地下埋設)			写 真	
上水道	引き込み有				
下水道	汚水			引き込み有	
	雨水			要管理者協議	
ガス	個別プロパン				
希望取引形態	売買又は賃貸				
希望価格	売買:7,500,000 円 賃貸:50,000 円/月				
宅建業者	鈴木建設(株) 0192-55-5534				
掲載日	平成31年2月13日			その他	面積の差による 清算金あり

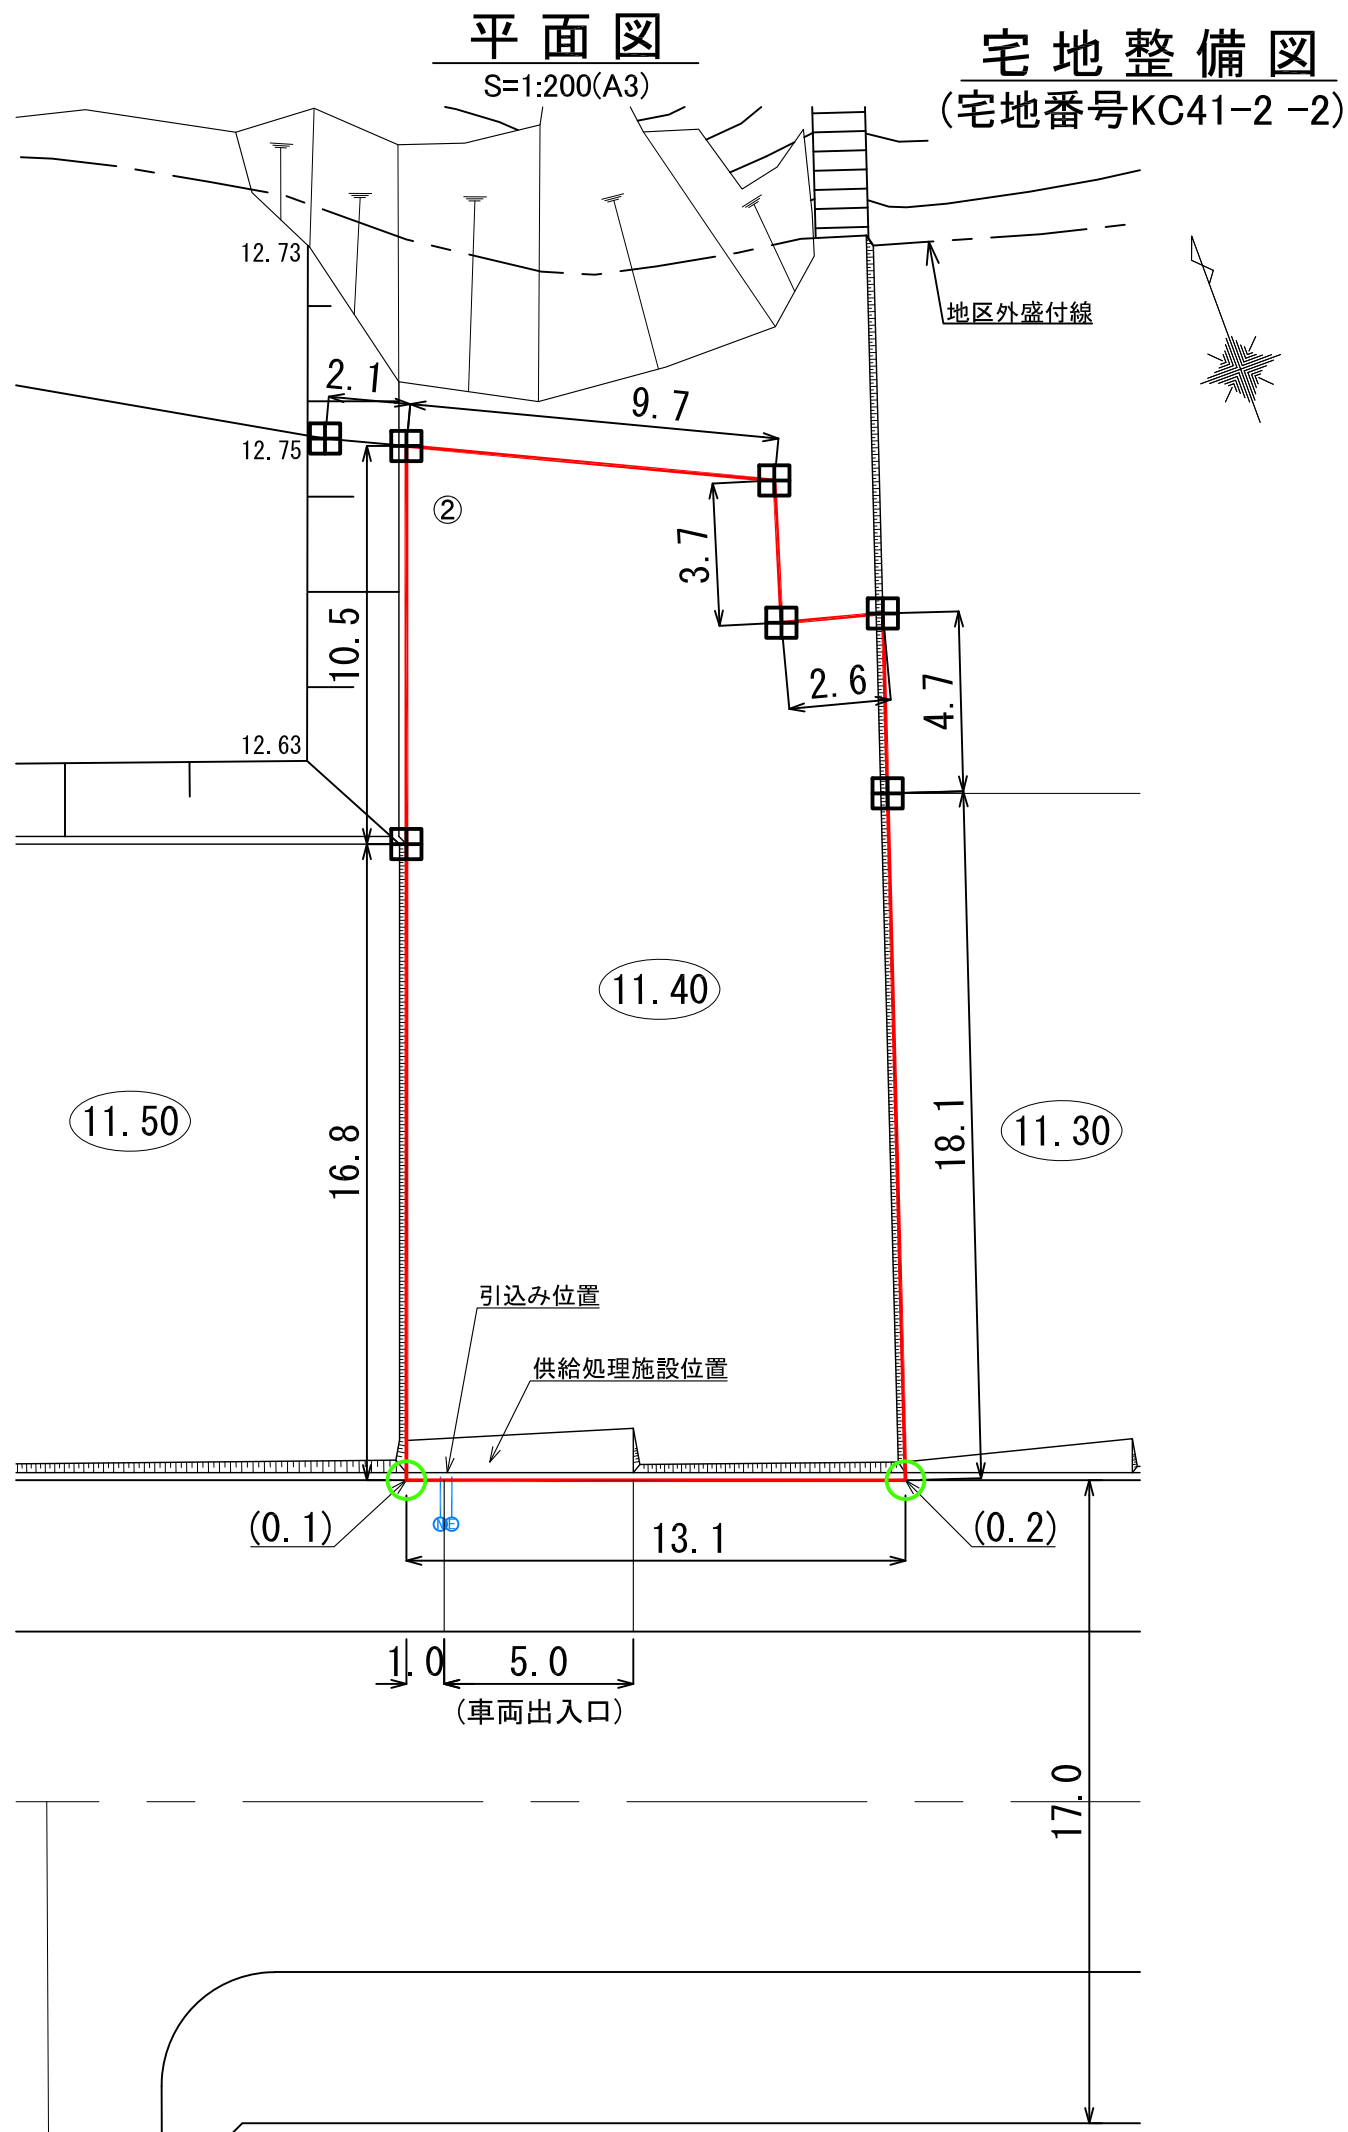

### 供給処理施設引込み位置図

S=1:100(A3)

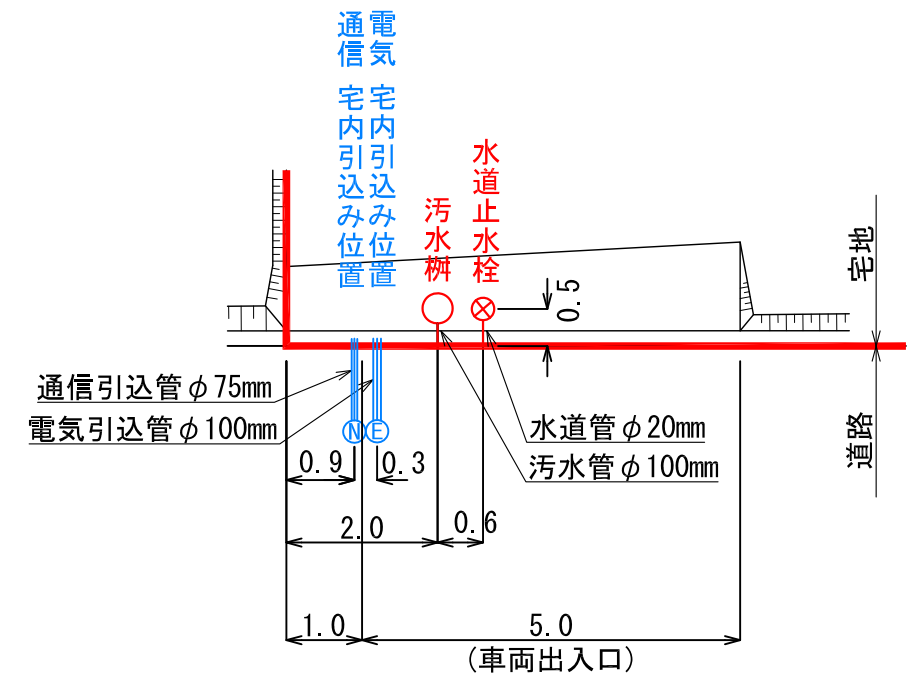

(注意) 仮換地の辺長は、事業施行中のため10cm単位で表示しております。  
今後、出来形確認測定の結果により多少変動することがあります。

### 凡 例

記 号	名 称
□	換地位置
(11.40)	宅盤高
▤	法 面
(0.1)	宅盤高と道路高との高低差
田	コンクリート標
○	プレート標
E	電気 宅内引込み位置
N	通信 宅内引込み位置

※ 表示数値の単位 : m