

**陸前高田市今泉地区被災市街地復興土地区画整理事業  
土地利用促進バンク登録物件台帳**


物件登録番号	160	<b>位置図</b>		
所在地 (宅地番号)	気仙町字中井 404-1 404-2 404-3  (55街区1-1～ 1-3画地)			
面積	1,515.51 (m) (約459坪)			
用途地域	準工業地域			
都市計画等の有無	区域内			
建ぺい率 /容積率(%)	60/200			
接道道路幅員(m)	宅地整備図参照			
電気・電話	引き込み可 (電柱)	<b>写真</b>		
上水道	引き込み有			
下水道	汚水			引き込み有
	雨水			要管理者協議
ガス	個別プロパン			
希望取引形態	売買又は賃貸			
価格	売買:       円 賃貸:       円/月			
宅建業者 (連絡先)				
掲載日	令和2年6月26日	その他		

# 宅地整備図(宅地番号55街区①-1, ①-2, ①-3画地)

平面図 S=1:400

## 供給処理施設引込み位置図

S=1:100

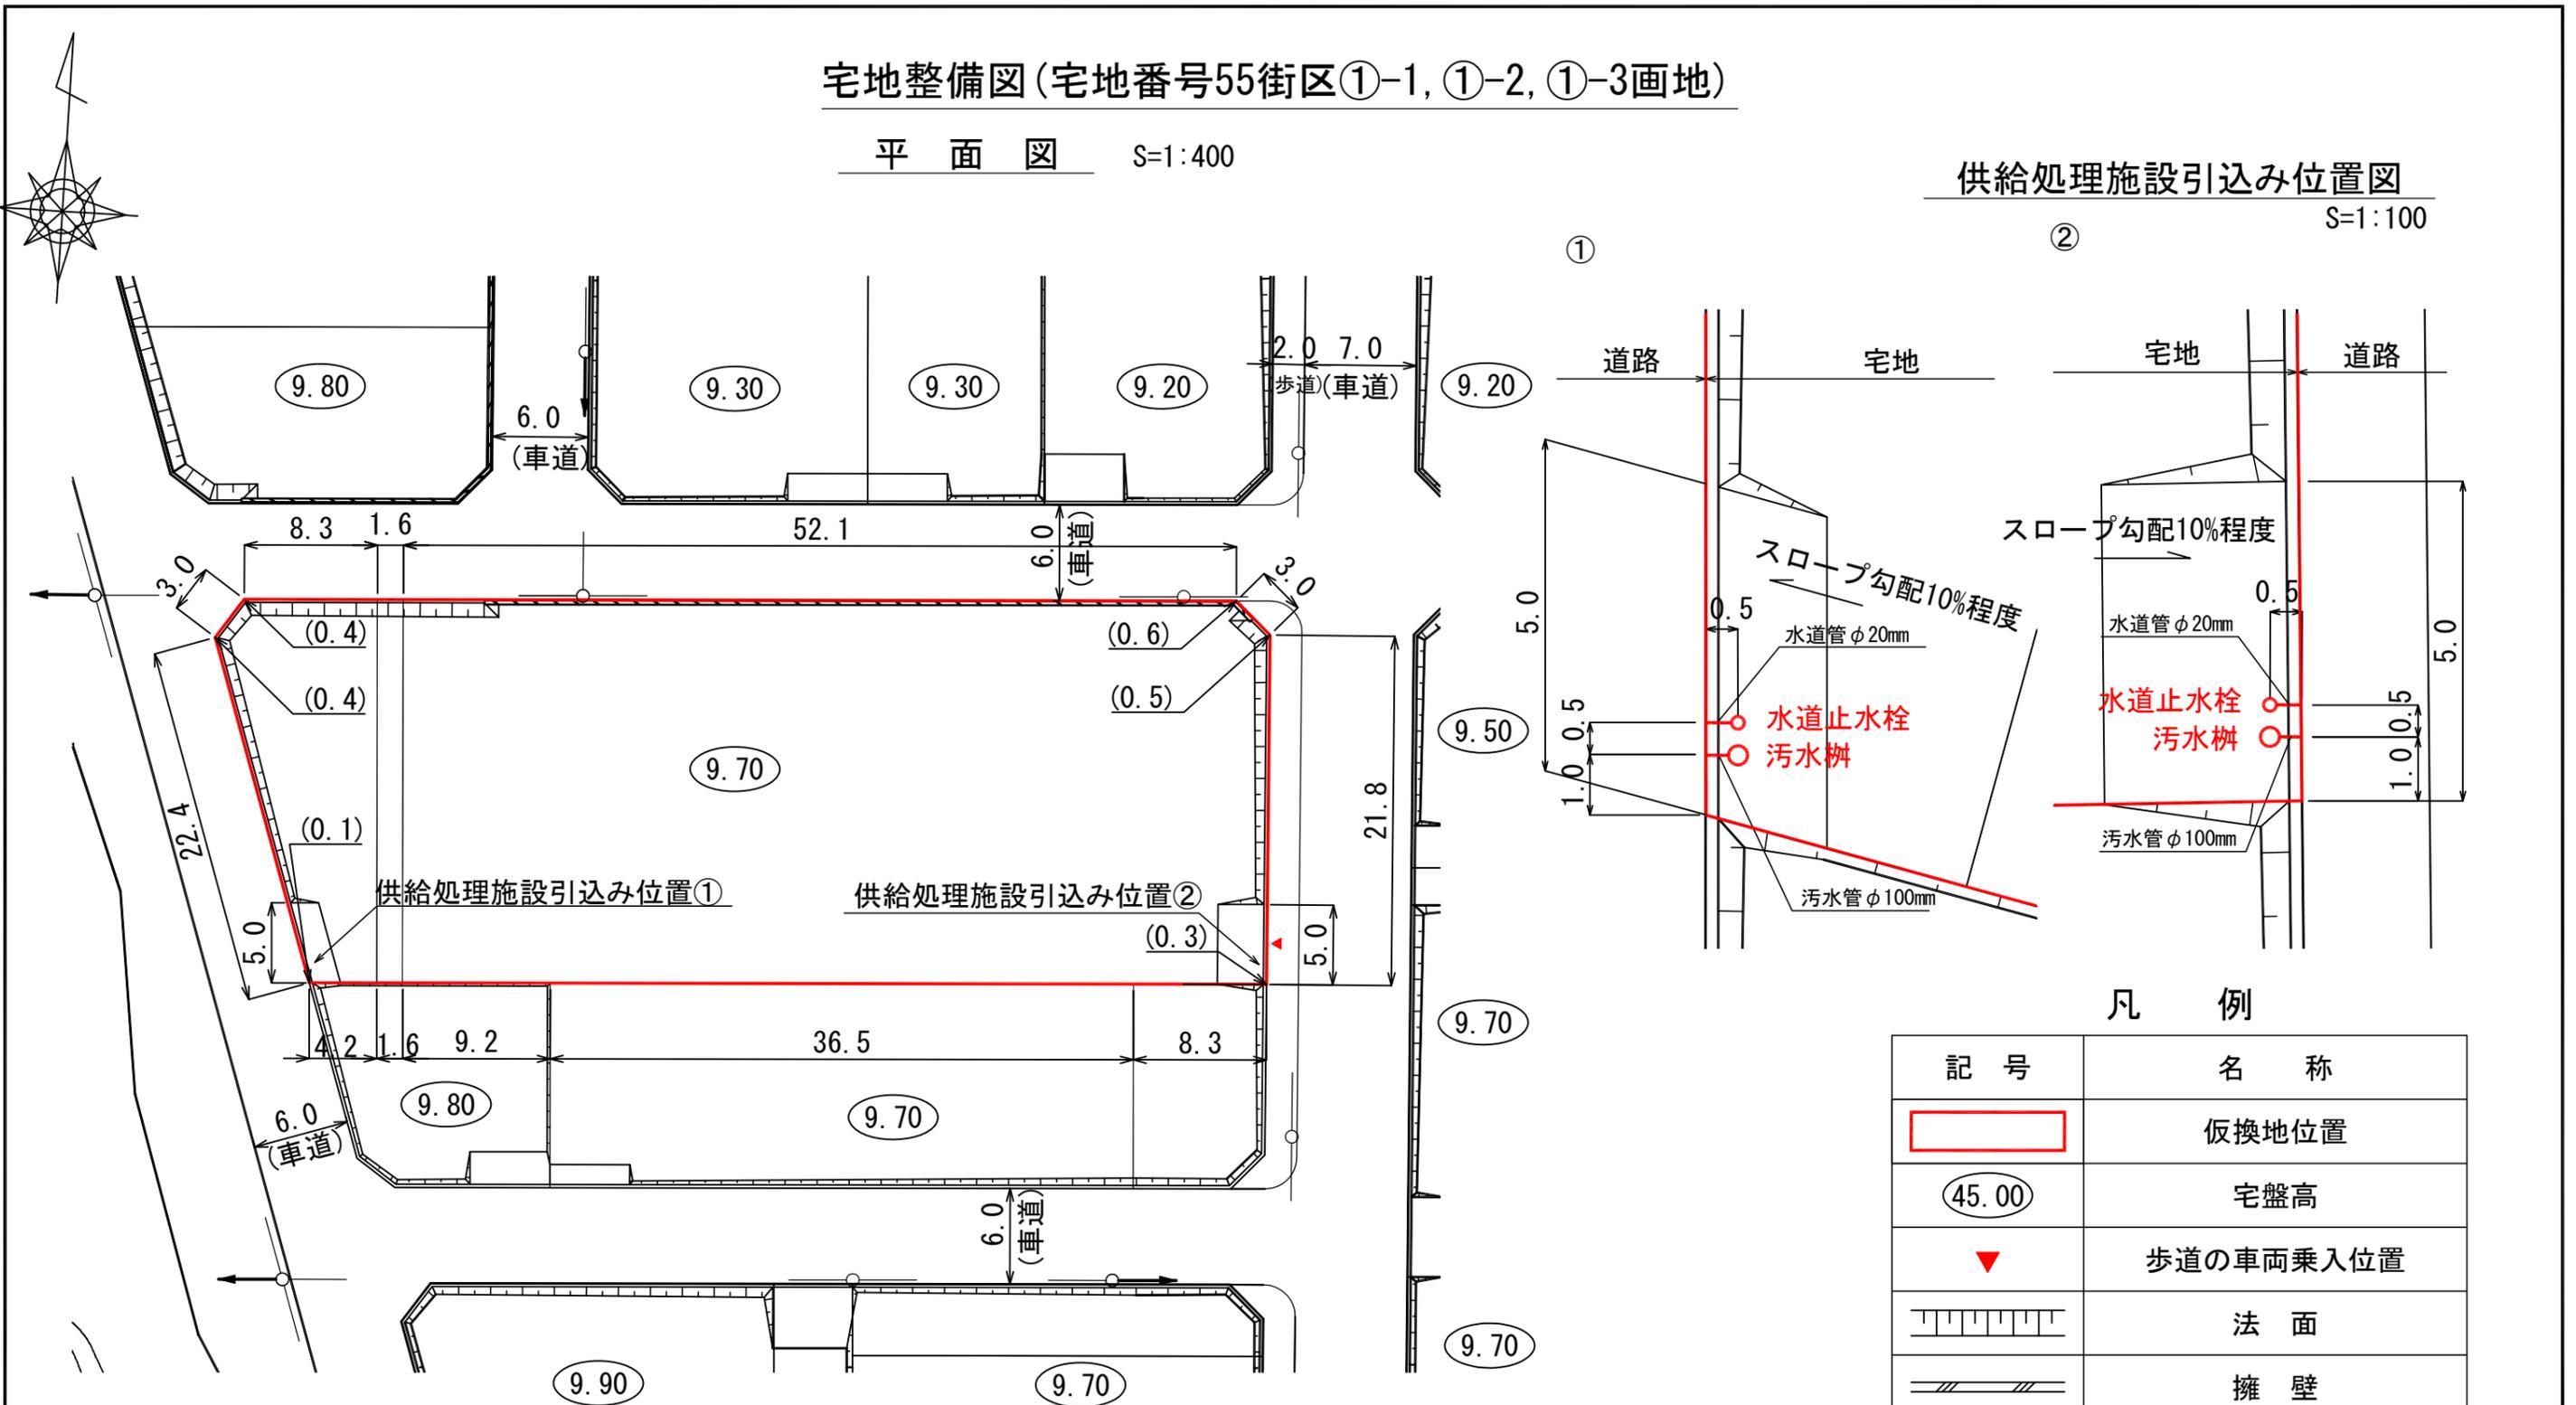

### 凡例

記号	名称
<span style="border: 1px solid red; display: inline-block; width: 20px; height: 10px;"></span>	仮換地位置
○45.00	宅盤高
▼	歩道の車両乗入位置
	法面
	擁壁
(0.2)	宅盤高と道路高との高低差
—○—	電柱
—○→	電柱(支線あり)
—○●	電柱(支柱あり)

(注意) 仮換地の辺長は、事業施行中のため10cm単位で表示しております  
今後、出来形確認測量の結果により多少変動することがあります。

※表示数値の単位:m