

**陸前高田市高田地区被災市街地復興土地区画整理事業
土地利活用促進バンク登録物件台帳**

物件登録番号	165	位置図			
所在地 (宅地番号)	高田町字寒風 103-1 103-2 (KD07街区1-1, 1-2画地)				
面積	403.91㎡ (約122坪)				
用途地域	第一種住居地域				
都市計画等の有無	区域内				
建ぺい率 /容積率(%)	60/200				
接道道路 幅員(m)	宅地整備図参照				
電気・電話	引き込み可 (電柱)			写 真	
上水道	引き込み有				
下水道	汚水			引き込み有	
	雨水			要管理者協議	
ガス	個別プロパン				
希望取引形態	賃貸				
希望価格	賃貸: 50,000 円/月				
宅建業者 (連絡先)	(株)東北不動産Labo 0192-22-7930				
掲載日	平成31年2月13日			その他	

宅地整備図



(宅地番号KD07-1 -1,2)

供給処理施設引込み位置図

S=1:100(A3)

平面図

S=1:300(A3)

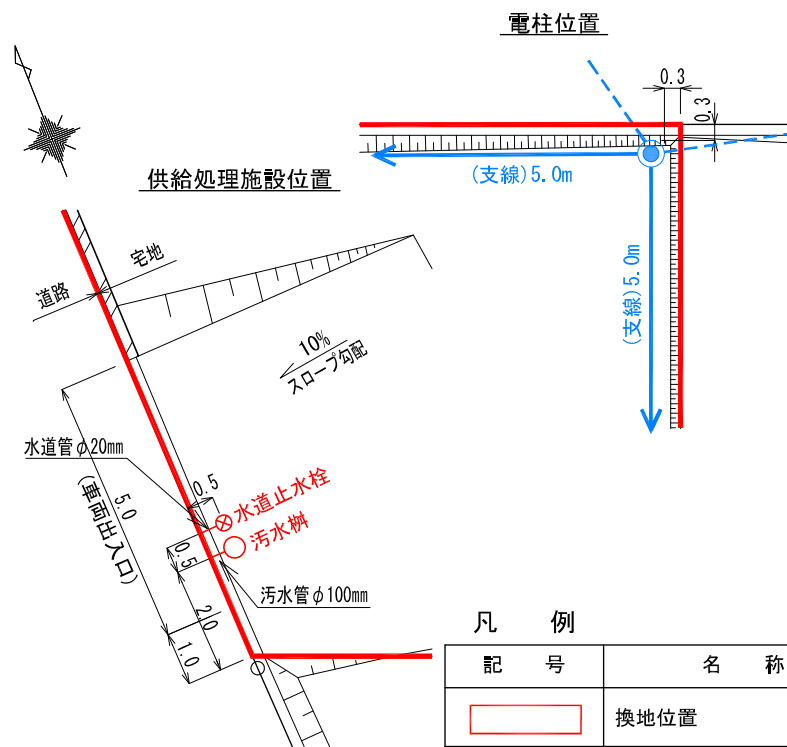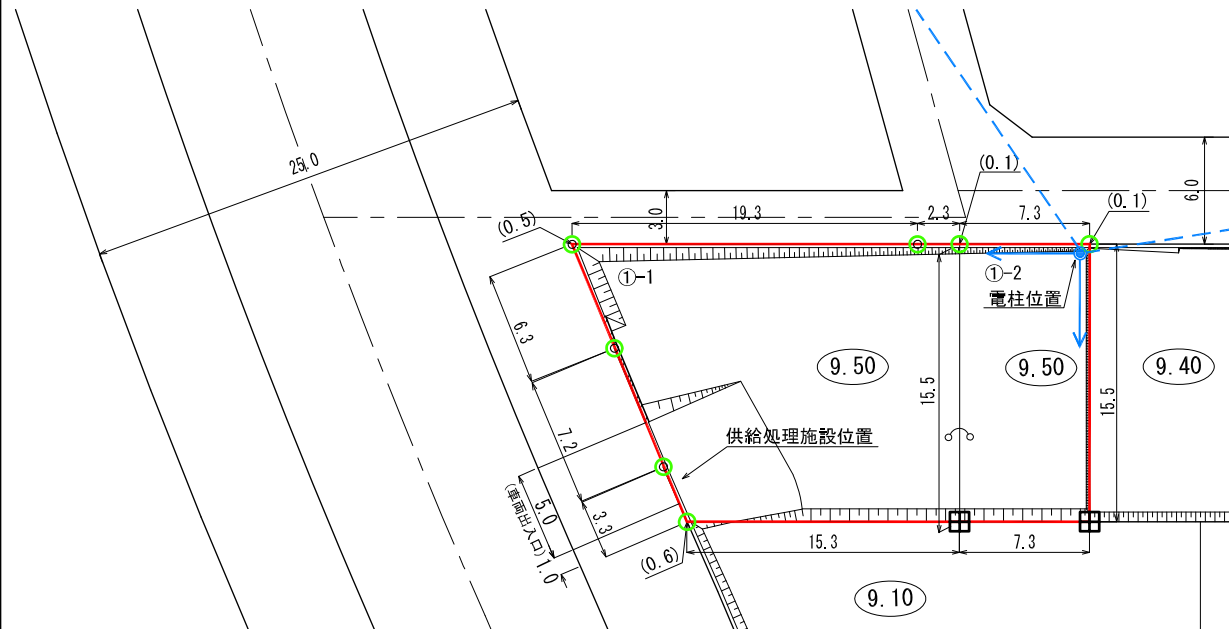

凡例

記号	名称
	換地位置
	宅盤高
	法面
	L型擁壁
(0.1)	宅盤高と道路高との高低差
	コンクリート標
	プレート標
	電柱(支線有り)
	電線

- (注意)
- 仮換地の辺長は、事業施行中のため10cm単位で表示しております。
 - 今後、出来形確認測量の結果により多少変動することがあります。
 - 供給処理施設位置については、施工状況に伴い多少変動することがあります。

※ 表示数値の単位：m