

**陸前高田市今泉地区被災市街地復興土地区画整理事業  
土地利活用促進バンク登録物件台帳**

|                 |    |                                        |     |  |
|-----------------|----|----------------------------------------|-----|--|
| 物件登録番号          |    | 173                                    | 位置図 |  |
| 所在地<br>(宅地番号)   |    | 気仙町字三本松<br>116<br>(108街区1画地)           |     |  |
| 面積              |    | 1,641.34 (㎡)<br>(約497坪)                |     |  |
| 用途地域            |    | 準工業地域                                  |     |  |
| 都市計画等の有無        |    | 区域内                                    |     |  |
| 建ぺい率<br>/容積率(%) |    | 60/200                                 |     |  |
| 接道道路<br>幅員(m)   |    | 宅地整備図参照                                |     |  |
| 電気・電話           |    | 引き込み可<br>(電柱)                          | 写真  |  |
| 上水道             |    | 引き込み有                                  |     |  |
| 下水道             | 汚水 | 引き込み有                                  |     |  |
|                 | 雨水 | 要管理者協議                                 |     |  |
| ガス              |    | 個別プロパン                                 |     |  |
| 希望取引形態          |    | 売買又は賃貸                                 |     |  |
| 希望価格            |    | 売買:            円<br>賃貸:            円/月 |     |  |
| 宅建業者<br>(連絡先)   |    |                                        |     |  |
| 掲載日             |    | 令和3年1月29日                              | その他 |  |

# 宅地整備図(宅地番号108街区①画地)

平面図


S=1:400

供給処理施設引込み位置図

S=1:100

電柱位置図

S=1:100

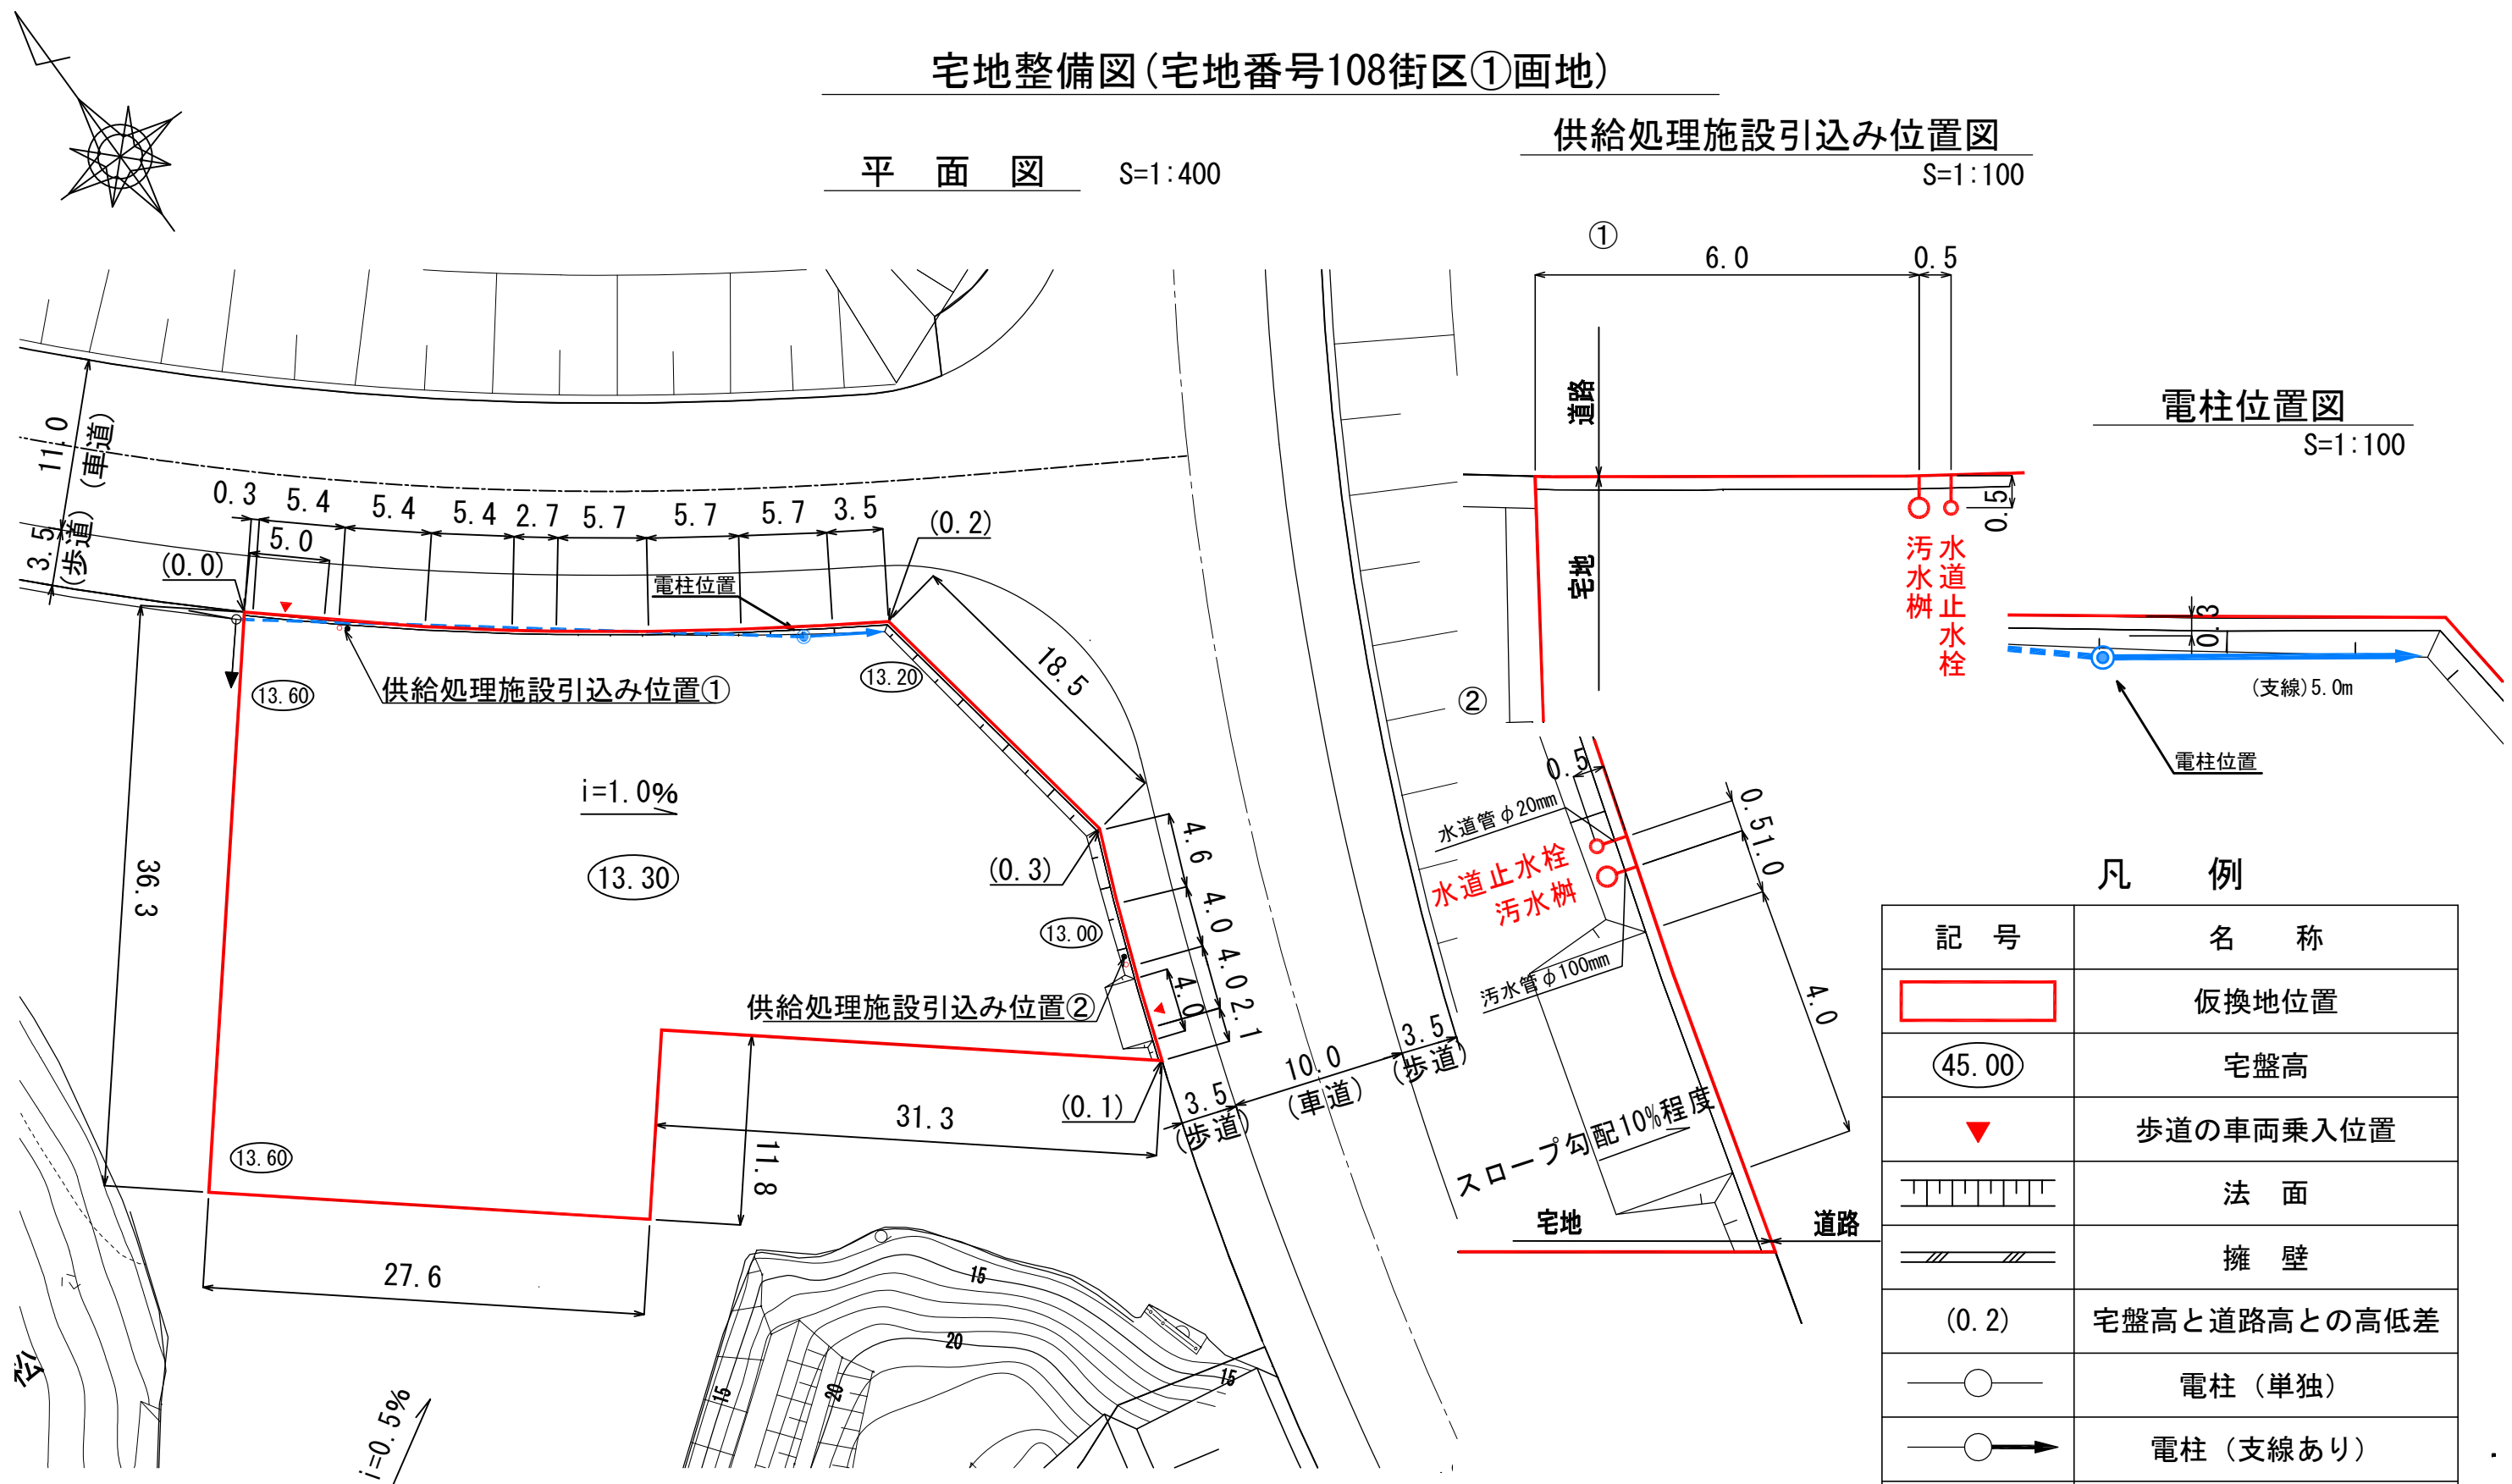

凡 例

| 記 号                                                                                            | 名 称          |
|------------------------------------------------------------------------------------------------|--------------|
| <span style="border: 1px solid red; display: inline-block; width: 20px; height: 10px;"></span> | 仮換地位置        |
| (45.00)                                                                                        | 宅盤高          |
| ▼                                                                                              | 歩道の車両乗入位置    |
|                                                                                                | 法 面          |
|                                                                                                | 擁 壁          |
| (0.2)                                                                                          | 宅盤高と道路高との高低差 |
| —○—                                                                                            | 電柱 (単独)      |
| —○→                                                                                            | 電柱 (支線あり)    |
| —○●                                                                                            | 電柱 (支柱あり)    |
| ---○---                                                                                        | 宅内電柱(単独)     |
| ---○→                                                                                          | 宅内電柱(支線あり)   |
| ---○●                                                                                          | 宅内電柱(支柱あり)   |

※表示数値の単位 : m

(注意) 仮換地の辺長は、事業施行中のため10cm単位で表示しております。  
今後、出来形確認測量の結果により多少変動することがあります。