

**陸前高田市高田地区被災市街地復興土地区画整理事業  
土地利活用促進バンク登録物件台帳**


物件登録番号	179	位置図		
所在地 (宅地番号)	高田町字裏田 103-2  (KD15街区2画地)			
面積	213.94㎡ (約64坪)			
用途地域	第一種住居地域			
都市計画等の有無	区域内			
建ぺい率 /容積率(%)	60/200			
接道道路 幅員(m)	宅地整備図参照			
電気・電話	引き込み可 (電柱)			写真
上水道	引き込み有			
下水道	汚水			引き込み有
	雨水			要管理者協議
ガス	個別プロパン			
希望取引形態	売買又は賃貸			
希望価格	売買: 3,220,000 円 賃貸: 10,000 円/月			
宅建業者 (連絡先)	おいかわ不動産 合同会社 0192-54-3935			
掲載日	平成31年2月13日	その他		

# 宅地整備図

(宅地番号KD15-2)


## 平面図

S=200(A3)

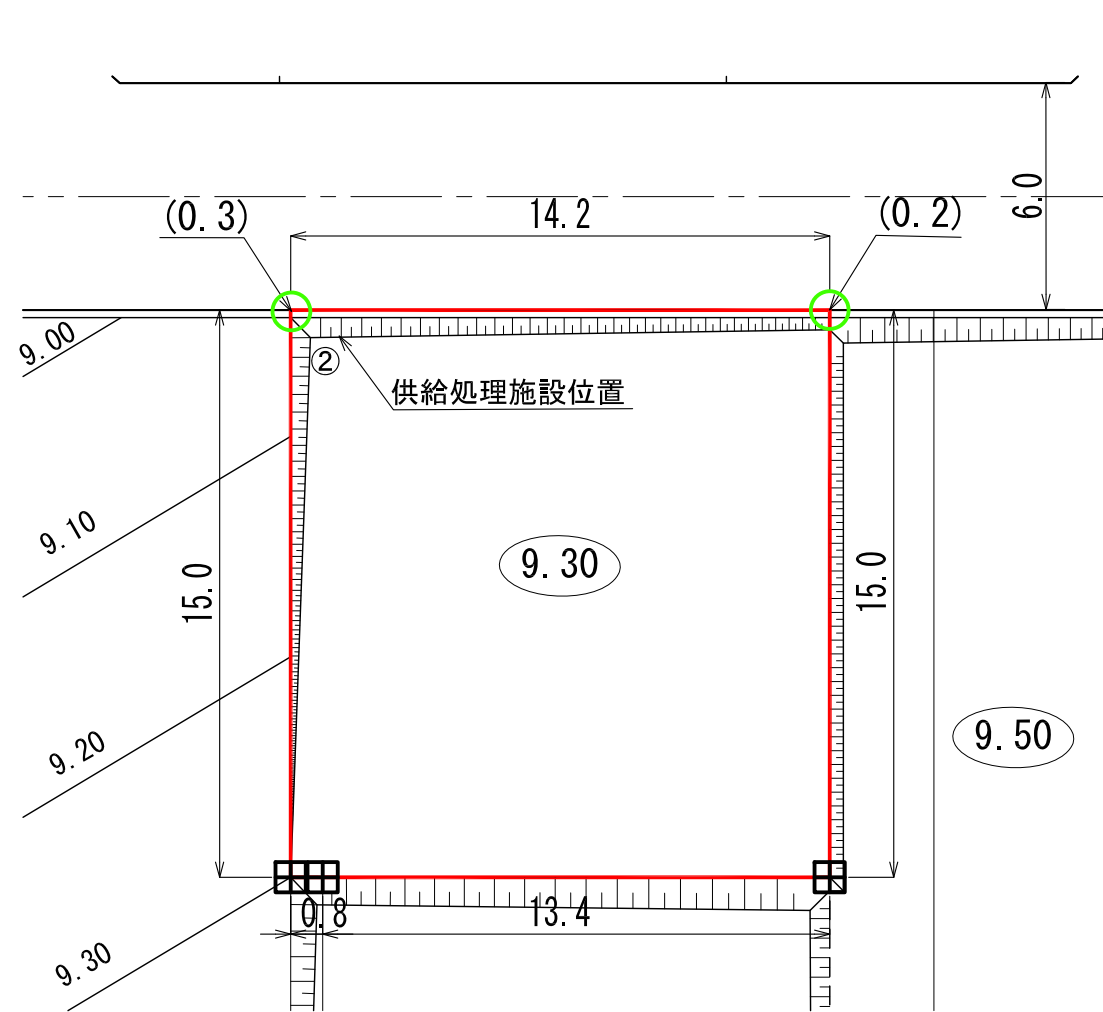

## 供給処理施設引込み位置図

S=1:100(A3)

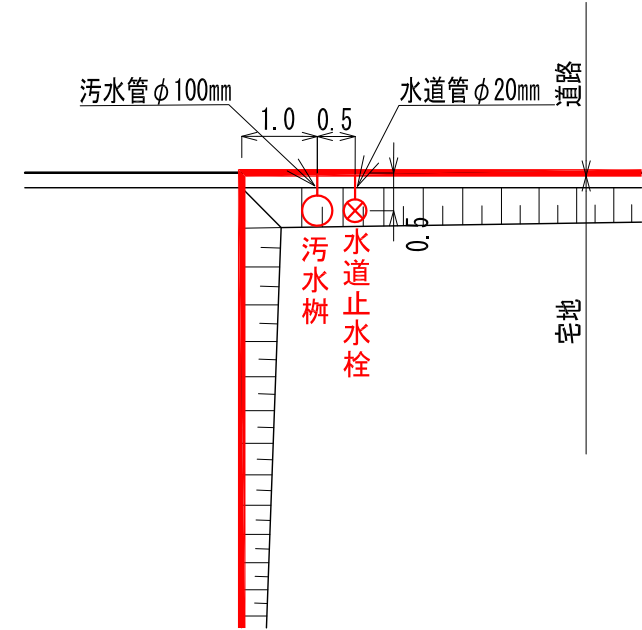

### 凡 例

記 号	名 称
	換地位置
	宅盤高
	法 面
(0.2)	宅盤高と道路高との高低差
	コンクリート標
	プレート標

(注意) 仮換地の辺長は、事業施行中のため10cm単位で表示しております。  
今後、出来形確認測量の結果により多少変動することがあります。

※ 表示数値の単位：m