
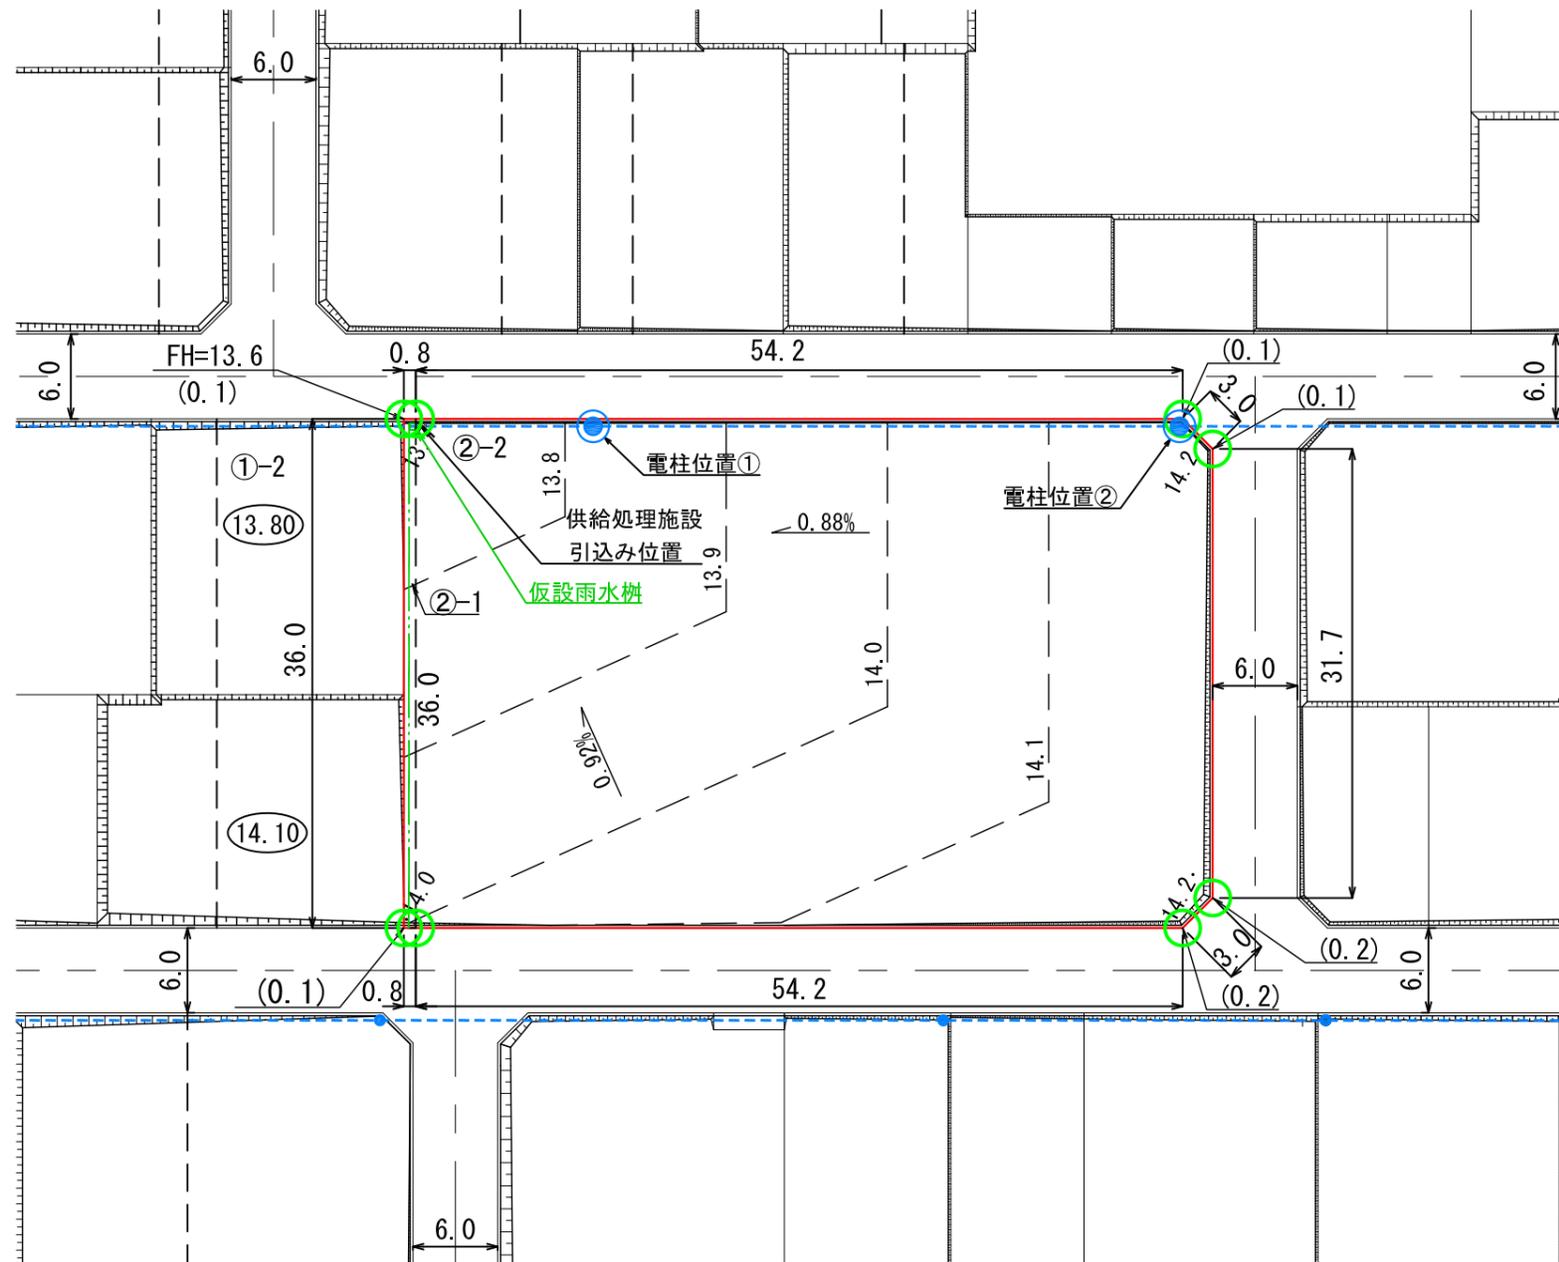


**陸前高田市高田地区被災市街地復興土地区画整理事業  
土地利活用促進バンク登録物件台帳**


物件登録番号	18	位置図			
所在地 (宅地番号)	高田町字大石沖 401-3 401-4  (KB07街区2-1, 2-2画地)				
面積	2056.70㎡ (約623坪)				
用途地域	準工業地域				
都市計画等の有無	区域内				
建ぺい率 /容積率(%)	60/200				
接道道路 幅員(m)	宅地整備図参照				
電気・電話	引き込み可 (電柱)			写 真	
上水道	引き込み有				
下水道	汚水			引き込み有	
	雨水			要管理者協議	
ガス	個別プロパン				
希望取引形態	賃貸				
希望価格	売買: 円 賃貸: 円/月				
宅建業者 (連絡先)					
掲載日	令和2年2月28日			その他	

# 宅地整備図 (宅地番号KB07 -2-1,2)

平面図 S=1:500

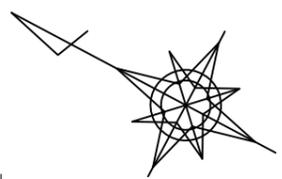

## 供給処理施設引込み位置図・電柱位置図 S=1:100

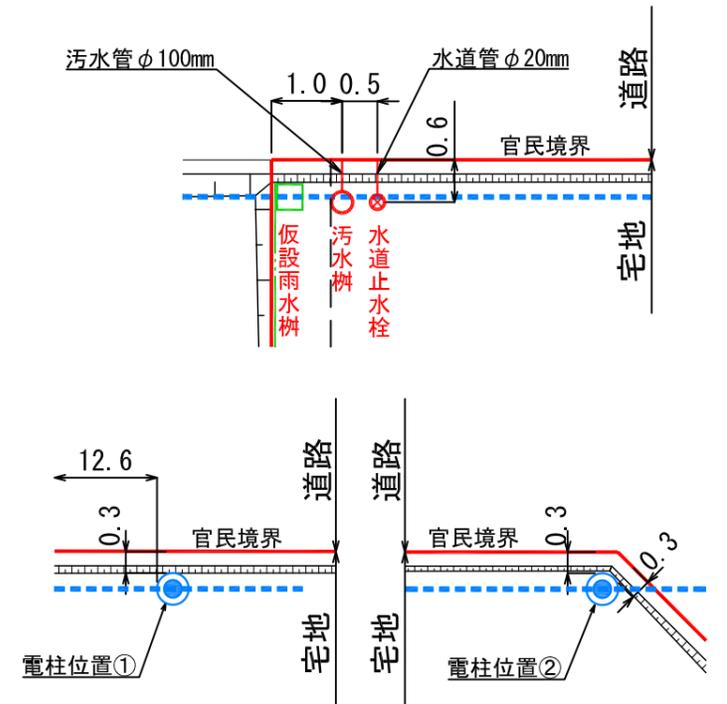

- (注意) ・仮換地の辺長は、事業施工中のため10cm単位で表示しております。今後、出来形確認測量の結果により多少変動することがあります。  
 ・給水施設(給水管、止水栓)は、φ20の口径を基本としています。  
 ・供給処理施設位置については、施工状況に伴い多少変動することがあります。

### 凡 例

記号	名称
	換地位置
	宅盤計画高
	法面
	プレート標
	宅盤高と道路高との高低差
	小堤
	仮設雨水枡 (道路側溝に接続してあります)
	電柱・電線

※表示数値の単位：m