

**陸前高田市高田地区被災市街地復興土地区画整理事業  
土地利活用促進バンク登録物件台帳**


物件登録番号	205	位置図			
所在地 (宅地番号)	高田町字長砂 208-5 208-6 208-7  (KD25街区4-1~ 4-3画地)				
面積	921.36㎡ (約279坪)				
用途地域	第一種住居地域				
都市計画等の有無	区域内				
建ぺい率 /容積率(%)	60/200				
接道道路 幅員(m)	宅地整備図参照				
電気・電話	引き込み可 (電柱)			写 真	
上水道	引き込み有				
下水道	汚水			引き込み有	
	雨水			要管理者協議	
ガス	個別プロパン				
希望取引形態	売買又は賃貸				
希望価格	売買: 円 賃貸: 円/月				
宅建業者 (連絡先)					
掲載日	平成31年4月25日			その他	

# 宅地整備図

(宅地番号KD25-4 -1,2,3)


## 平面図

S=1:300(A3)

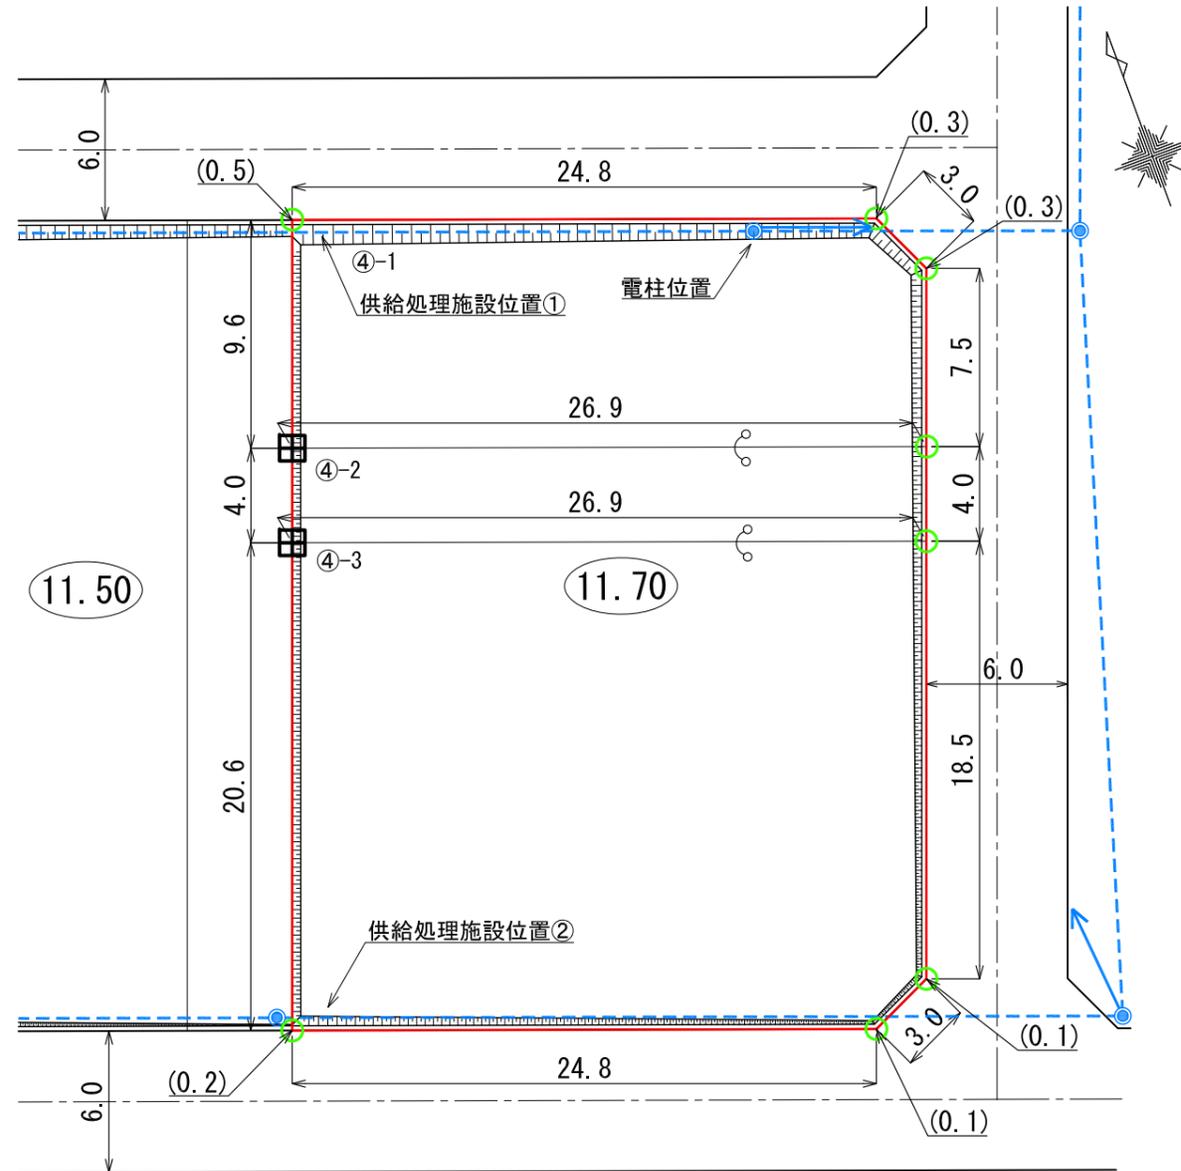

## 供給処理施設、電柱位置図

S=1:100(A3)

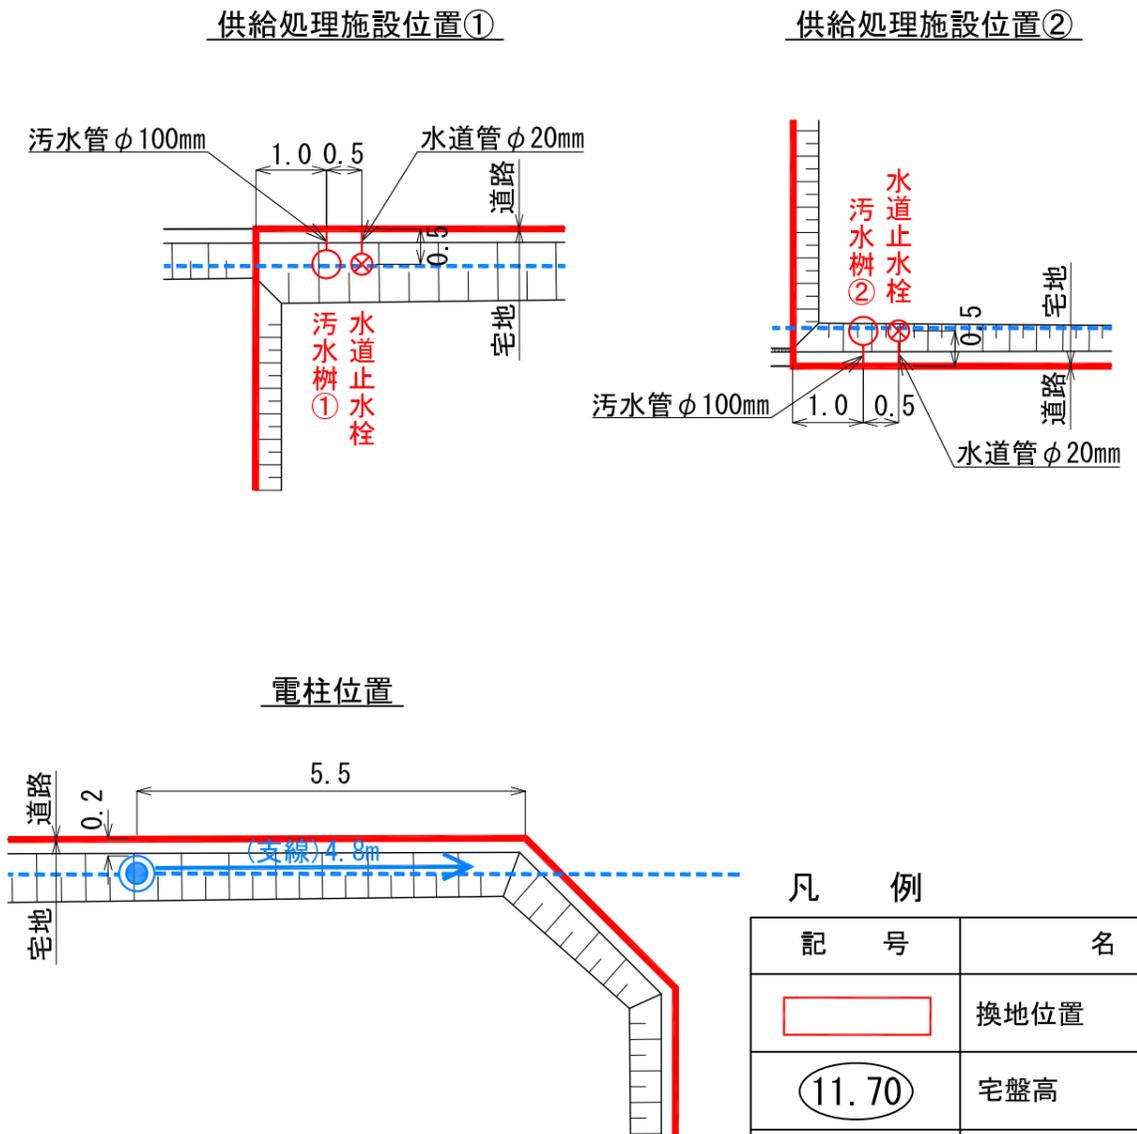

凡 例

記号	名称
	換地位置
	宅盤高
	法面
(0.1)	宅盤高と道路高との高低差
	コンクリート標
	プレート標
	電柱(支線あり)
	電線

- (注意)
- ・仮換地の辺長は、事業施行中のため10cm単位で表示しております。
  - ・今後、出来形確認測量の結果により多少変動することがあります。
  - ・供給処理施設位置については、施工状況に伴い多少変動することがあります。

※ 表示数値の単位 : m