


**陸前高田市高田地区被災市街地復興土地区画整理事業
土地利活用促進バンク登録物件台帳**

物件登録番号		20		位置図	
所在地 (宅地番号)		高田町字大石 100-1,100-2,100-3 100-4,100-5,100-6 100-7,100-8 (KB09街区1-1～1-8画地)			
面積		5978.62㎡ (約1811坪)			
用途地域		準工業地域			
都市計画等の有無		区域内			
建ぺい率 /容積率(%)		60/200			
接道道路幅員(m)		宅地整備図参照			
電気・電話		引き込み可 (電柱)		写真	
上水道		引き込み有			
下水道	汚水	引き込み有			
	雨水	要管理者協議			
ガス		個別プロパン			
希望取引形態		売買又は賃貸			
希望価格		売買： 円 賃貸： 円/月			
宅建業者 (連絡先)					
掲載日		令和2年2月28日		その他	

宅地整備図
(宅地番号KB09 -1-1~8)(1/4)
平面図 S=1:500

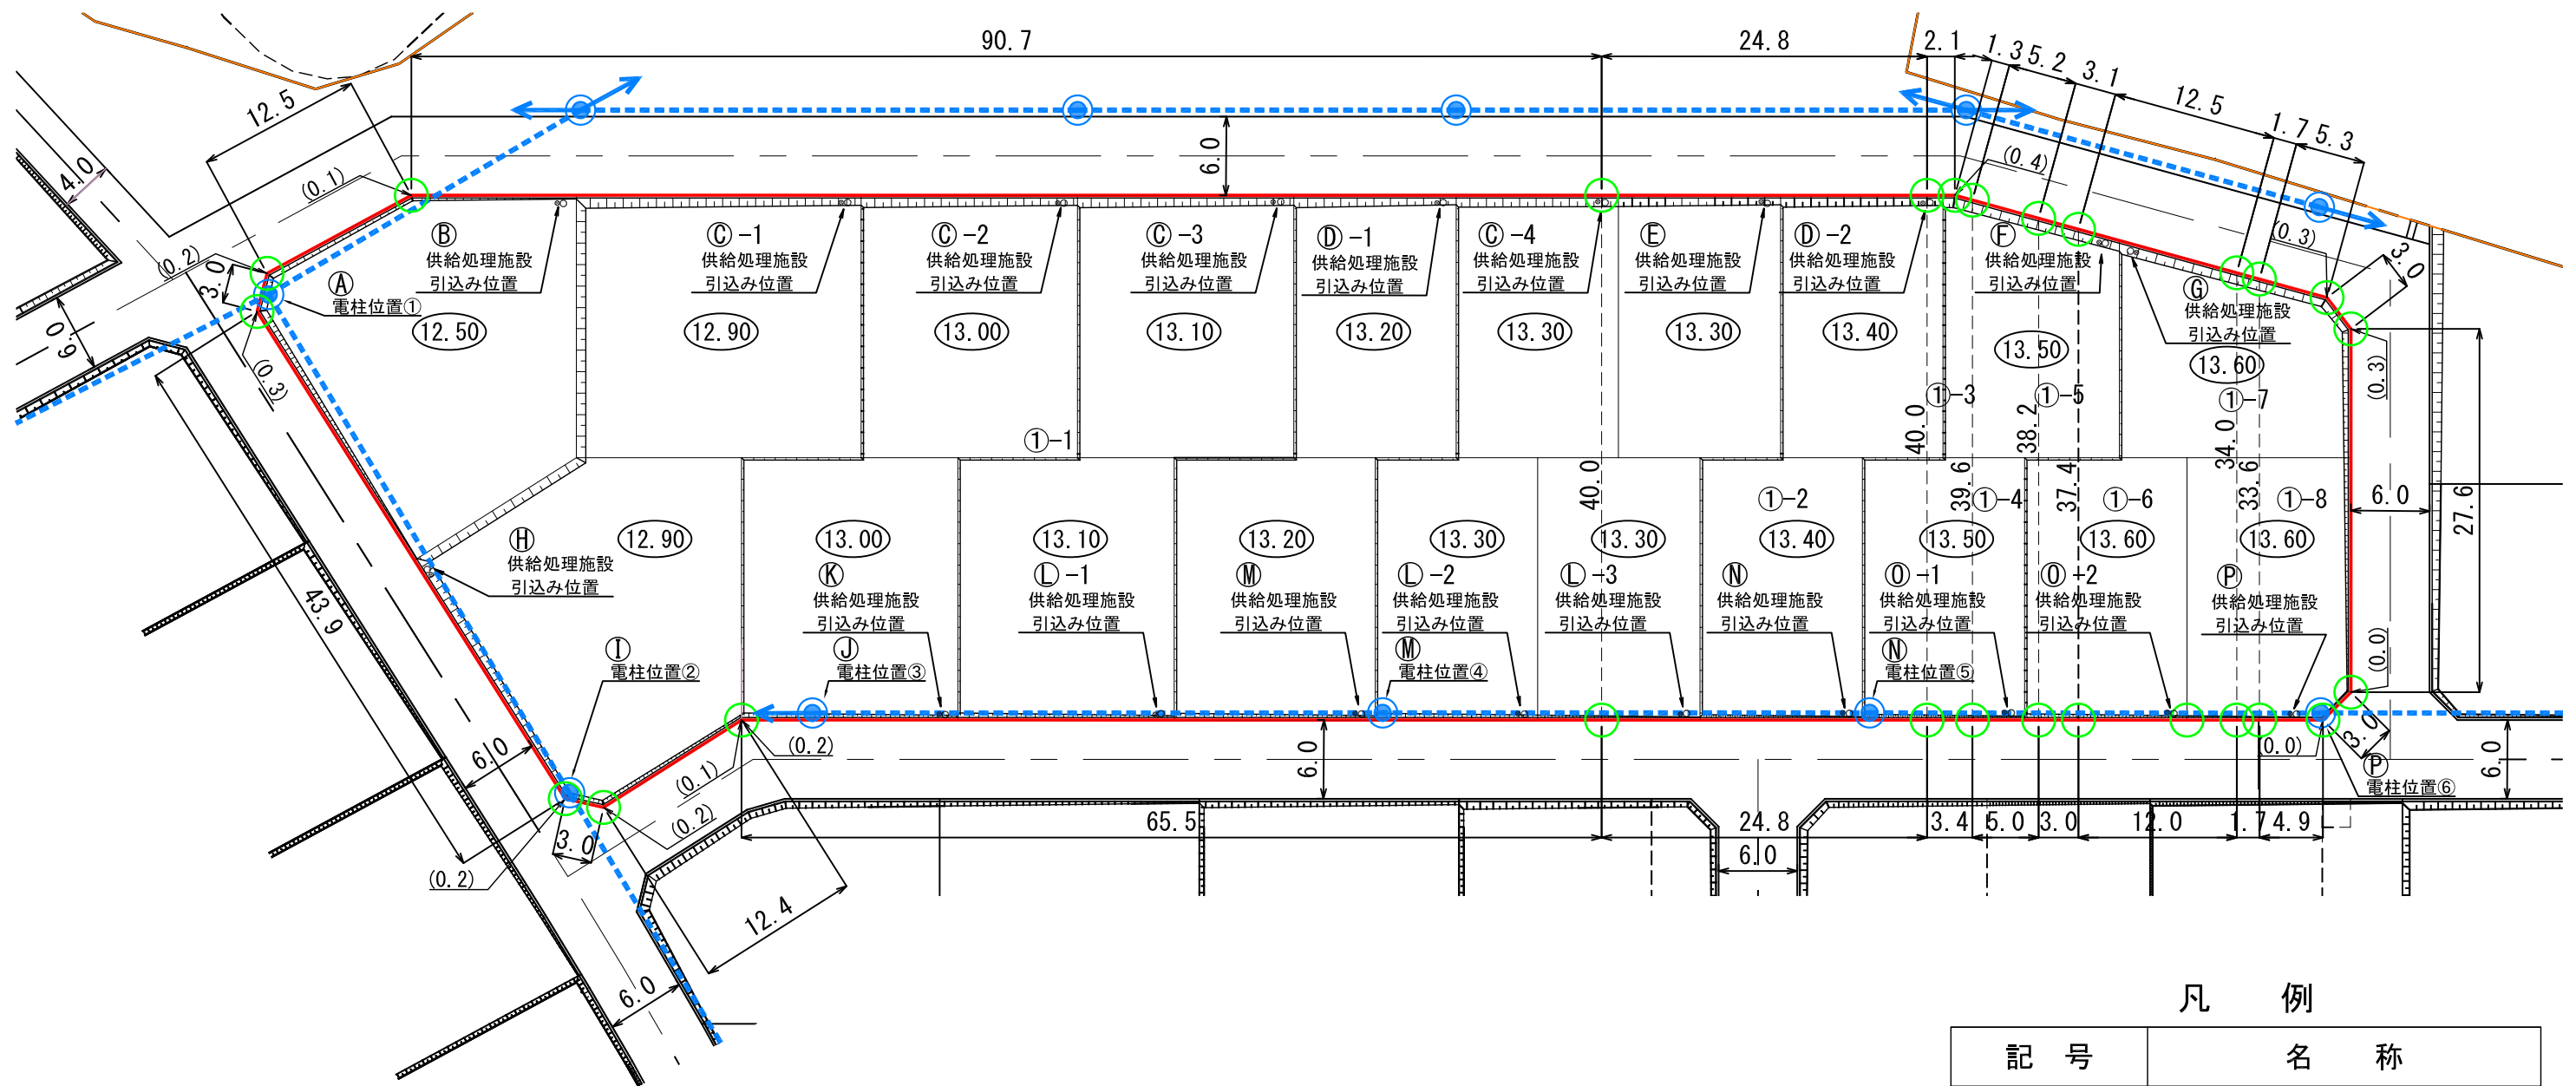


(注意) ・仮換地の辺長は、事業施工中のため10cm単位で表示しております。
今後、出来形確認測量の結果により多少変動することがあります。
・給水施設（給水管、止水栓）は、φ20の口径を基本としています。
・供給処理施設位置については、施工状況に伴い多少変動することがあります。

凡 例

記 号	名 称
	換地位置
	宅盤計画高
	法 面
	プレート標
	宅盤高と道路高との高低差
	電柱(支線あり)
	電柱・電線


※表示数値の単位：m

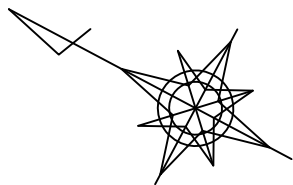


宅地整備図
(宅地番号KB09 -1-1~8)(2/4)

供給処理施設引込み位置図・電柱位置図
S=1:100

A 詳細

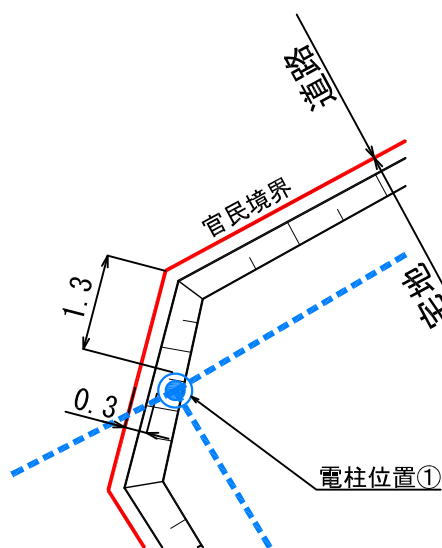


B 詳細

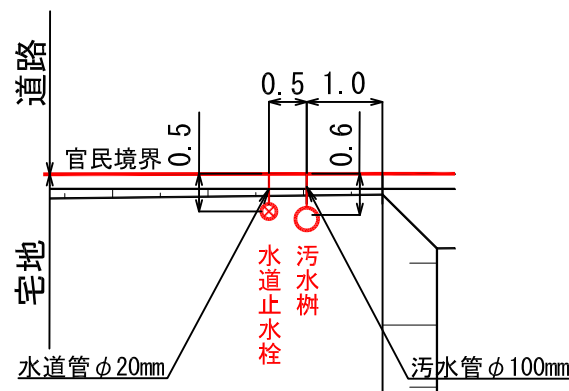


C 詳細

㉓ -1~4

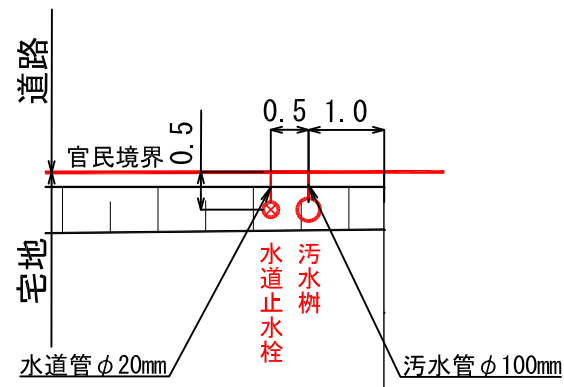


D 詳細


㉓ -1~2

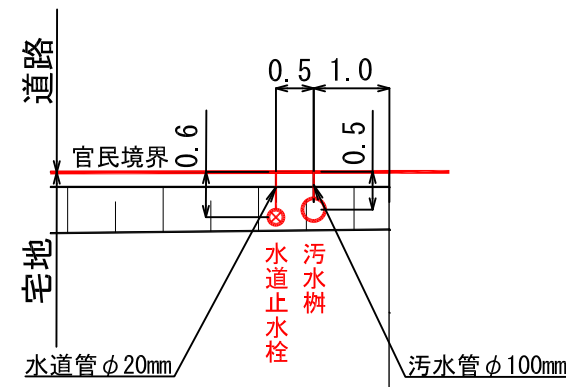


E 詳細

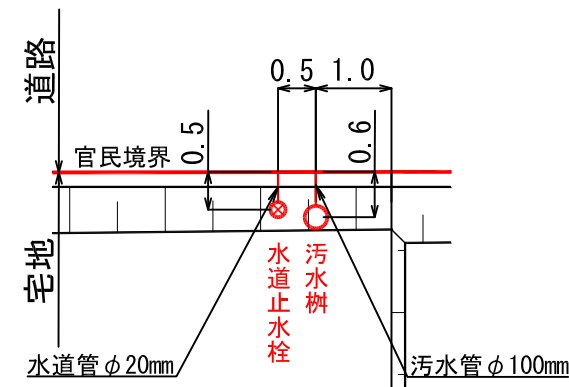


F 詳細

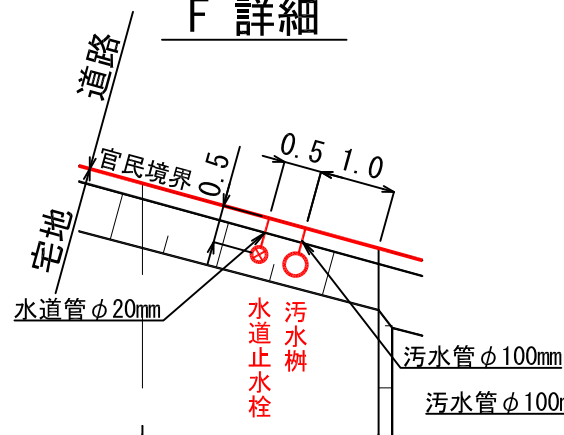


G 詳細

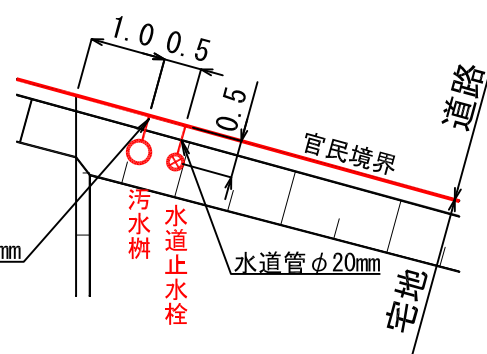

H 詳細

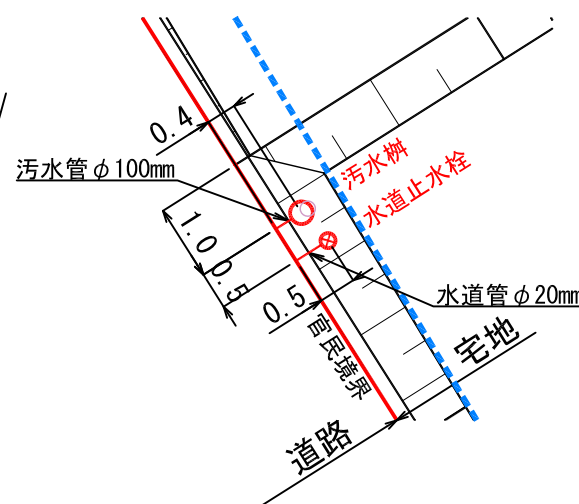

I 詳細

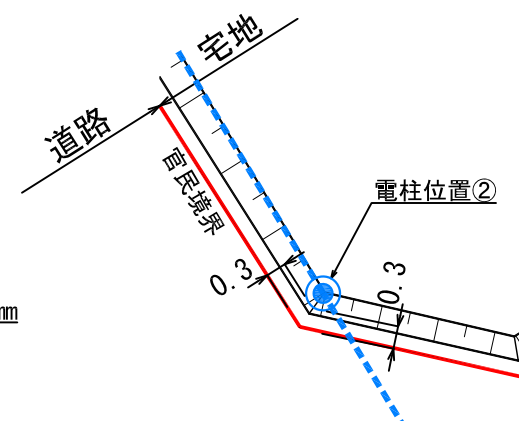

凡 例

記 号	名 称
	換地位置
	宅盤計画高
	法 面
	プレート標
	宅盤高と道路高との高低差
	電柱(支線あり)
	電柱・電線


※表示数値の単位：m

- (注意)・仮換地の辺長は、事業施工中のため10cm単位で表示しております。
今後、出来形確認測量の結果により多少変動することがあります。
・給水施設（給水管、止水栓）は、φ20の口径を基本としています。
・供給処理施設位置については、施工状況に伴い多少変動することがあります。


宅地整備図
(宅地番号KB09 -1-1~8)(3/4)

供給処理施設引込み位置図・電柱位置図
S=1:100

J 詳細

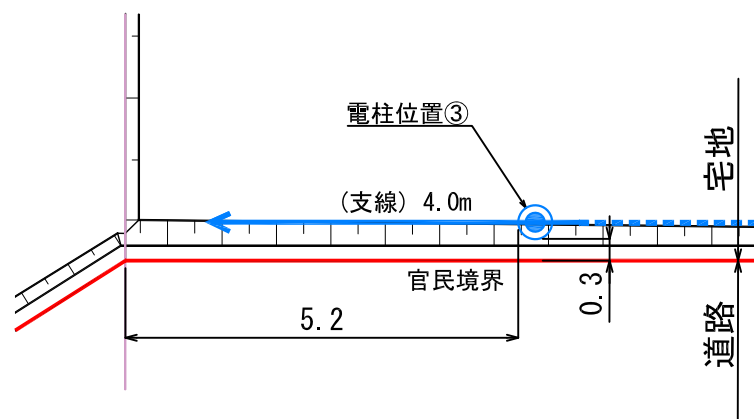


K 詳細

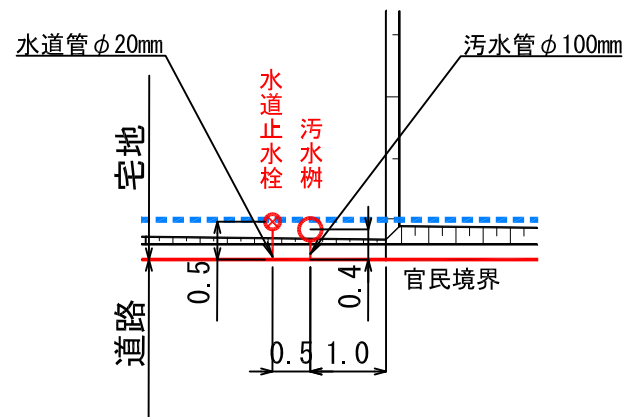


L 詳細


① -1~3

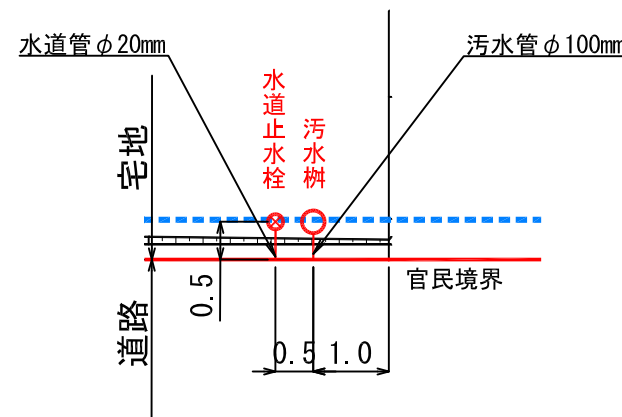

M 詳細

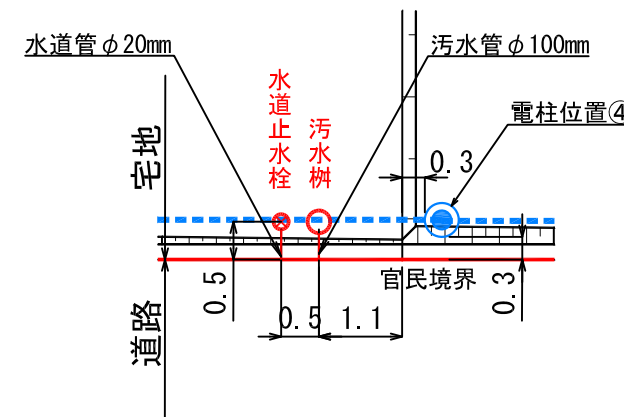


N 詳細

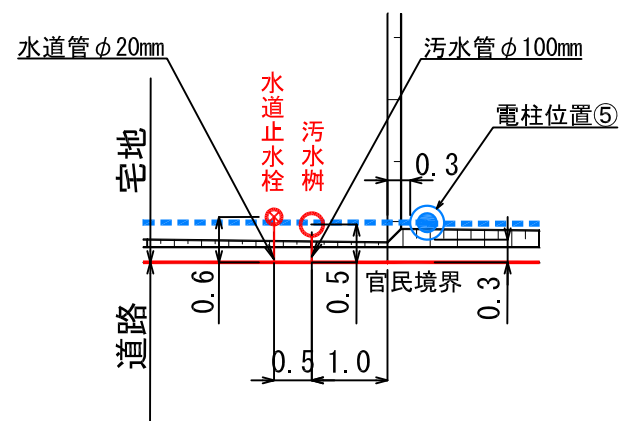


O 詳細

① -1~2

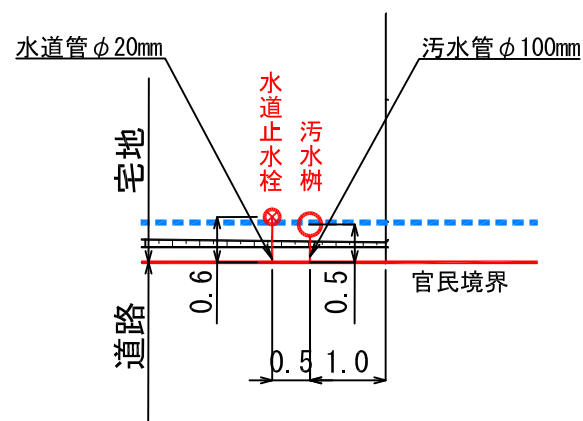

P 詳細

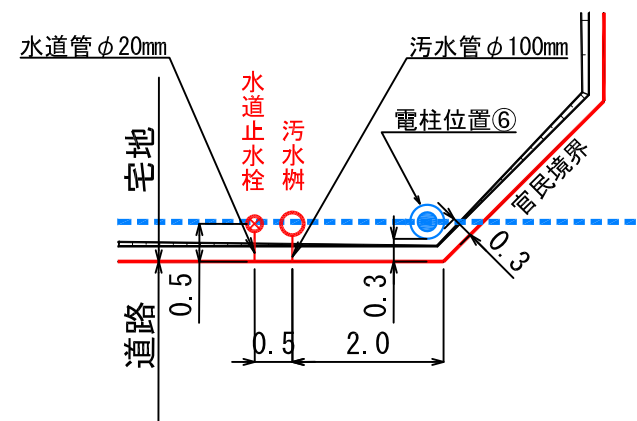


凡 例

記 号	名 称
	換地位置
10.00	宅盤計画高
	法 面
○	プレート標
(0.2)	宅盤高と道路高との高低差
	電柱(支線あり)
	電柱・電線

※表示数値の単位：m

- (注意)・仮換地の辺長は、事業施工中のため10cm単位で表示しております。
今後、出来形確認測量の結果により多少変動することがあります。
・給水施設(給水管、止水栓)は、φ20の口径を基本としています。
・供給処理施設位置については、施工状況に伴い多少変動することがあります。

宅地整備図
(宅地番号KB09 -1-1~8)(4/4)
平面図 S=1:500

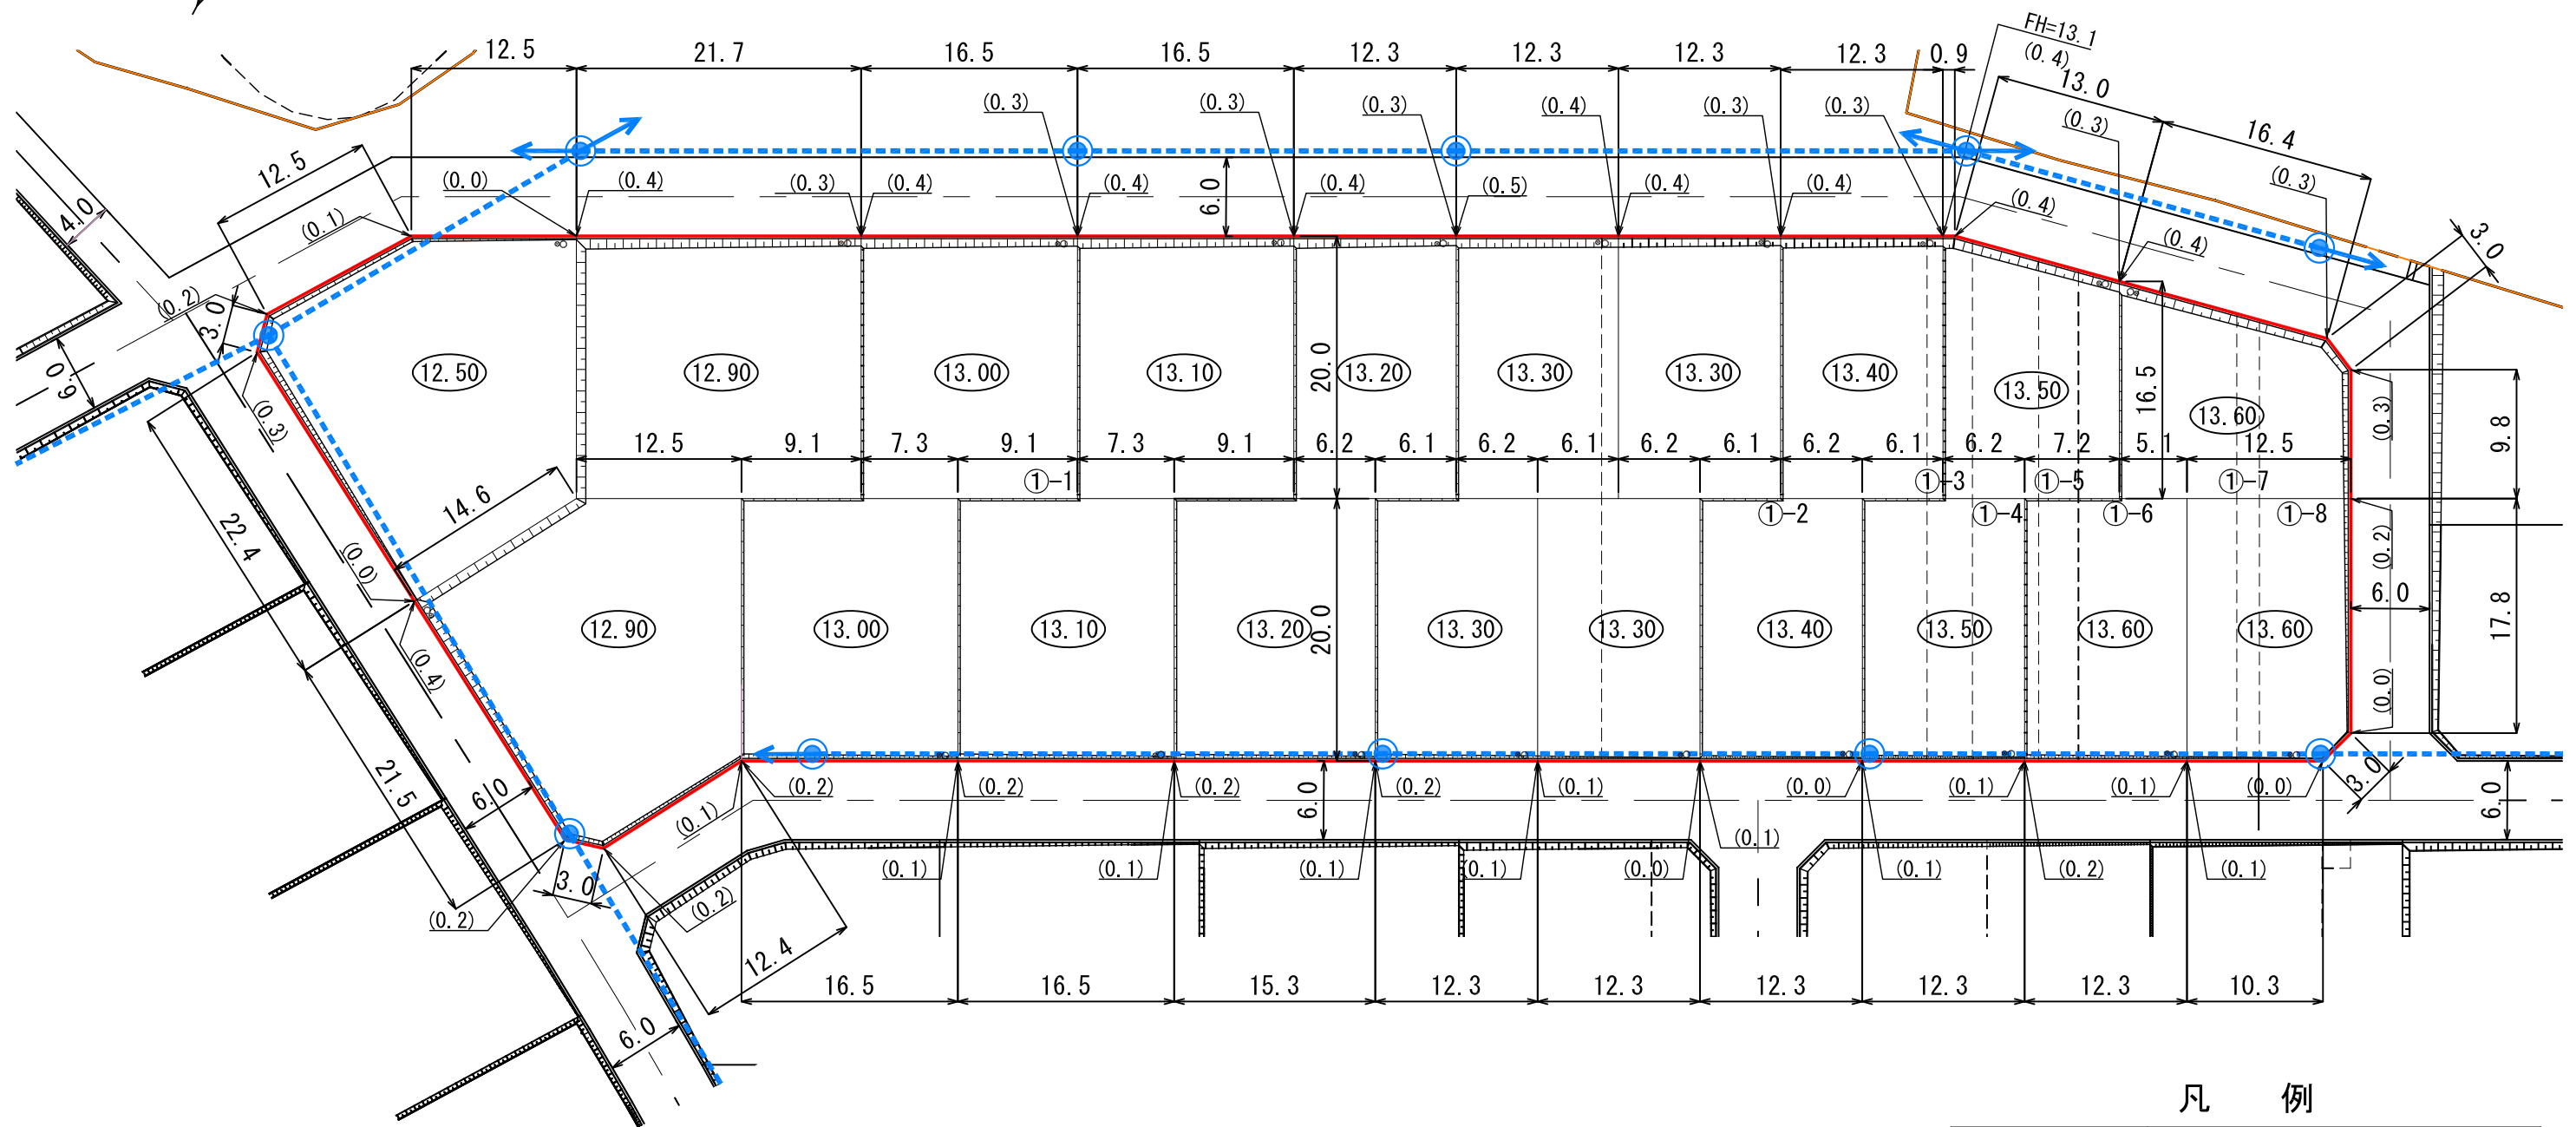

- (注意) ・各寸法は造成形状を示すものであり、境界を示すものではありません。
・仮換地の辺長は、事業施工中のため10cm単位で表示しております。
今後、出来形確認測量の結果により多少変動することがあります。
・給水施設（給水管、止水栓）は、φ20の口径を基本としています。
・供給処理施設位置については、施工状況に伴い多少変動することがあります。

凡 例

記 号	名 称
	換地位置
	宅盤計画高
	法 面
	宅盤高と道路高との高低差
	電柱(支線あり)
	電柱・電線

※表示数値の単位：m