


**陸前高田市高田地区被災市街地復興土地区画整理事業  
土地利活用促進バンク登録物件台帳**


物件登録番号	230	位置図			
所在地 (宅地番号)	高田町字大石沖 406-3  (KB13街区2画地)				
面積	180.03㎡ (約54坪)				
用途地域	第一種住居地域				
都市計画等の有無	区域内				
建ぺい率 /容積率(%)	60/200				
接道道路 幅員(m)	宅地整備図参照				
電気・電話	引き込み可 (電柱)			写 真	
上水道	引き込み有				
下水道	汚水			引き込み有	
	雨水			要管理者協議	
ガス	個別プロパン				
希望取引形態	売買又は賃貸				
希望価格	売買: 円 賃貸: 円/月				
宅建業者 (連絡先)					
掲載日	平成31年3月11日			その他	

# 宅地整備図 (宅地番号KB13 -2)

平面図 S=1:200

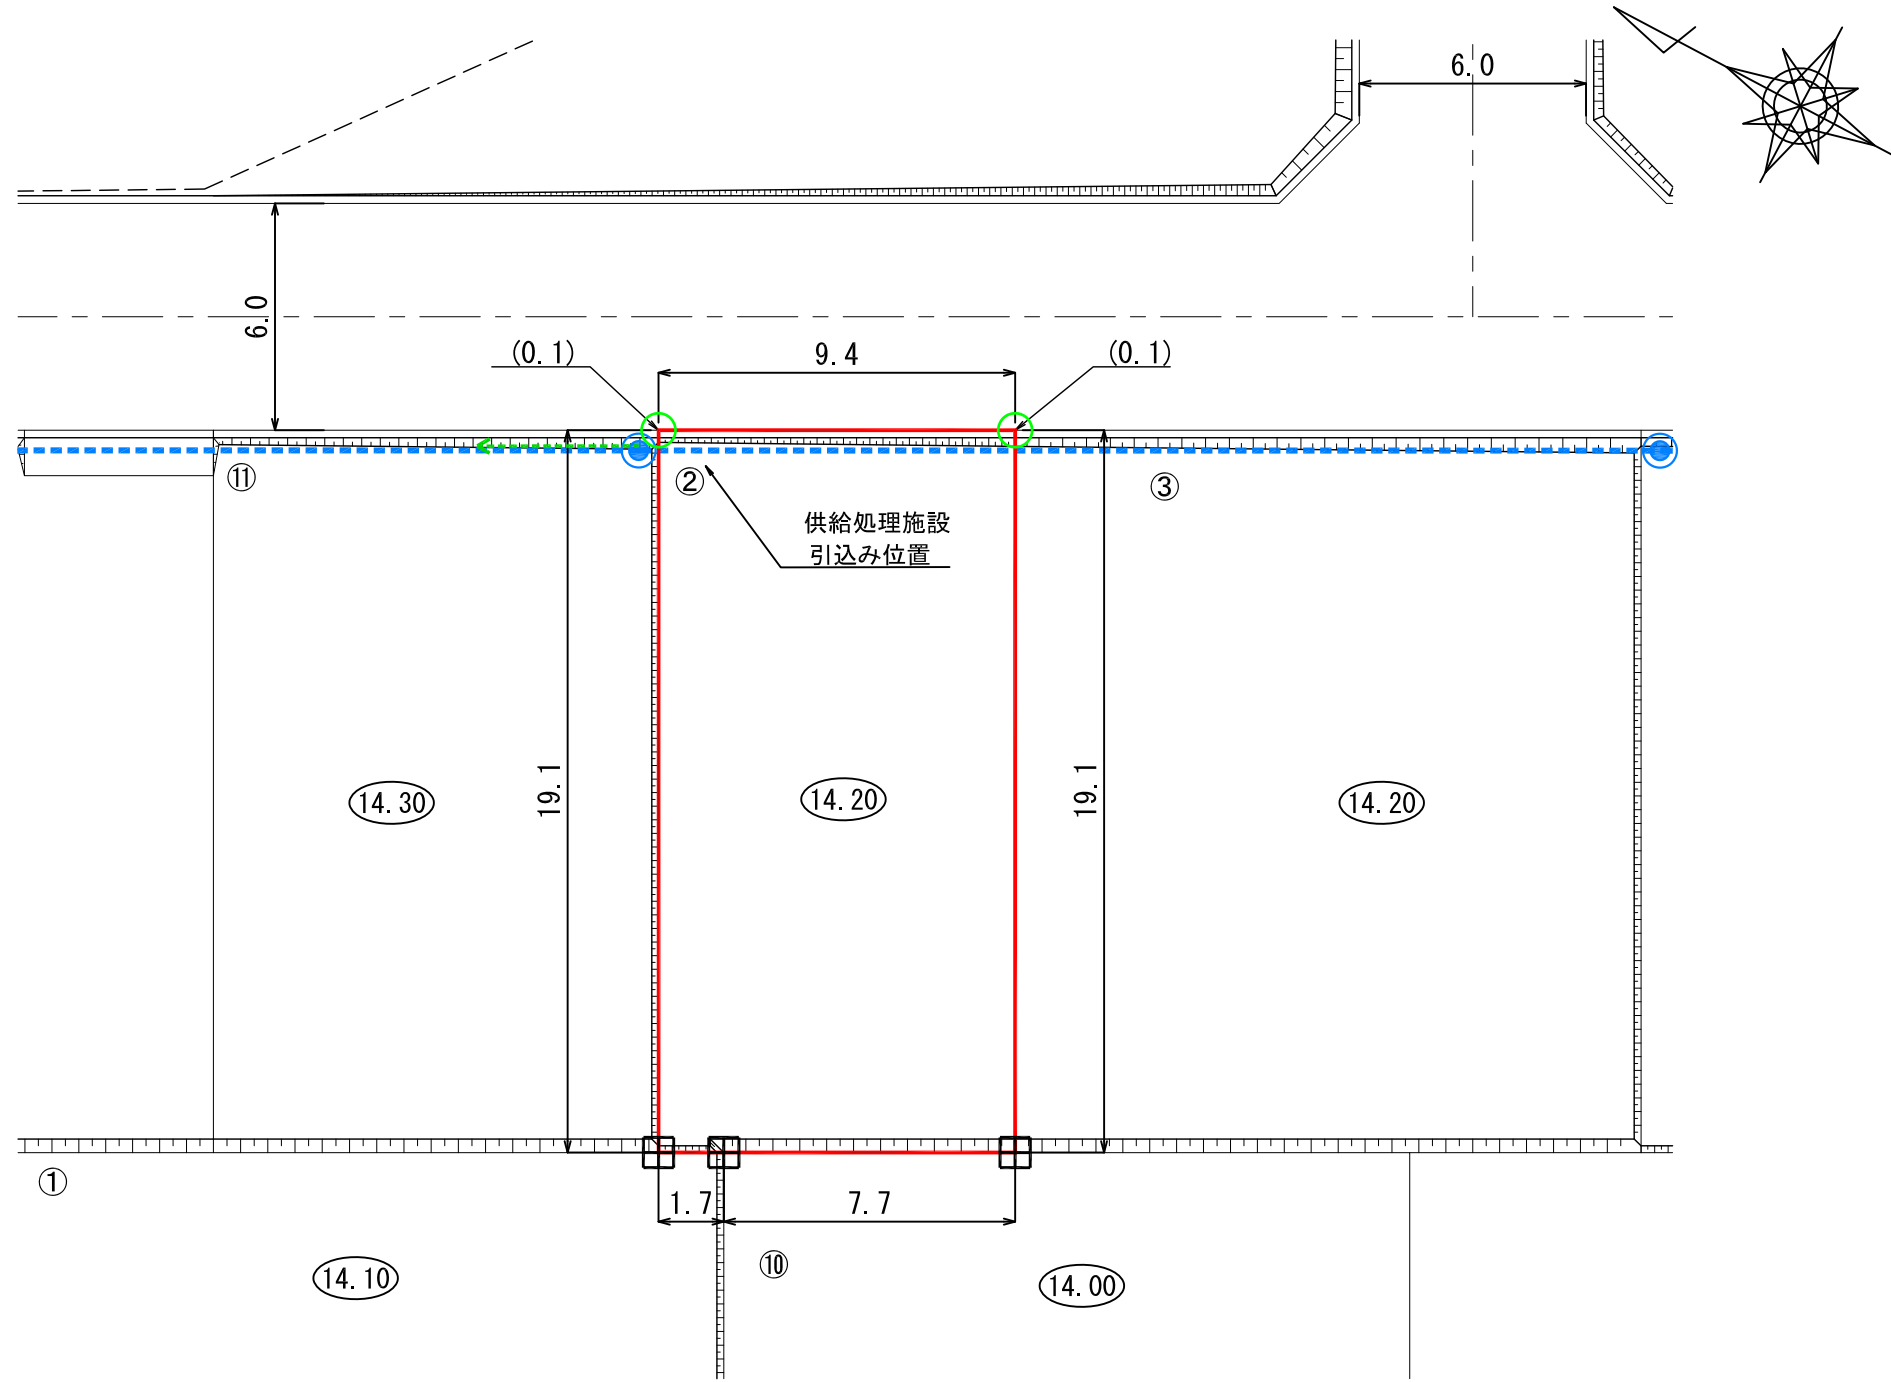

## 供給処理施設引込み位置図 S=1:100

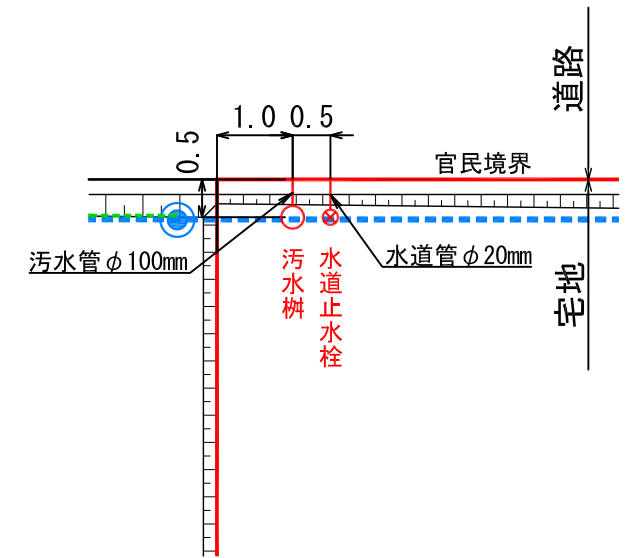

- (注意)
- ・ 仮換地の辺長は、事業施工中のため10cm単位で表示しております。今後、出来形確認測量の結果により多少変動することがあります。
  - ・ 給水施設（給水管、止水栓）は、φ20の口径を基本としています。
  - ・ 供給処理施設位置については、施工状況に伴い多少変動することがあります。

### 凡 例

記号	名称
[Red Outline]	換地位置
(10.00)	宅盤計画高
[Trough Symbol]	法面
[Concrete Symbol]	コンクリート標
[Green Circle]	プレート標
(0.2)	宅盤高と道路高との高低差
[Blue Circle with Dashed Line]	電柱・電線
[Green Arrow]	暫定(支線)

※表示数値の単位：m