

**陸前高田市高田地区被災市街地復興土地区画整理事業
土地利活用促進バンク登録物件台帳**


物件登録番号	242	位置図		
所在地 (宅地番号)	高田町字馬場 102-3,102-4 102-5,102-6 (KC23街区3,4-1, 4-2,5画地)			
面積	407.05㎡ (約123坪)			
用途地域	商業地域			
都市計画等の有無	区域内			
建ぺい率 /容積率(%)	80/400			
接道道路 幅員(m)	宅地整備図参照			
電気・電話	引込み可 (地下埋設)			写 真
上水道	引き込み有			
下水道	汚水			引き込み有
	雨水			要管理者協議
ガス	個別プロパン			
希望取引形態	賃貸			
希望価格	売買: 円 賃貸: 円/月			
宅建業者 (連絡先)				
掲載日	令和元年8月30日	その他		

宅地整備図

(宅地番号KC23-3,4-1,4-2,5)


平面図

S=1:200(A3)

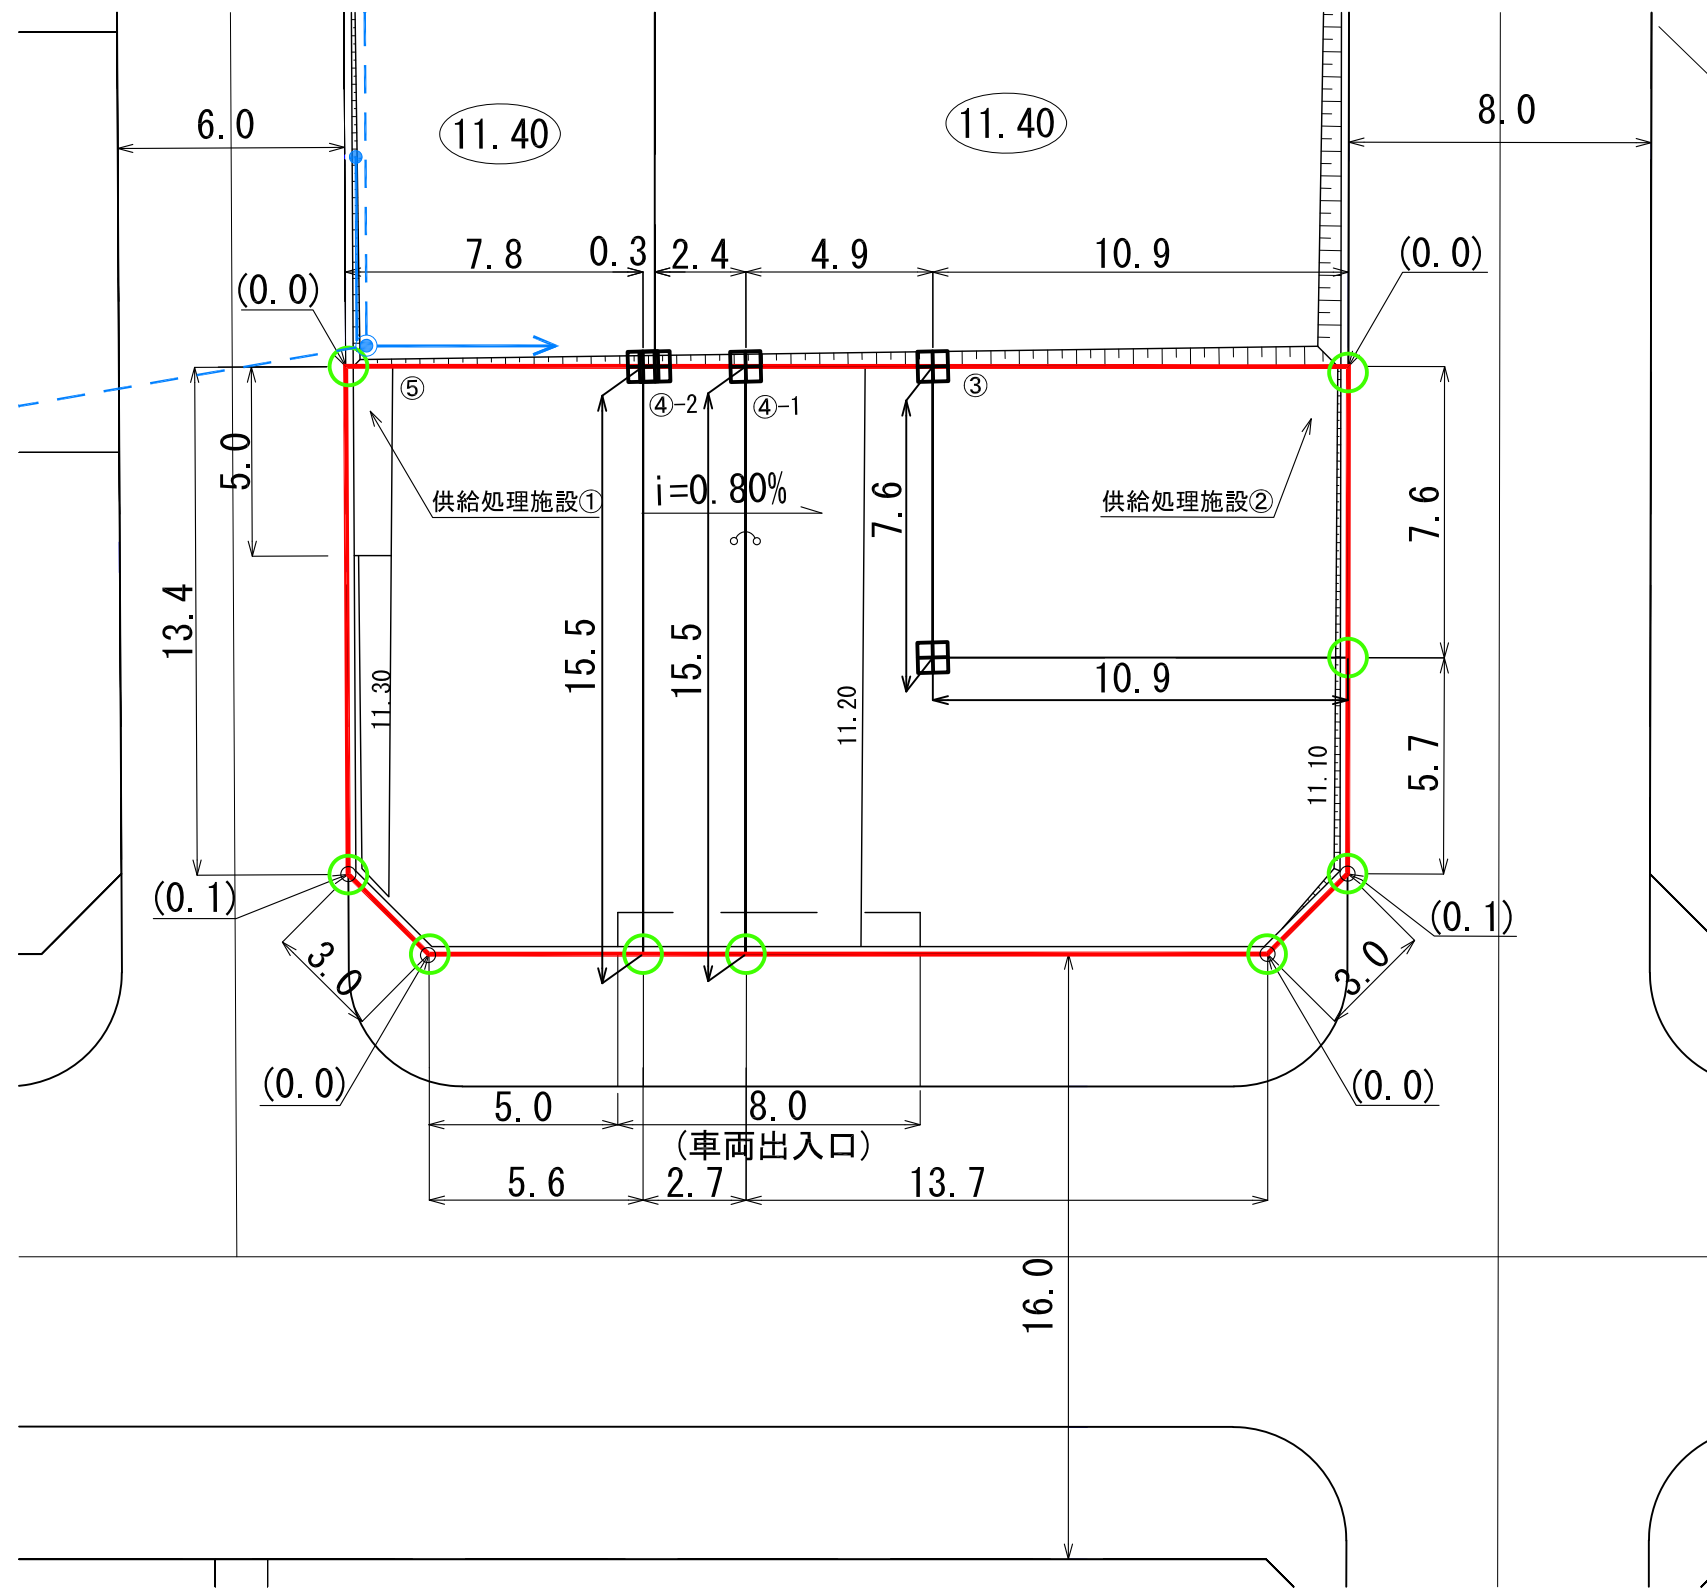

供給処理施設引込み位置図

S=1:100(A3)

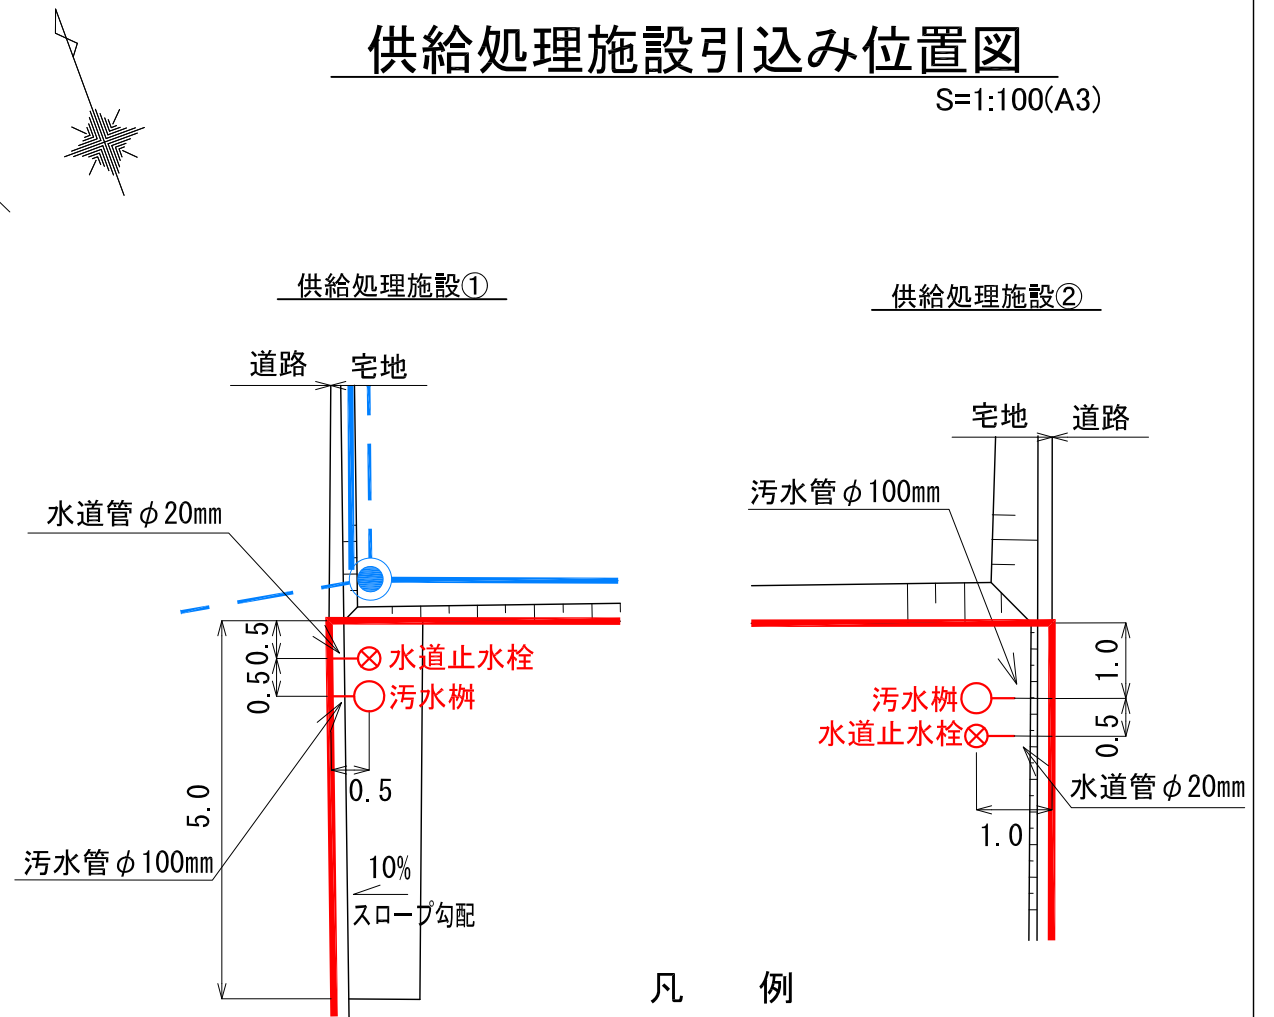

凡 例

記 号	名 称
□	換地位置
11.10~11.30	宅盤高
▨	法 面
(0.0)	宅盤高と道路高との高低差
田	コンクリート標
○	プレート標
●→	電柱(支線あり)(予定)
●—●	電柱(支柱あり)(予定)
---	電 線(予定)

- (注意)
- ・ 仮換地の辺長は、事業施行中のため10cm単位で表示しております。
 - ・ 今後、出来形確認測量の結果により多少変動することがあります。
 - ・ 供給処理施設位置については、施工状況に伴い多少変動することがあります。

※ 表示数値の単位 : m