

**陸前高田市高田地区被災市街地復興土地地区画整理事業  
土地利用促進バンク登録物件台帳**

物件登録番号	274	位置図		
所在地 (宅地番号)	高田町字森の前 704-1  (KB35街区1画地)			
面積	534.65㎡ (約162坪)			
用途地域	近隣商業地域			
都市計画等の有無	区域内			
建ぺい率/容積率(%)	80/200			
接道道路幅員(m)	宅地整備図参照			
電気・電話	引き込み可 (電柱)	写真		
上水道	引き込み有			
下水道	汚水			引き込み有
	雨水			要管理者協議
ガス	個別プロパン			
希望取引形態	売買			
希望価格	売買:       円 賃貸:       円/月			
宅建業者 (連絡先)				
掲載日		その他		


# 宅地整備図 (宅地番号 KB35-1)

平面図 S=1:400



## 供給処理施設引込み位置図

S=1:100

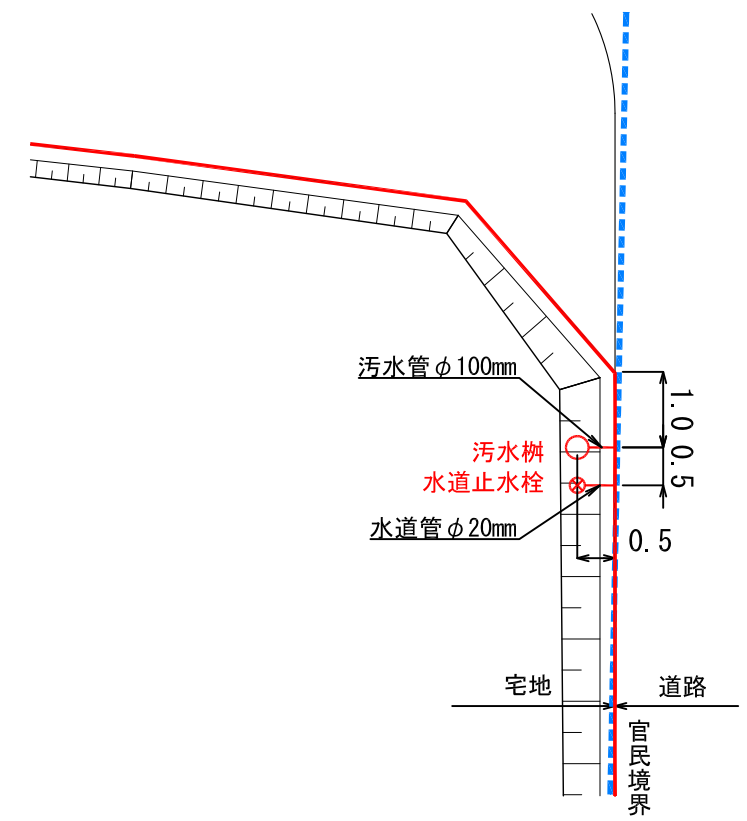

- (注意)
- ・ 仮換地の辺長は、事業施工中のため10cm単位で表示しております。今後、出来形確認測量の結果により多少変動することがあります。
  - ・ 給水施設（給水管、止水栓）は、φ20の口径を基本としています。
  - ・ 供給処理施設位置については、施工状況に伴い多少変動することがあります。

### 凡 例

記 号	名 称
□	換地位置
(10.00)	宅盤計画高
	法 面
田	コンクリート標
○	プレート標
(0.2)	宅盤高と道路高との高低差
●→	電柱(支線あり)
●—●	電柱(支柱あり)
—●—	電柱・電線

※表示数値の単位：m