

**陸前高田市高田地区被災市街地復興土地区画整理事業  
土地利用促進バンク登録物件台帳**


物件登録番号	275	位置図		
所在地 (宅地番号)	高田町字下宿 104-1  (HB11街区1画地)			
面積	319.89㎡ (約96坪)			
用途地域	準工業地域			
都市計画等の有無	区域内			
建ぺい率 /容積率(%)	60/200			
接道道路幅員(m)	宅地整備図参照			
電気・電話	引込み可 (電柱)	写真		
上水道	引き込み有			
下水道	汚水			引き込み有
	雨水			要管理者協議
ガス	個別プロパン			
希望取引形態	売買又は賃貸			
希望価格	売買: 6,000,000 円 賃貸: 50,000 円/月			
宅建業者 (連絡先)	(有)共和建設 0192-55-2236			
掲載日	令和3年8月6日	その他	減歩緩和清算金あり	

# 宅地整備図

(宅地番号HB11-1)


## 平面図

S=1:200(A3)

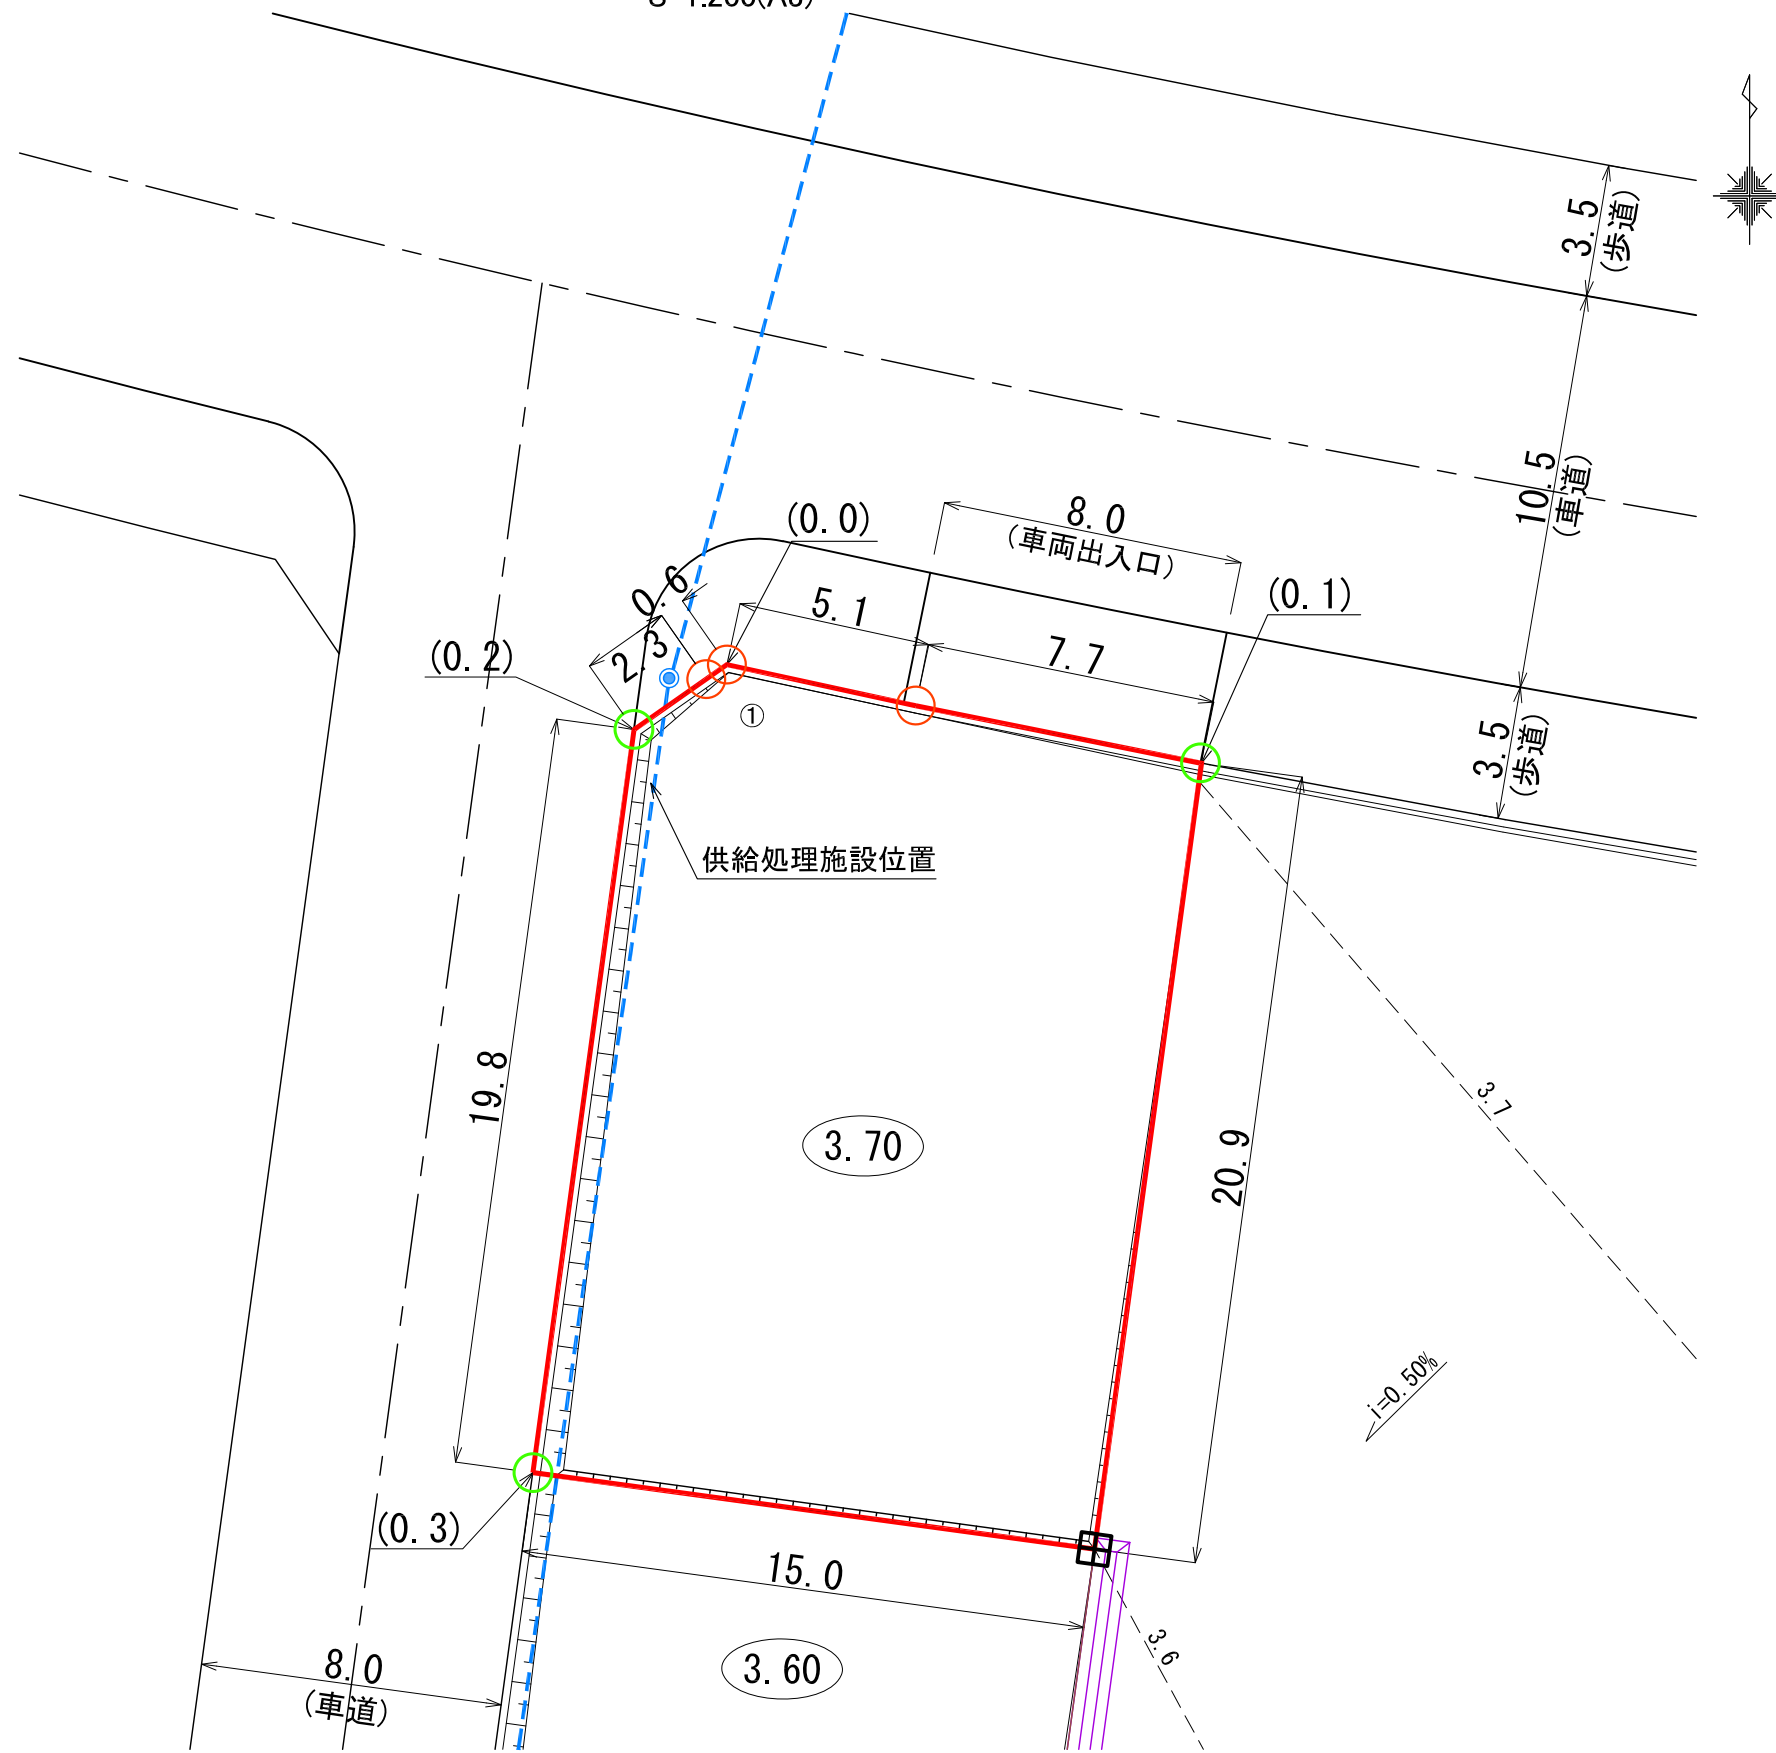

## 供給処理施設、電柱位置図

S=1:100(A3)

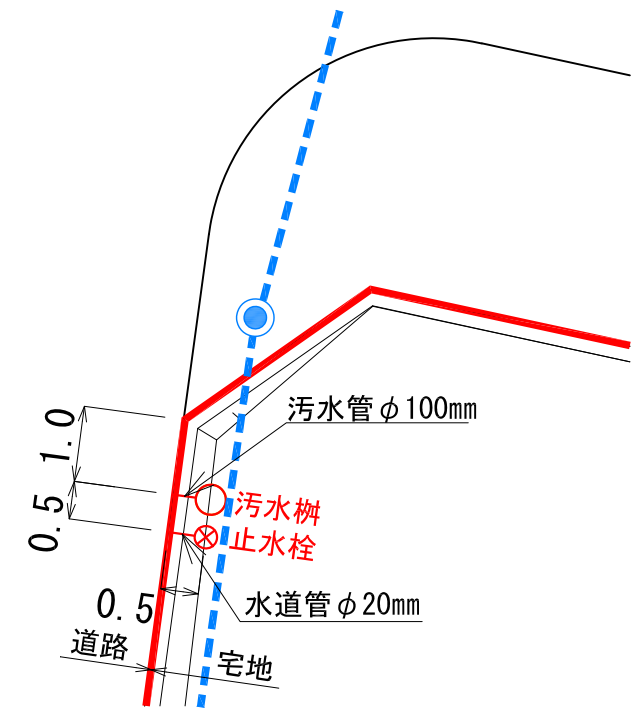

### 凡 例

記 号	名 称
	換地位置
	宅盤高
	法 面
(0.0)	宅盤高と道路高との高低差
	水道止水栓
	汚水樹
	小提
	コンクリート標
	プレート標 (県)
	プレート標
	電 柱
	電 線

- (注意)
- ・ 仮換地の辺長は、事業施行中のため10cm単位で表示しております。今後、出来形確認測量の結果により多少変動することがあります。
  - ・ 供給処理施設位置については、施工状況に伴い多少変動することがあります。

※ 表示数値の単位 : m