
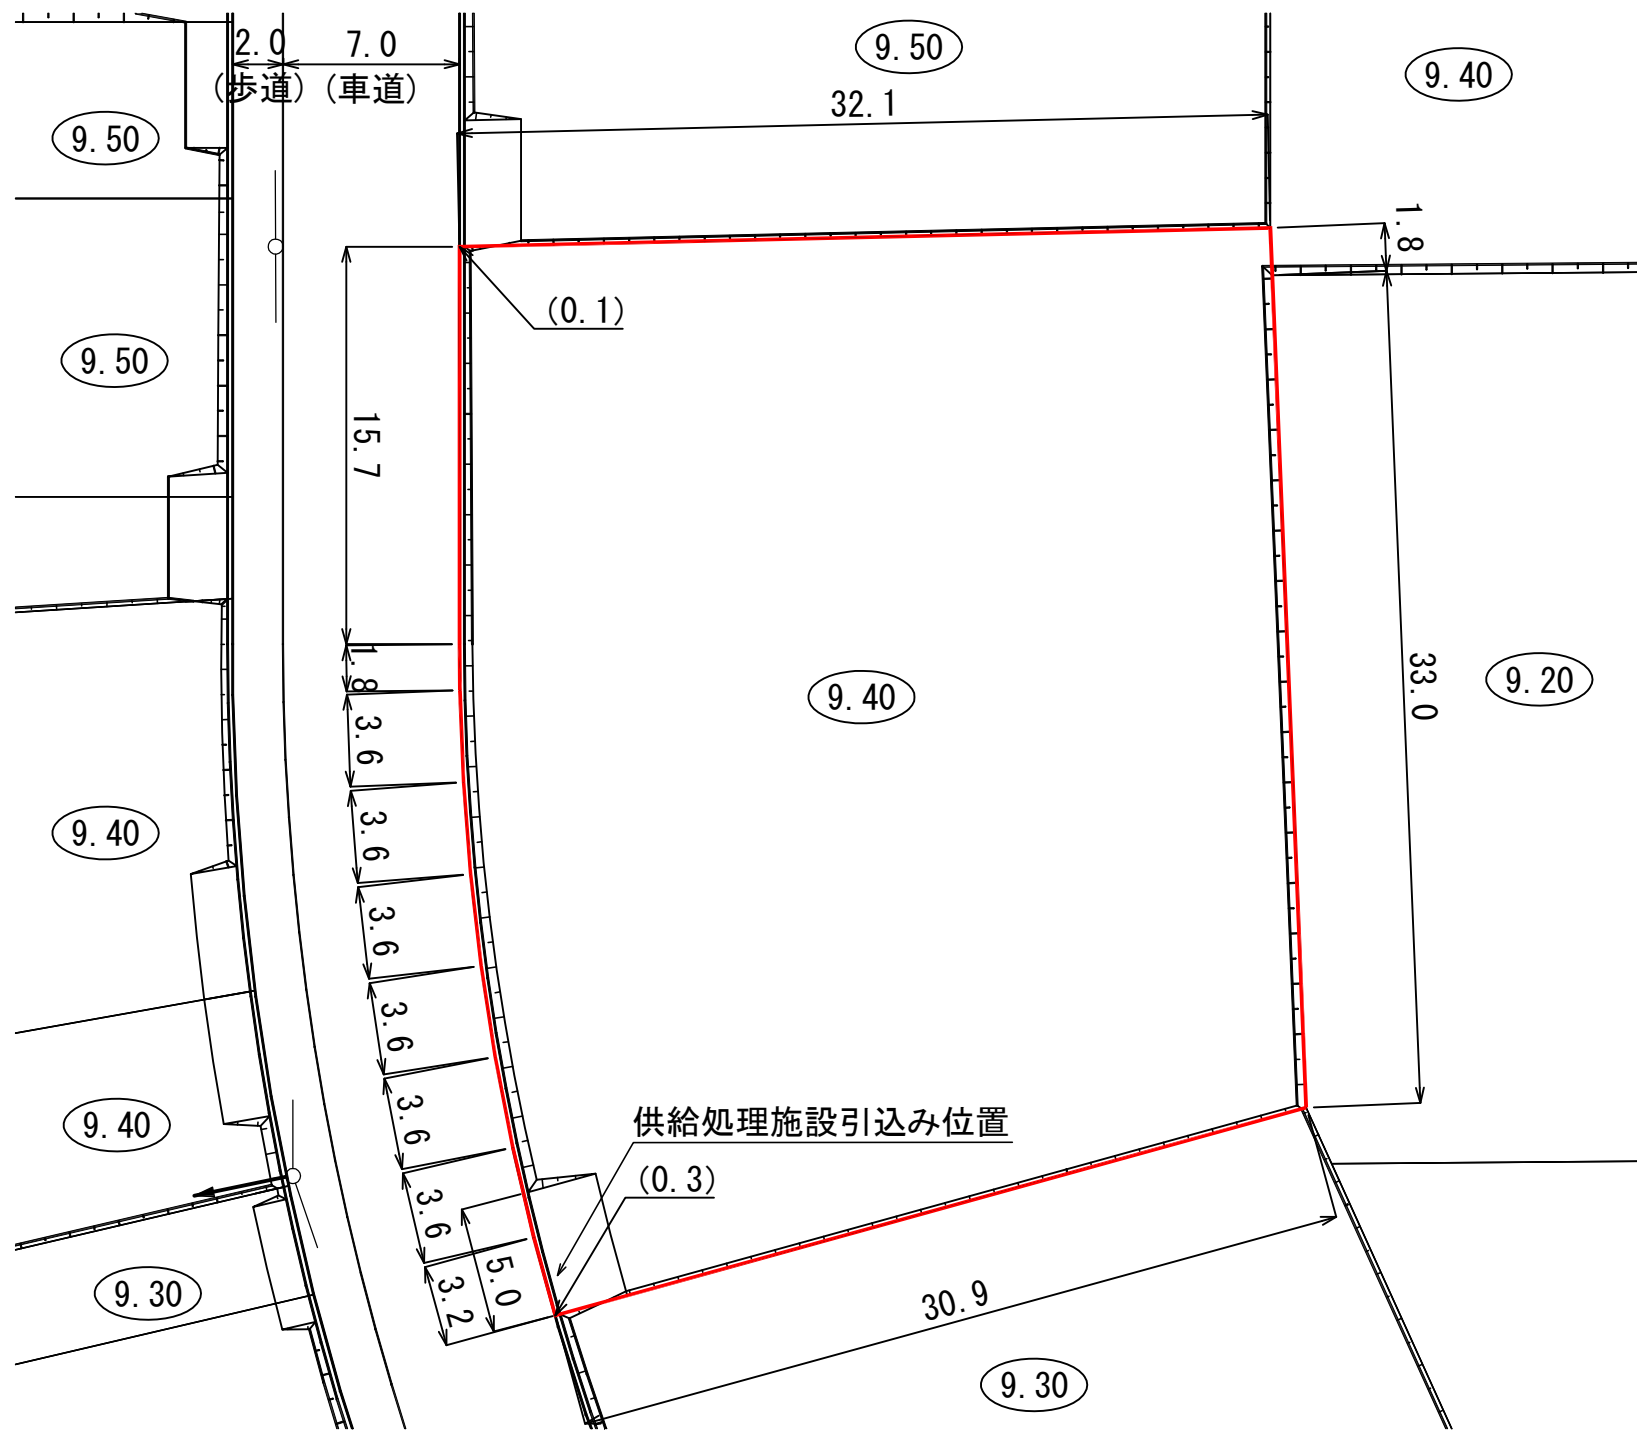


**陸前高田市今泉地区被災市街地復興土地区画整理事業
土地利活用促進バンク登録物件台帳**

| | | | | |
|-----------------|------------------------------|-----|--|--------|
| 物件登録番号 | 30 | 位置図 | | |
| 所在地 (宅地番号) | 気仙町字中井 406-9 (57街区7画地) | | | |
| 面積 | 1,256.98 (m) (約380坪) | | | |
| 用途地域 | 第一種住居地域 | | | |
| 都市計画等の有無 | 区域内 | | | |
| 建ぺい率 /容積率(%) | 60/200 | | | |
| 接道道路幅員(m) | 宅地整備図参照 | | | |
| 電気・電話 | 引き込み可 (電柱) | | | 写 真 |
| 上水道 | 引き込み有 | | | |
| 下水道 | 汚水 | | | 引き込み有 |
| | 雨水 | | | 要管理者協議 |
| ガス | 個別プロパン | | | |
| 希望取引形態 | 売買 | | | |
| 価格 | 売買:11,400,000 円 | | | |
| 宅建業者 (連絡先) | 鈴木建設(株) 0192-55-5534 | | | |
| 掲載日 | 令和2年2月17日 | その他 | | |


宅地整備図(宅地番号57街区⑦画地)

平面図 S=1:300

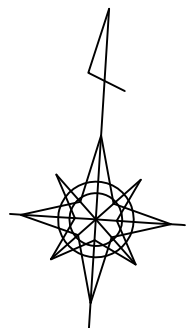

供給処理施設引込み位置図

S=1:100

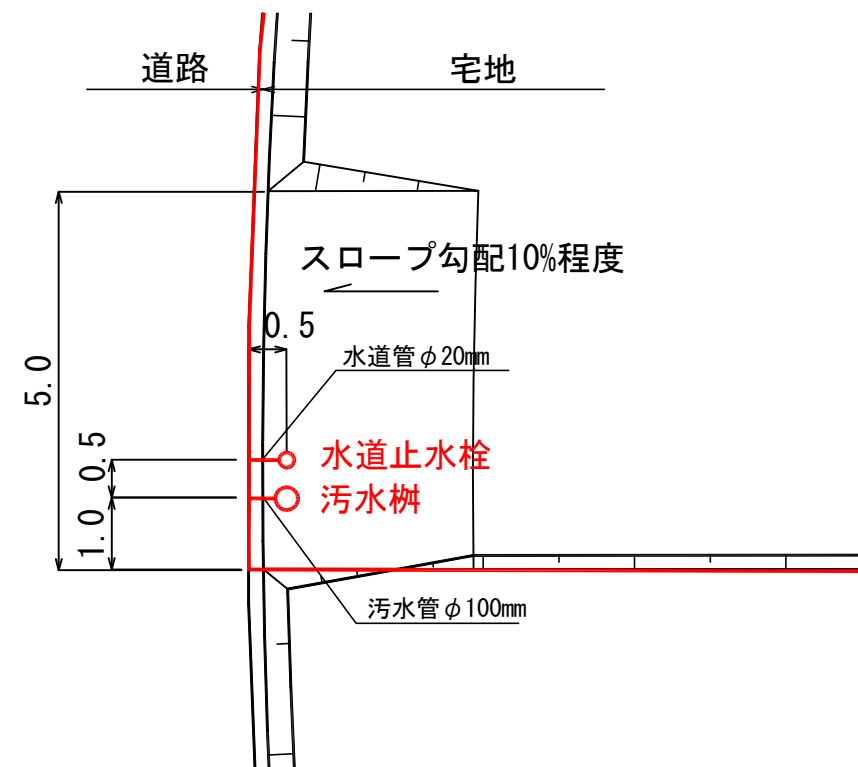

凡例

| 記号 | 名称 |
|---------|--------------|
| | 仮換地位置 |
| (45.00) | 宅盤高 |
| | 法面 |
| | 擁壁 |
| (0.2) | 宅盤高と道路高との高低差 |
| | 電柱(単独) |
| | 電柱(支線あり) |
| | 電柱(支柱あり) |

※表示数値の単位:m

(注意) 仮換地の辺長は、事業施行中のため10cm単位で表示しております
今後、出来形確認測量の結果により多少変動することがあります。