

**陸前高田市高田地区被災市街地復興土地区画整理事業  
土地利用促進バンク登録物件台帳**


物件登録番号	317	位置図		
所在地 (宅地番号)	高田町字裏田 101-7 101-8  (KD11街区7-1, 7-2画地)			
面積	665.30㎡ (約201坪)			
用途地域	第一種住居地域			
都市計画等の有無	区域内			
建ぺい率 /容積率(%)	60/200			
接道道路幅員(m)	宅地整備図参照			
電気・電話	引込み可 (電柱)	写真		
上水道	引き込み有			
下水道	汚水			引き込み有
	雨水			要管理者協議
ガス	個別プロパン			
希望取引形態	売買			
希望価格	売買: 16,700,000 円			
宅建業者 (連絡先)	一本松不動産 0192-47-3904			
掲載日	令和3年8月6日	その他		

# 宅地整備図

(宅地番号KD11-7-1,2)


## 平面図

S=1:300(A3)

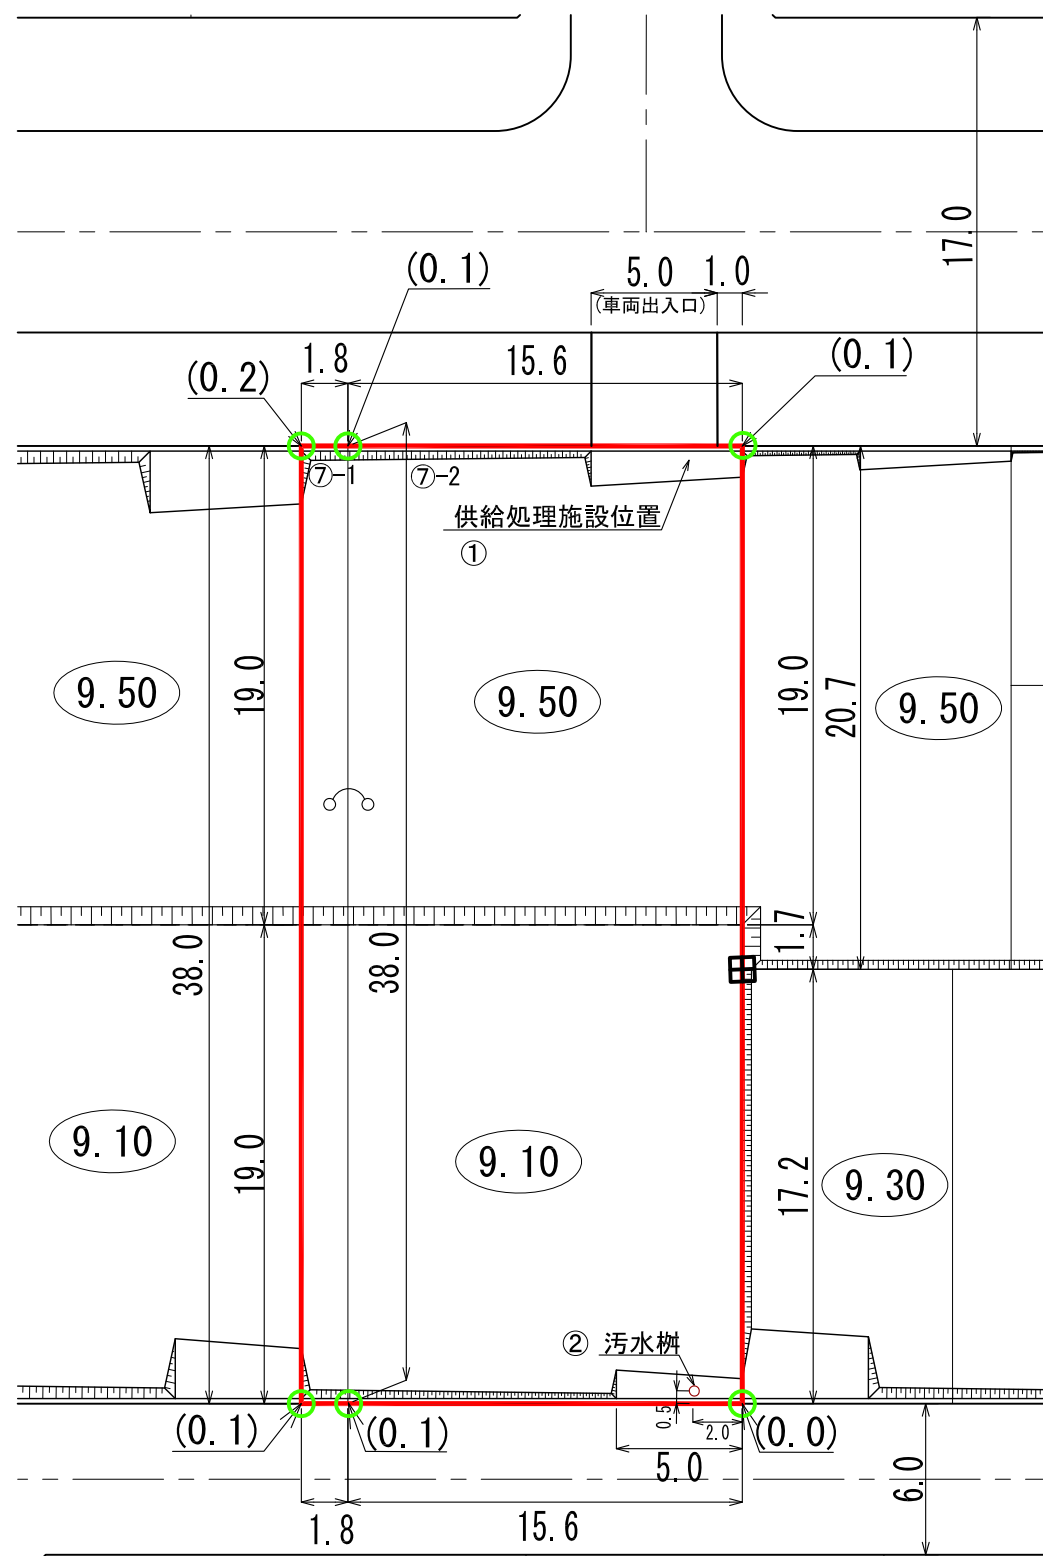

## 供給処理施設引込み位置図

S=1:100(A3)

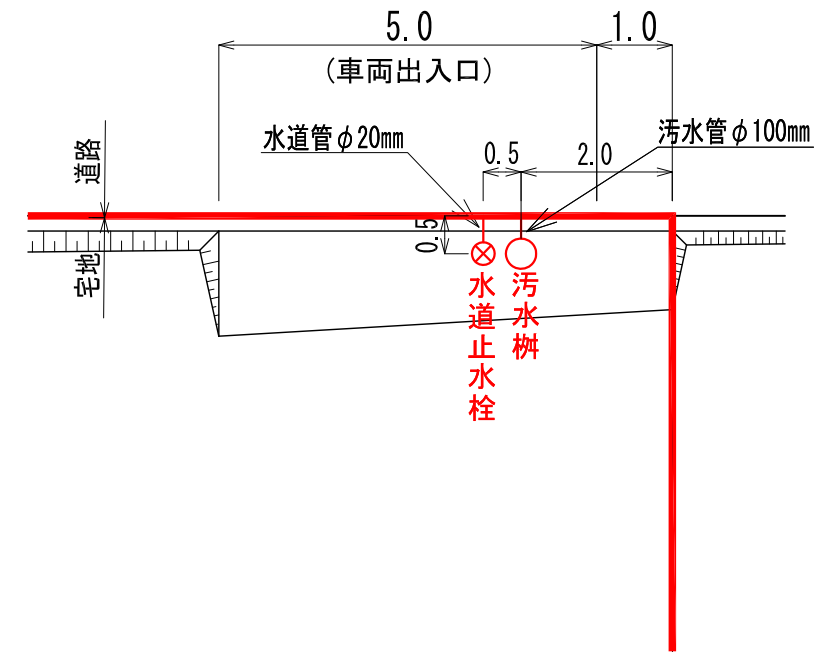

### 凡 例

記号	名称
	換地位置
	宅盤高
	法面
(0.0)	宅盤高と道路高との高低差
	コンクリート標
	プレート標

(注意) 仮換地の辺長は、事業施行中のため10cm単位で表示しております。  
今後、出来形確認測量の結果により多少変動することがあります。

※ 表示数値の単位：m