


**陸前高田市高田地区被災市街地復興土地地区画整理事業
土地利活用促進バンク登録物件台帳**


| | | | | |
|-----------------|------------------------------------|-----|--|--------|
| 物件登録番号 | 326 | 位置図 | | |
| 所在地 (宅地番号) | 高田町字寒風 103-5 (KD07街区4画地) | | | |
| 面積 | 269.52㎡ (約81坪) | | | |
| 用途地域 | 第一種住居地域 | | | |
| 都市計画等の有無 | 区域内 | | | |
| 建ぺい率 /容積率(%) | 60/200 | | | |
| 接道道路幅員(m) | 宅地整備図参照 | | | |
| 電気・電話 | 引き込み可 (電柱) | | | 写 真 |
| 上水道 | 引き込み有 | | | |
| 下水道 | 汚水 | | | 引き込み有 |
| | 雨水 | | | 要管理者協議 |
| ガス | 個別プロパン | | | |
| 希望取引形態 | 賃貸 | | | |
| 希望価格 | 賃貸: 40,000 円/月 | | | |
| 宅建業者 (連絡先) | (有)共和建設 0192-55-2236 | | | |
| 掲載日 | 令和4年11月1日 | その他 | | |

宅地整備図
(宅地番号KD07-4)

平面図
S=1:200(A3)

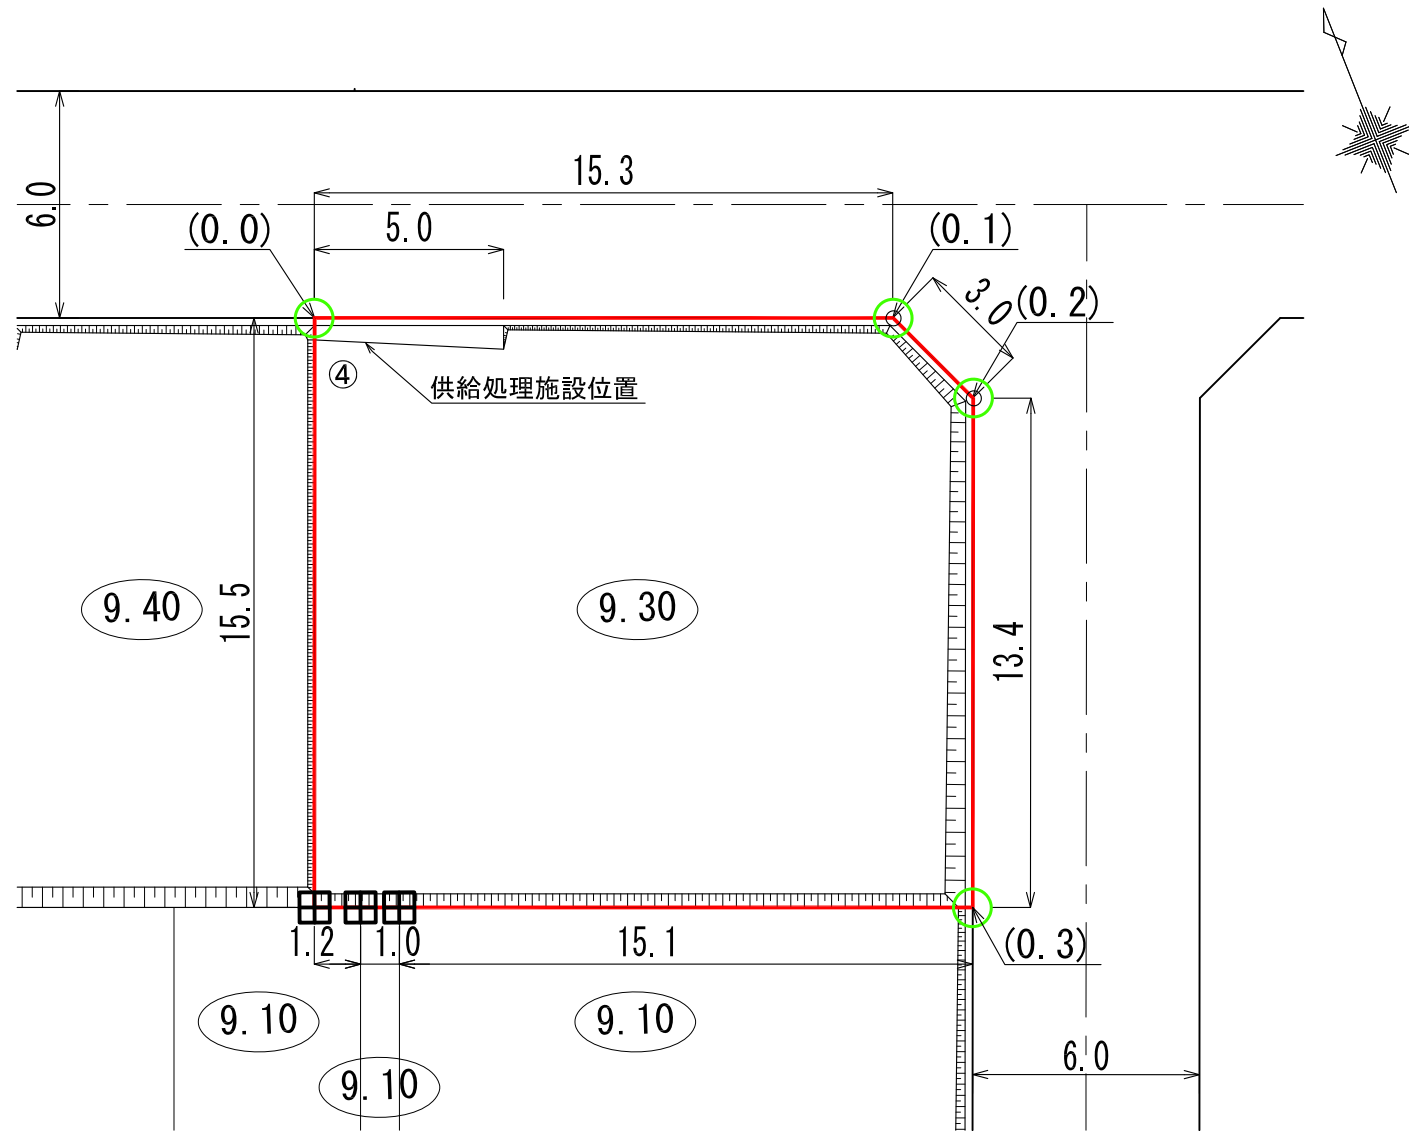

供給処理施設引込み位置図
S=1:100(A3)

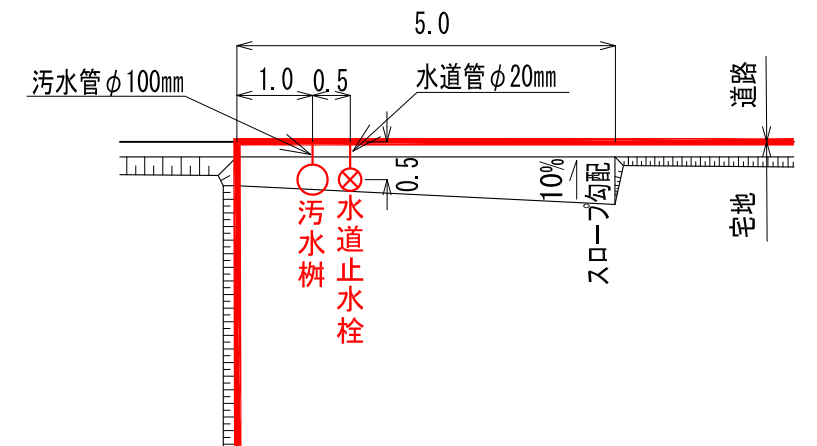

凡 例

| 記 号 | 名 称 |
|-------|--------------|
| | 換地位置 |
| | 宅盤高 |
| | 法 面 |
| (0.0) | 宅盤高と道路高との高低差 |
| | コンクリート標 |
| | プレート標 |

- (注意)
- ・ 仮換地の辺長は、事業施行中のため10cm単位で表示しております。
 - ・ 今後、出来形確認測量の結果により多少変動することがあります。
 - ・ 供給処理施設位置については、施工状況に伴い多少変動することがあります。

※ 表示数値の単位 : m