


**陸前高田市高田地区被災市街地復興土地区画整理事業
土地利活用促進バンク登録物件台帳**


| | | | | | |
|-----------------|-------------------------------------|-----|--|--------|------------|
| 物件登録番号 | 32 | 位置図 | | | |
| 所在地 (宅地番号) | 高田町字大石沖 406-7 (KB13街区6画地) | | | | |
| 面積 | 529.04㎡ (約160坪) | | | | |
| 用途地域 | 第一種住居地域 | | | | |
| 都市計画等の有無 | 区域内 | | | | |
| 建ぺい率 /容積率(%) | 60/200 | | | | |
| 接道道路 幅員(m) | 宅地整備図参照 | | | | |
| 電気・電話 | 引き込み可 (電柱) | | | 写 真 | |
| 上水道 | 引き込み有 | | | | |
| 下水道 | 汚水 | | | 引き込み有 | |
| | 雨水 | | | 要管理者協議 | |
| ガス | 個別プロパン | | | | |
| 希望取引形態 | 売買 | | | | |
| 希望価格 | 売買:8,000,000円 | | | | |
| 宅建業者 (連絡先) | (株)東北不動産Labo 0192-22-7930 | | | | |
| 掲載日 | 平成31年3月11日 | | | その他 | 2019.02.26 |

宅地整備図 (宅地番号KB13 -6)

平面図 S=1:400

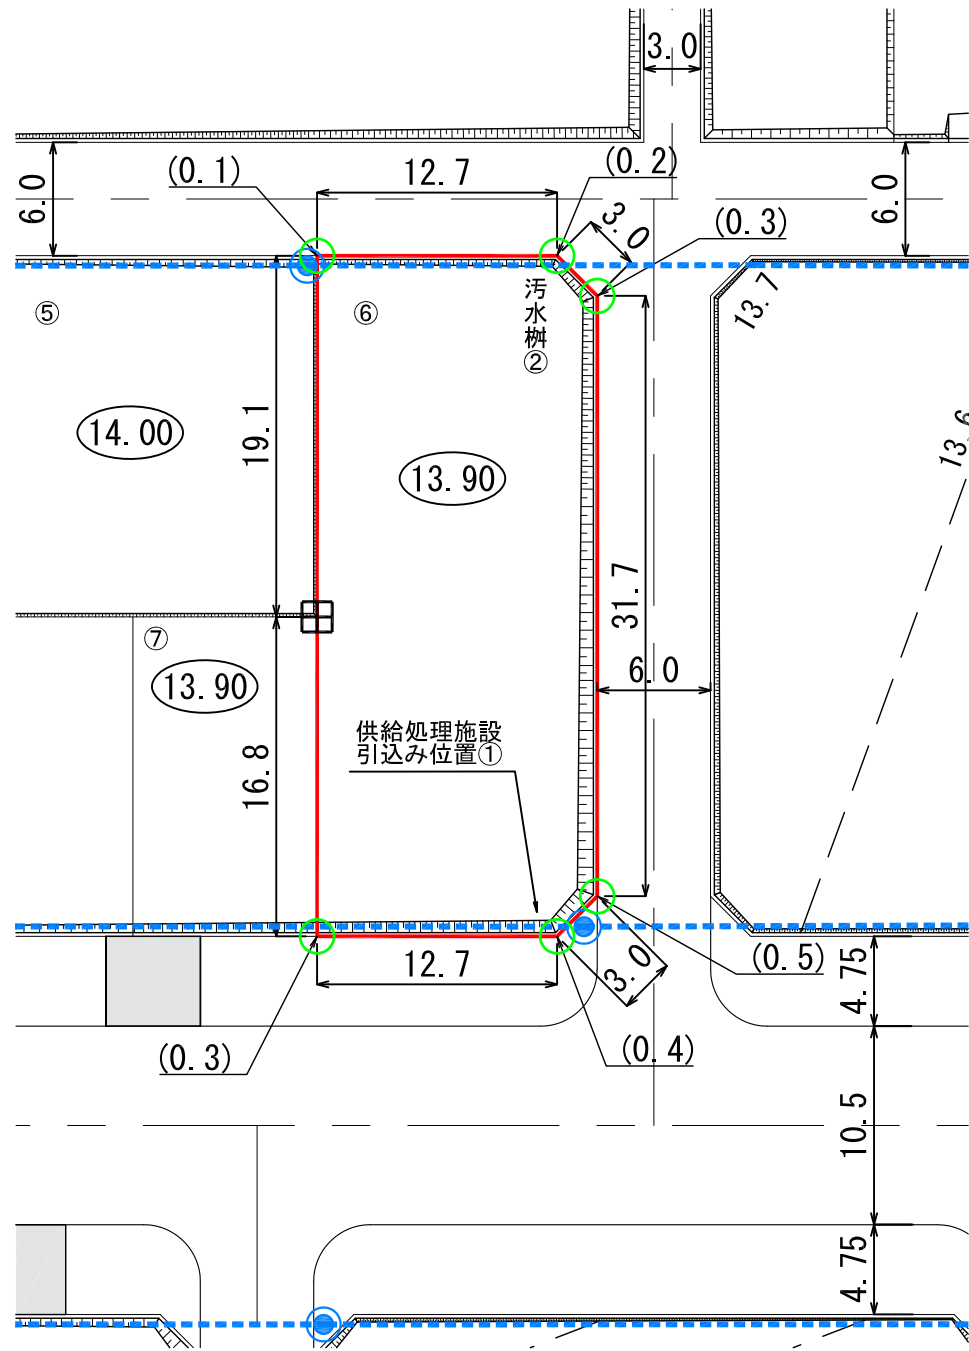

供給処理施設引込み位置図 S=1:100

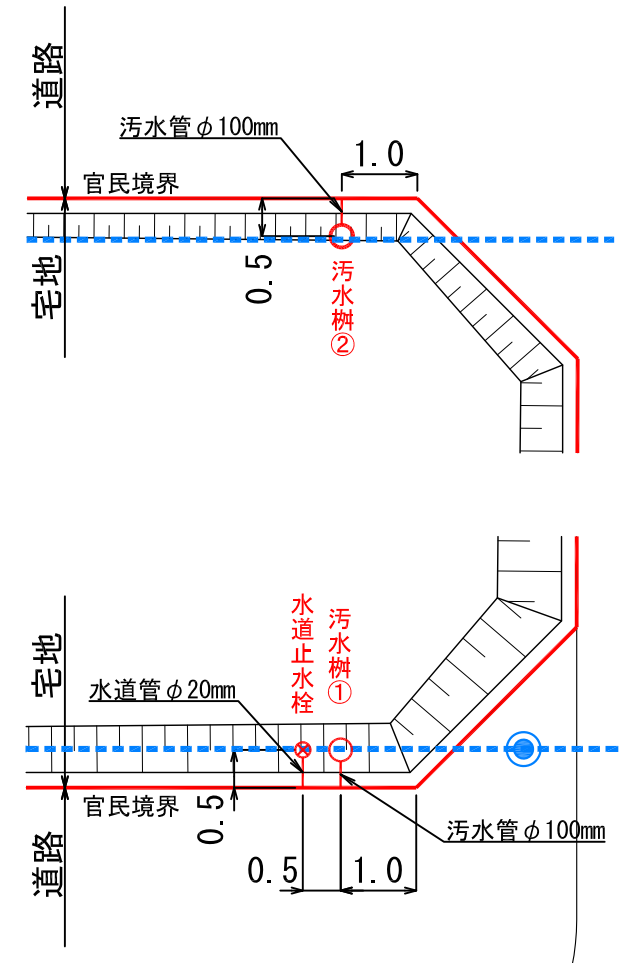

- (注意)
- ・仮換地の辺長は、事業施工中のため10cm単位で表示しております。今後、出来形確認測量の結果により多少変動することがあります。
 - ・給水施設（給水管、止水栓）は、φ20の口径を基本としています。
 - ・供給処理施設位置については、施工状況に伴い多少変動することがあります。

凡 例

| 記号 | 名称 |
|--------------------------|--------------|
| [Red Outline Box] | 換地位置 |
| (10.00) | 宅盤計画高 |
| [Hatched Pattern] | 法面 |
| [Concrete Grid] | コンクリート標 |
| [Green Circle] | プレート標 |
| (0.2) | 宅盤高と道路高との高低差 |
| [Blue Circle with Cross] | 電柱・電線 |

※表示数値の単位：m