


**陸前高田市高田地区被災市街地復興土地区画整理事業
土地利活用促進バンク登録物件台帳**

物件登録番号	38	位置図		
所在地 (宅地番号)	高田町字大石 112-8 112-9 112-10 (KB17街区11-1～ 11-3画地)			
面積	1132.55㎡ (約343坪)			
用途地域	第一種住居地域			
都市計画等の有無	区域内			
建ぺい率 /容積率(%)	60/200			
接道道路 幅員(m)	宅地整備図参照			
電気・電話	引き込み可 (電柱)			写 真
上水道	引き込み有			
下水道	汚水			引き込み有
	雨水			要管理者協議
ガス	個別プロパン			
希望取引形態	売買			
希望価格	売買:24,000,000円			
宅建業者 (連絡先)	一本松不動産 0192-47-3904			
掲載日	平成31年3月11日 更新日:令和5年3月1日	その他	2019.02.26	


宅地整備図

(宅地番号KB17 -11-1, 11-2, 11-3)

平面図 S=1:400

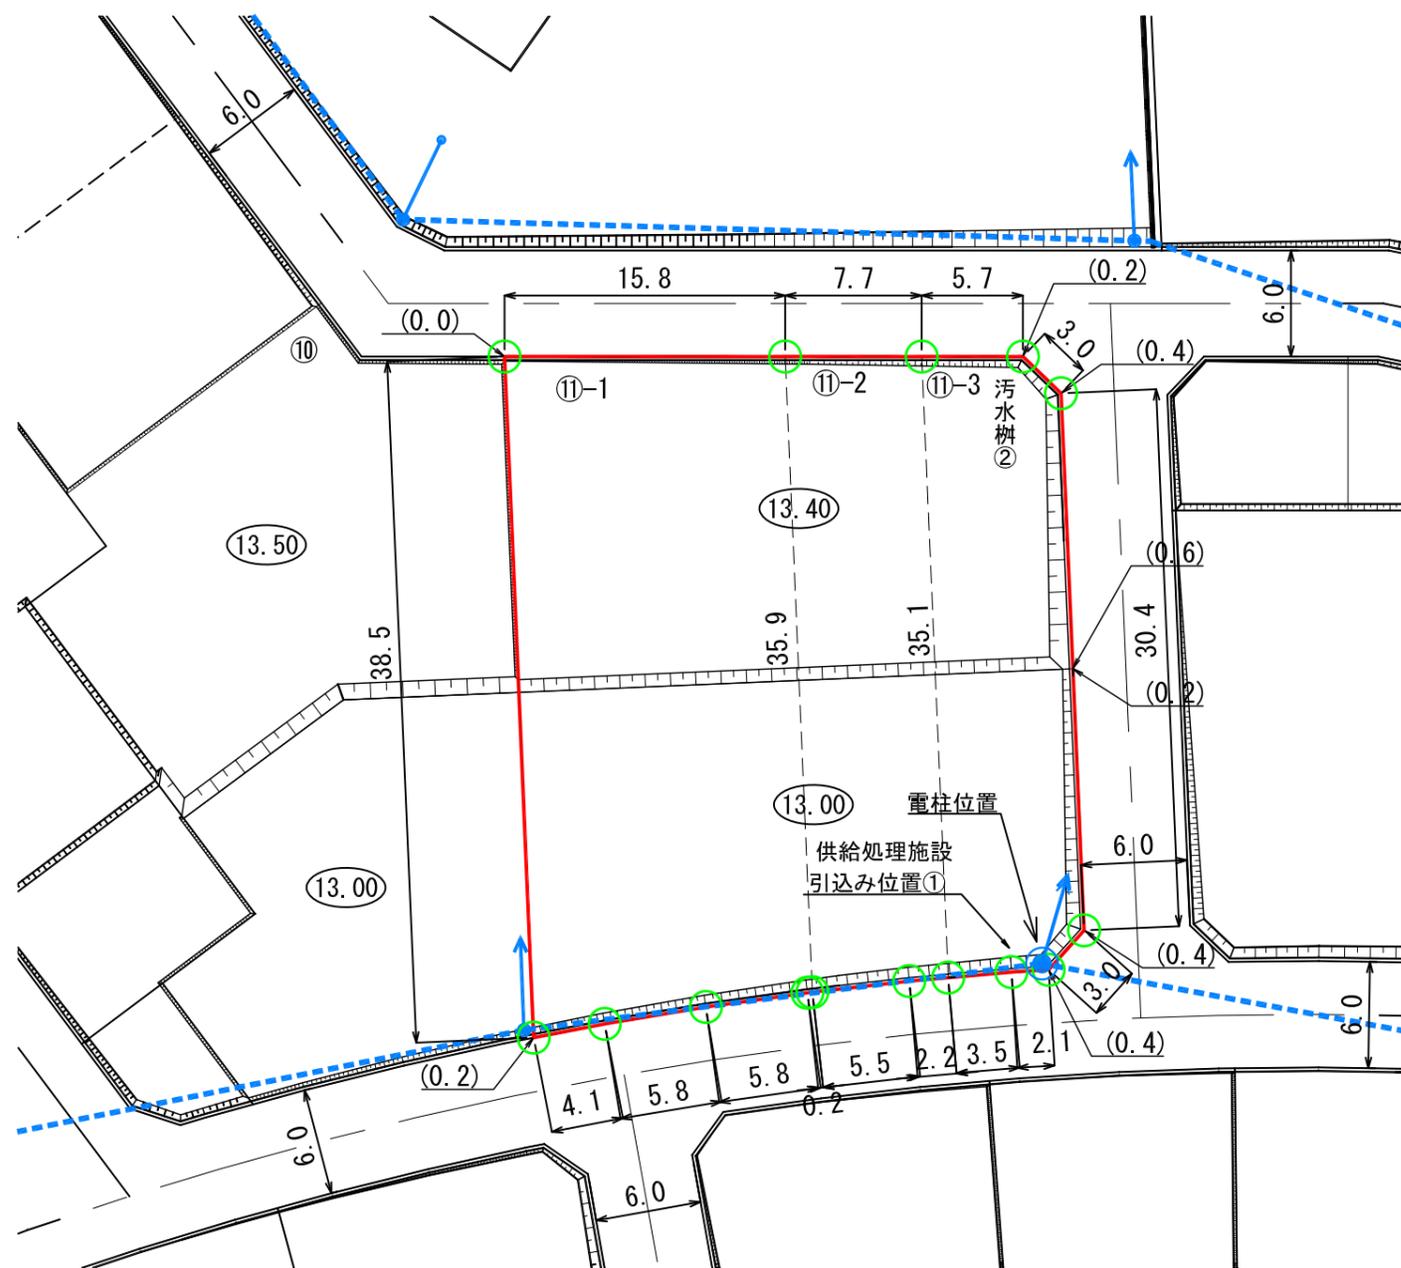


- (注意)
- ・仮換地の辺長は、事業施工中のため10cm単位で表示しております。今後、出来形確認測量の結果により多少変動することがあります。
 - ・給水施設（給水管、止水栓）は、φ20の口径を基本としています。
 - ・供給処理施設位置については、施工状況に伴い多少変動することがあります。

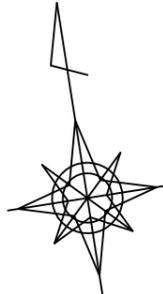

供給処理施設引込み位置図・電柱位置図

S=1:100

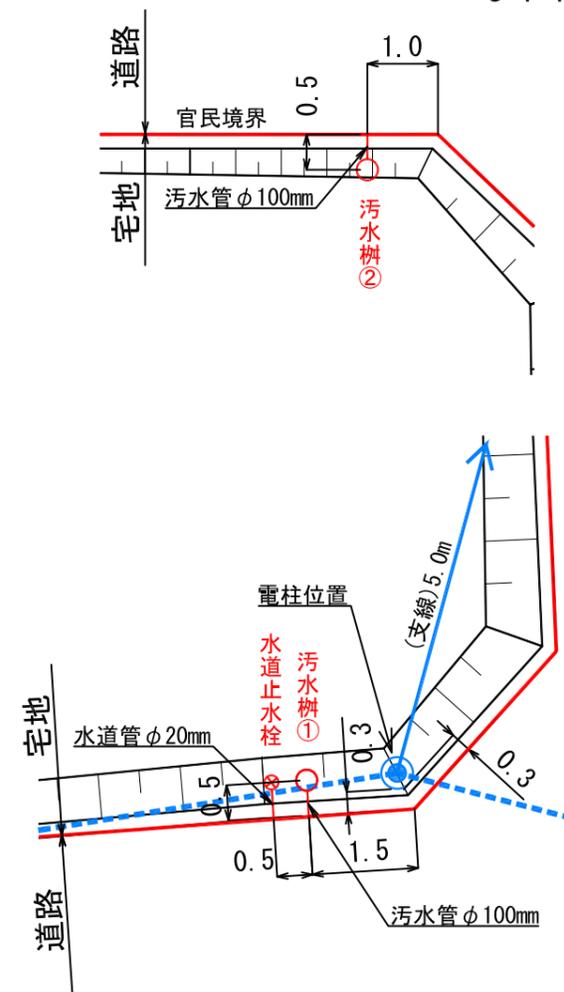

凡例

記号	名称
	換地位置
10.00	宅盤計画高
	法面
田	コンクリート標
○	プレート標
(0.2)	宅盤高と道路高との高低差
	電柱(支線あり)
	電柱・電線

※表示数値の単位：m