


**陸前高田市高田地区被災市街地復興土地区画整理事業
土地利活用促進バンク登録物件台帳**

物件登録番号	73	位置図		
所在地 (宅地番号)	高田町字森の前 704-29 (KB35街区22画地)			
面積	572.73㎡ (約173坪)			
用途地域	近隣商業地域			
都市計画等の有無	区域内			
建ぺい率 /容積率(%)	80/200			
接道道路 幅員(m)	宅地整備図参照			
電気・電話	引き込み可 (電柱)			写真
上水道	引き込み有			
下水道	汚水			引き込み有
	雨水			要管理者協議
ガス	個別プロパン			
希望取引形態	賃貸			
希望価格	売買: 円 賃貸: 円/月			
宅建業者 (連絡先)				
掲載日	平成31年2月13日	その他		


宅地整備図 (宅地番号 KB35-22)

平面図 S=1:400

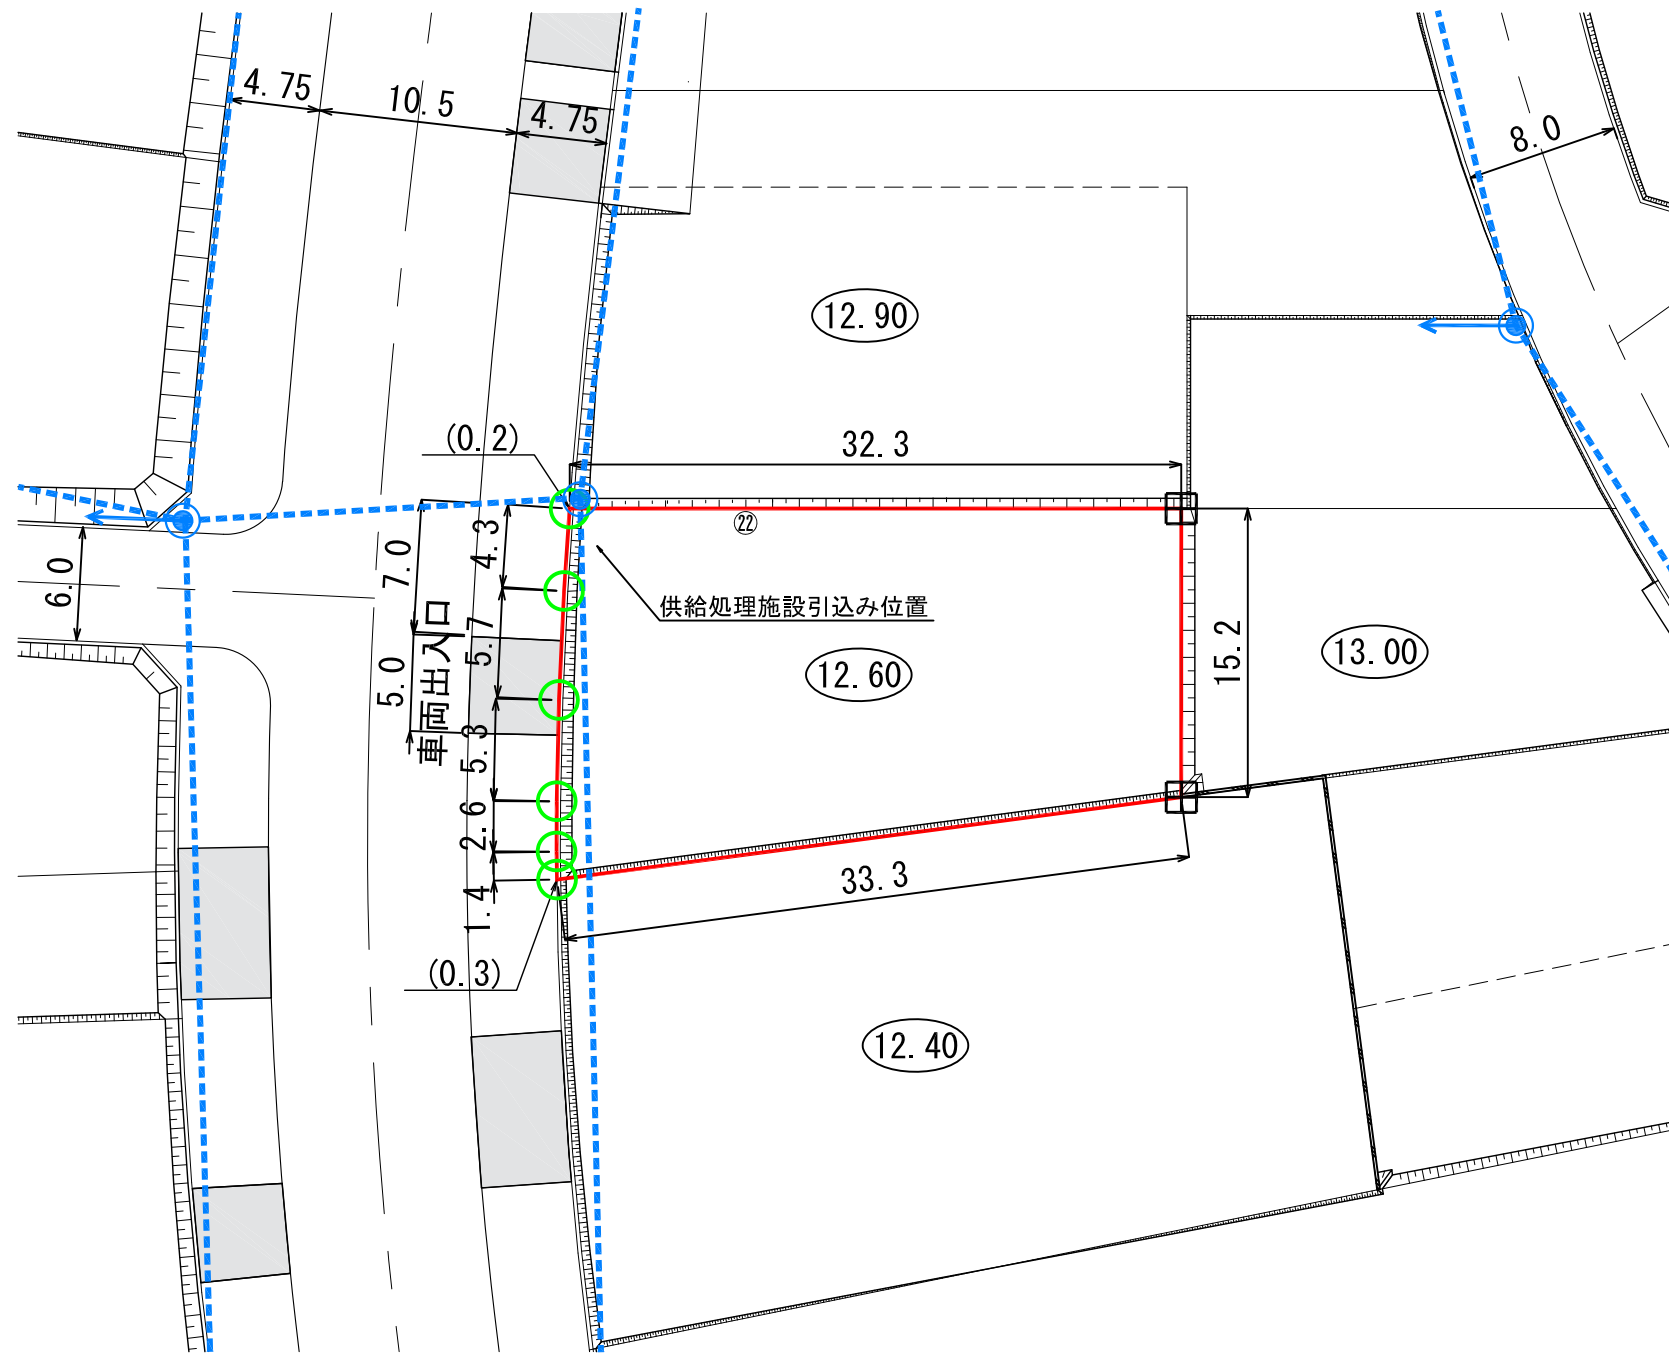

供給処理施設引込み位置図

S=1:100

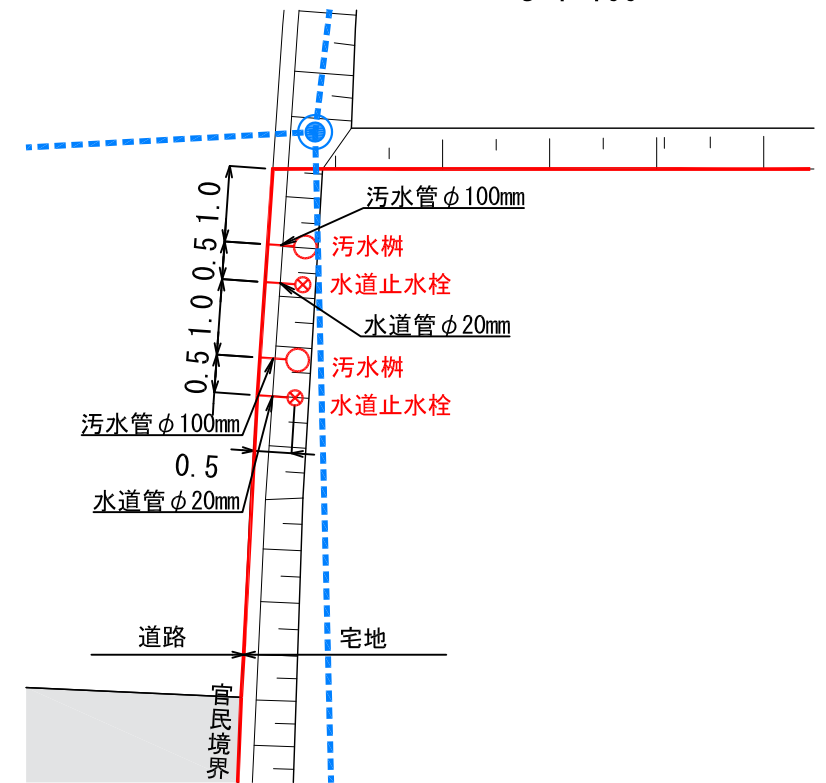

- (注意)
- ・仮換地の辺長は、事業施工中のため10cm単位で表示しております。今後、出来形確認測量の結果により多少変動することがあります。
 - ・給水施設（給水管、止水栓）は、φ20の口径を基本としています。
 - ・供給処理施設位置については、施工状況に伴い多少変動することがあります。

凡 例

記 号	名 称
[Red Outline Box]	換地位置
(10.00)	宅盤計画高
[Trough Symbol]	法 面
[Square with Diagonal Line]	コンクリート標
[Green Circle]	プレート標
(0.2)	宅盤高と道路高との高低差
[Blue Circle with Arrow]	電柱(支線あり)
[Blue Circle with Dashed Line]	電柱・電線

※表示数値の単位：m