


**陸前高田市高田地区被災市街地復興土地区画整理事業
土地利活用促進バンク登録物件台帳**

物件登録番号	89	位置図		
所在地 (宅地番号)	高田町字中川原 304-1 304-2 304-3 (KB40街区1-1~ 1-3画地)			
面積	1291.50㎡ (約391坪)			
用途地域	第一種住居地域			
都市計画等の有無	区域内			
建ぺい率 /容積率(%)	60/200			
接道道路 幅員(m)	宅地整備図参照			
電気・電話	引き込み可 (電柱)			写 真
上水道	引き込み有			
下水道	汚水			引き込み有
	雨水			要管理者協議
ガス	個別プロパン			
希望取引形態	売買又は賃貸			
希望価格	売買: 円 賃貸: 円/月			
宅建業者 (連絡先)				
掲載日	令和2年4月30日	その他		

宅地整備図 (宅地番号KB40 -1-1, 2, 3)


平面図 S=1:400

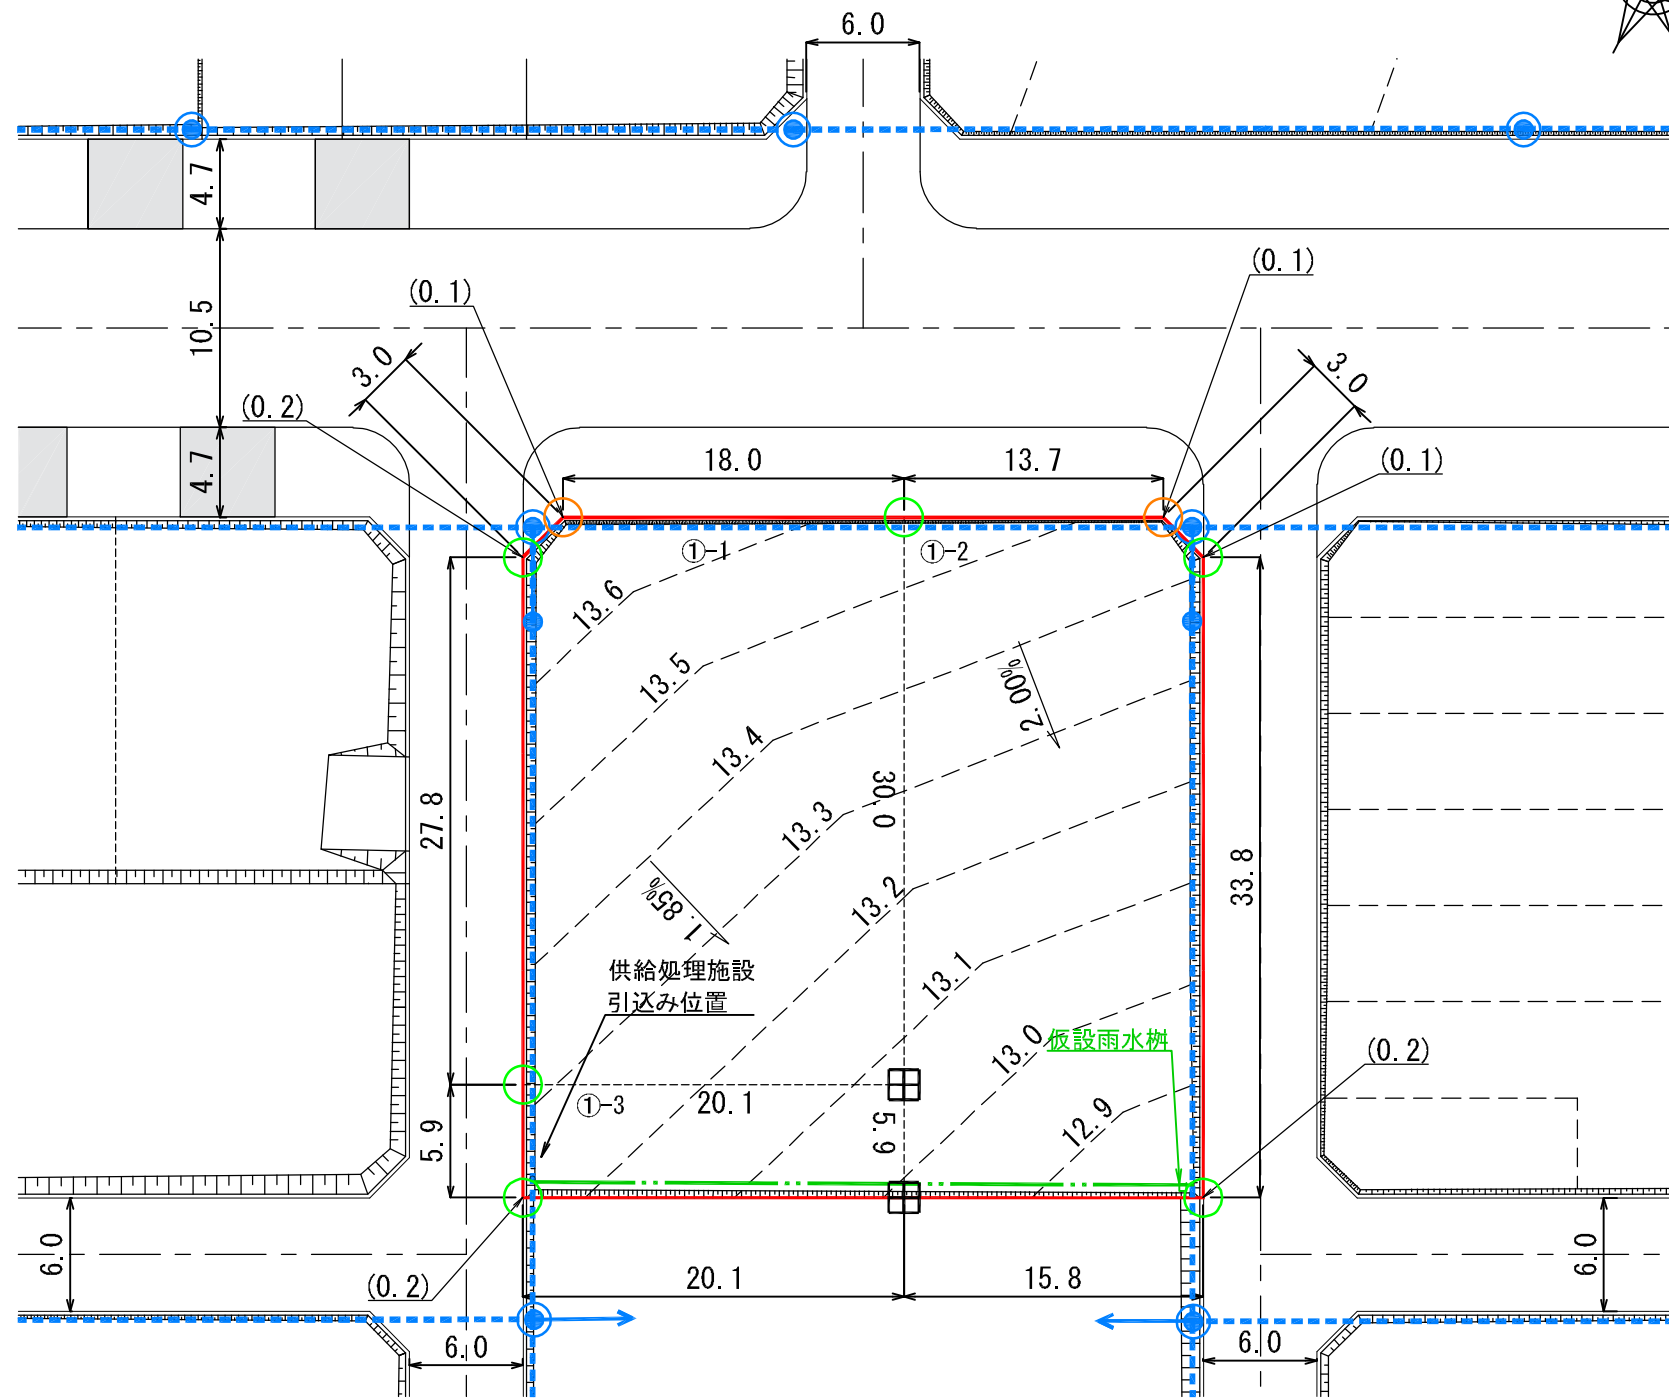

- (注意) ・ 仮換地の辺長は、事業施工中のため10cm単位で表示しております。今後、出来形確認測量の結果により多少変動することがあります。
 ・ 給水施設（給水管、止水栓）は、φ20の口径を基本としています。
 ・ 供給処理施設位置については、施工状況に伴い多少変動することがあります。

供給処理施設引込み位置図・電柱位置図

S=1:100

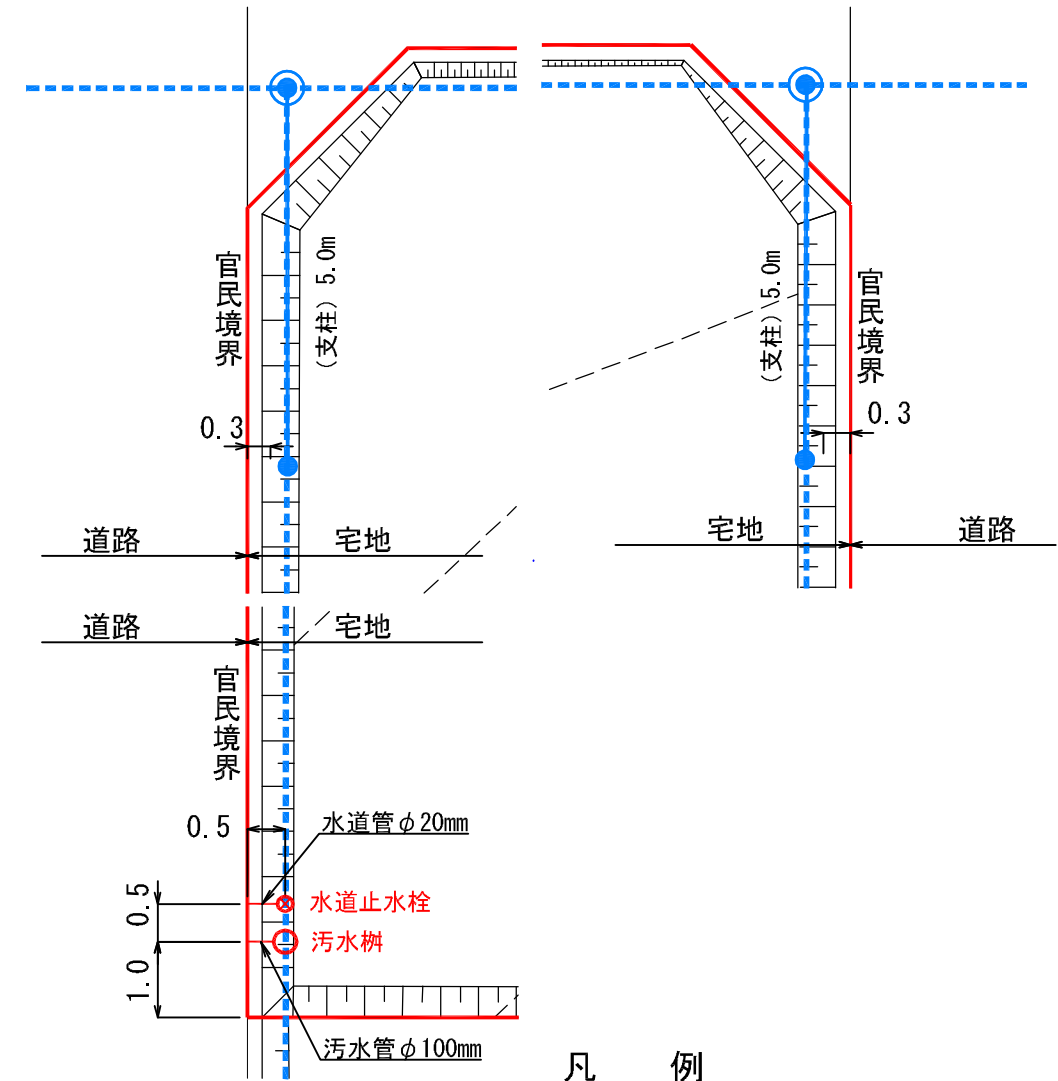

凡 例

記号	名称
	換地位置
⊙10.00	宅盤計画高
	法面
⊕	コンクリート標
○	プレート標(県)
○	プレート標
(0.2)	宅盤高と道路高との高低差
	小堤
□	仮設雨水枡
⊙→	電柱(支線あり)
⊙●	電柱(支柱あり)
⊙—	電柱・電線

※表示数値の単位：m