


**陸前高田市今泉地区被災市街地復興土地区画整理事業  
土地利活用促進バンク登録物件台帳**

物件登録番号	90	<b>位置図</b>		
所在地 (宅地番号)	気仙町字垂井ヶ沢 311-8 311-9 (84街区8-1.8-2画地)			
面積	615.35 (㎡) (約186坪)			
用途地域	第一種住居地域			
都市計画等の有無	区域内			
建ぺい率 /容積率(%)	60/200			
接道道路幅員(m)	宅地整備図参照			
電気・電話	引き込み可 (電柱)	<b>写真</b>		
上水道	引き込み有			
下水道	汚水			引き込み有
	雨水			要管理者協議
ガス	個別プロパン			
希望取引形態	賃貸			
価格	賃貸:            円/月			
宅建業者 (連絡先)				
掲載日	平成31年2月13日	その他		


# 宅地整備図(宅地番号84街区⑧-1, ⑧-2画地)

平面図 S=1:250

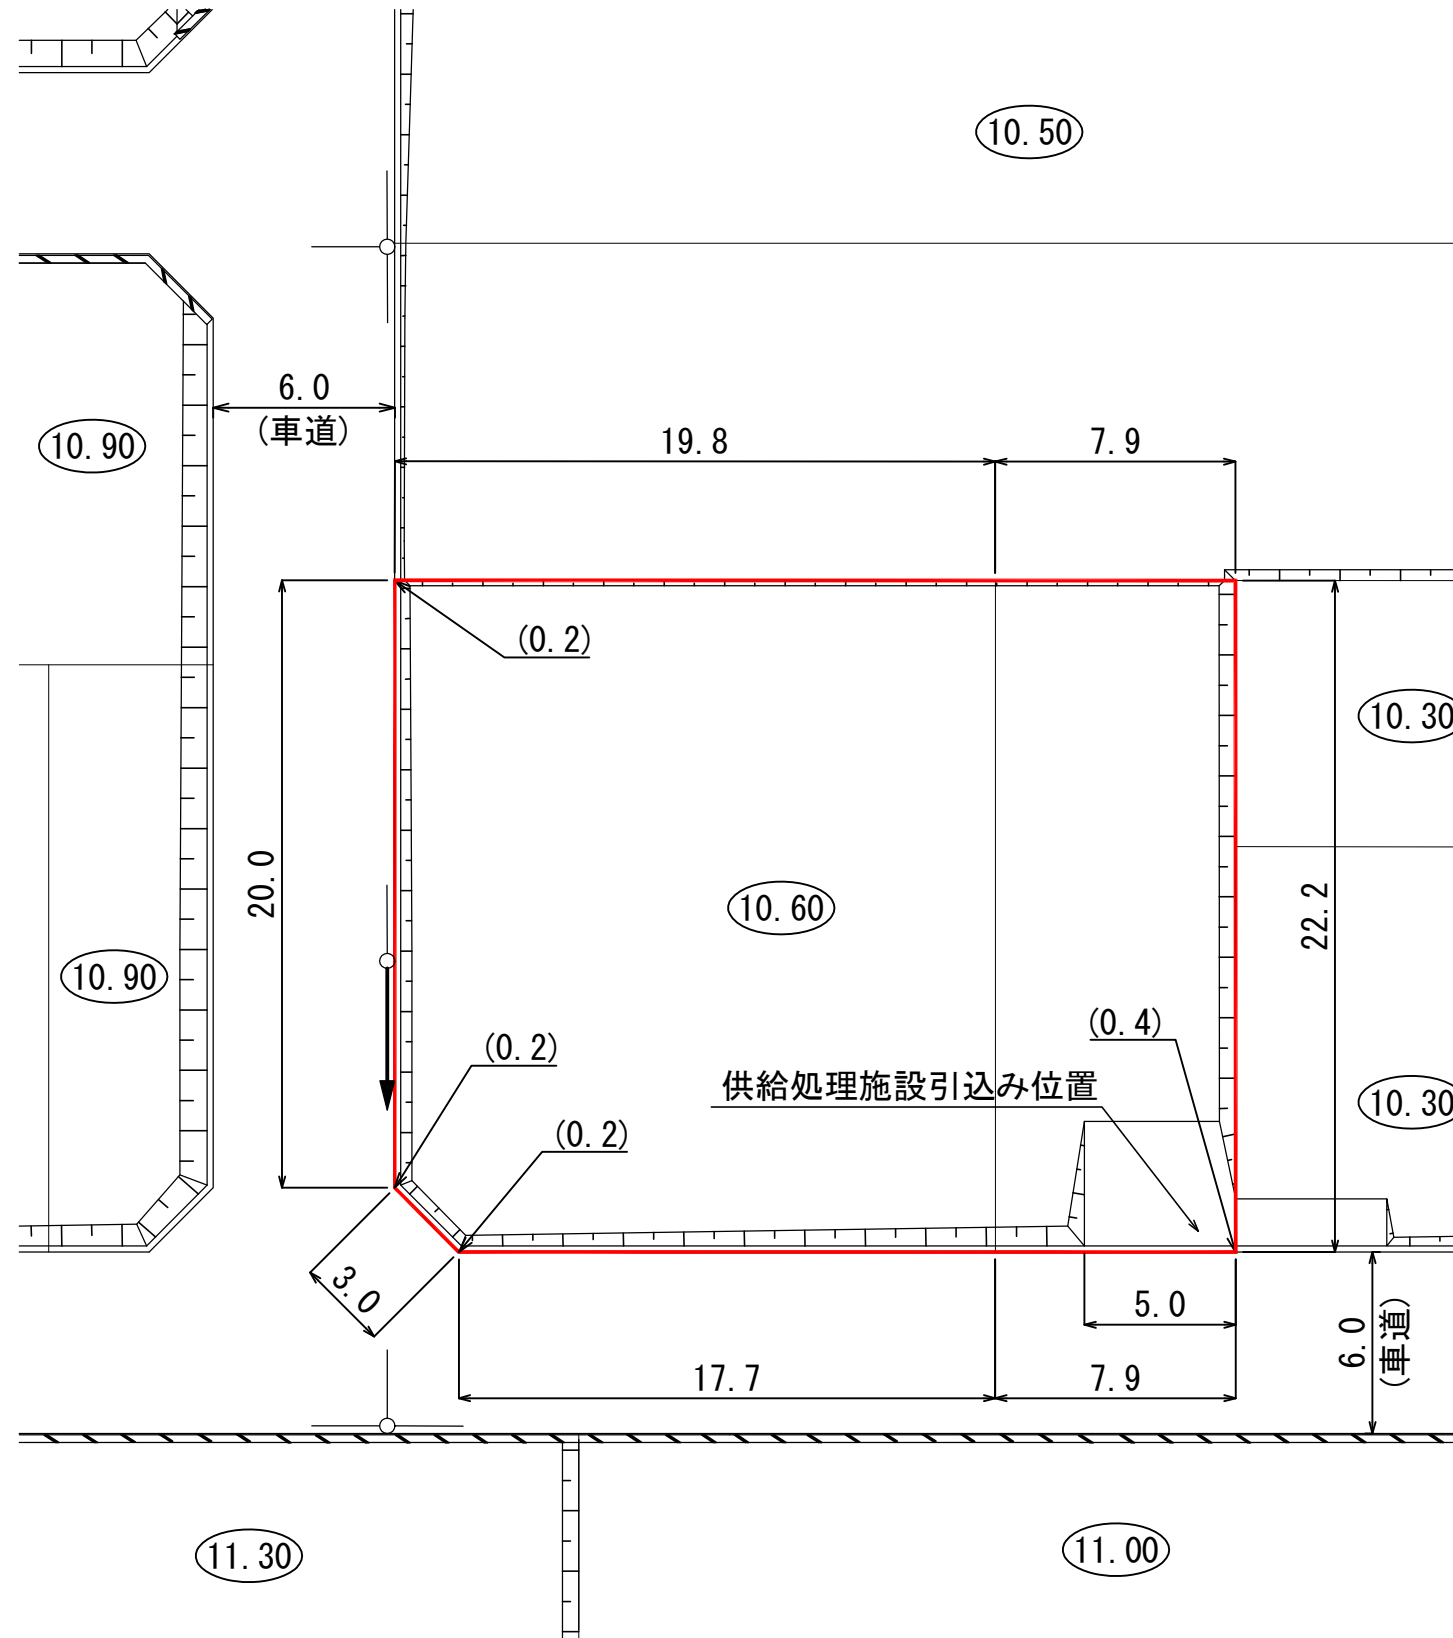

## 供給処理施設引込み位置図

S=1:100

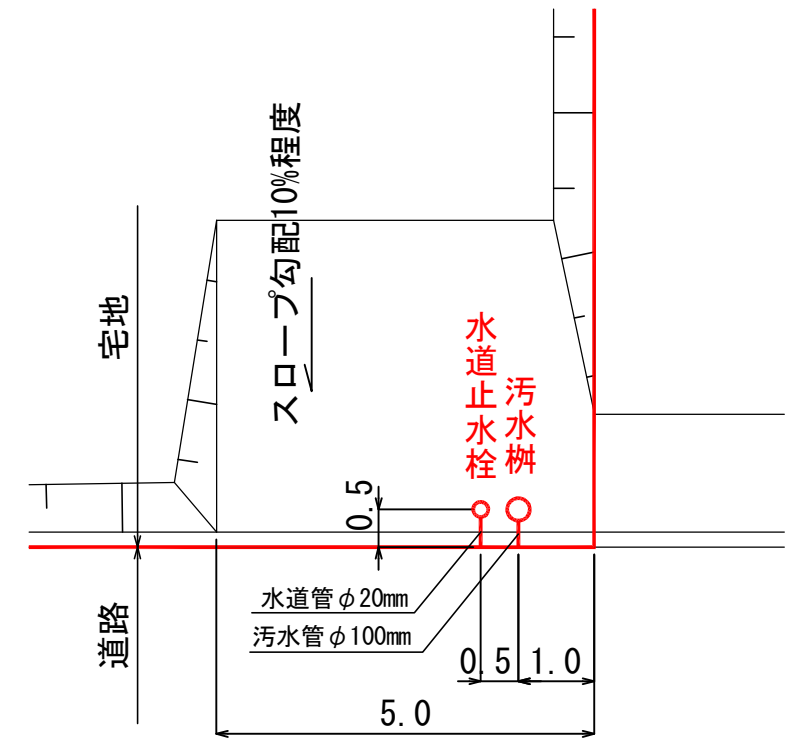

### 凡例

記号	名称
	仮換地位置
	宅盤高
	法面
	擁壁
(0.2)	宅盤高と道路高との高低差
	電柱(単独)
	電柱(支線あり)
	電柱(支柱あり)

※表示数値の単位：m

(注意) 仮換地の辺長は、事業施行中のため10cm単位で表示しております  
今後、出来形確認測量の結果により多少変動することがあります。