

**陸前高田市高田地区被災市街地復興土地区画整理事業  
土地利活用促進バンク登録物件台帳**

物件登録番号	99	位置図		
所在地 (宅地番号)	高田町字森の前 706-6 706-7  (KB44街区5-1, 5-2画地)			
面積	816.51㎡ (約247坪)			
用途地域	近隣商業地域			
都市計画等の有無	区域内			
建ぺい率 /容積率(%)	80/200			
接道道路 幅員(m)	宅地整備図参照			
電気・電話	引き込み可 (電柱)	写 真		
上水道	引き込み有			
下水道	汚水			引き込み有
	雨水			要管理者協議
ガス	個別プロパン			
希望取引形態	賃貸			
希望価格	売買: 円 賃貸: 円/月			
宅建業者 (連絡先)				
掲載日	令和元年12月24日	その他	面積の差による 清算金あり	


# 宅地整備図 (宅地番号KB44 -5-1, 2)

平面図 S=1:400



- (注意) ・仮換地の辺長は、事業施工中のため10cm単位で表示しております。今後、出来形確認測量の結果により多少変動することがあります。  
 ・給水施設(給水管、止水栓)は、φ20の口径を基本としています。  
 ・供給処理施設位置については、施工状況に伴い多少変動することがあります。

## 供給処理施設引込み位置図・電柱位置図 S=1:100

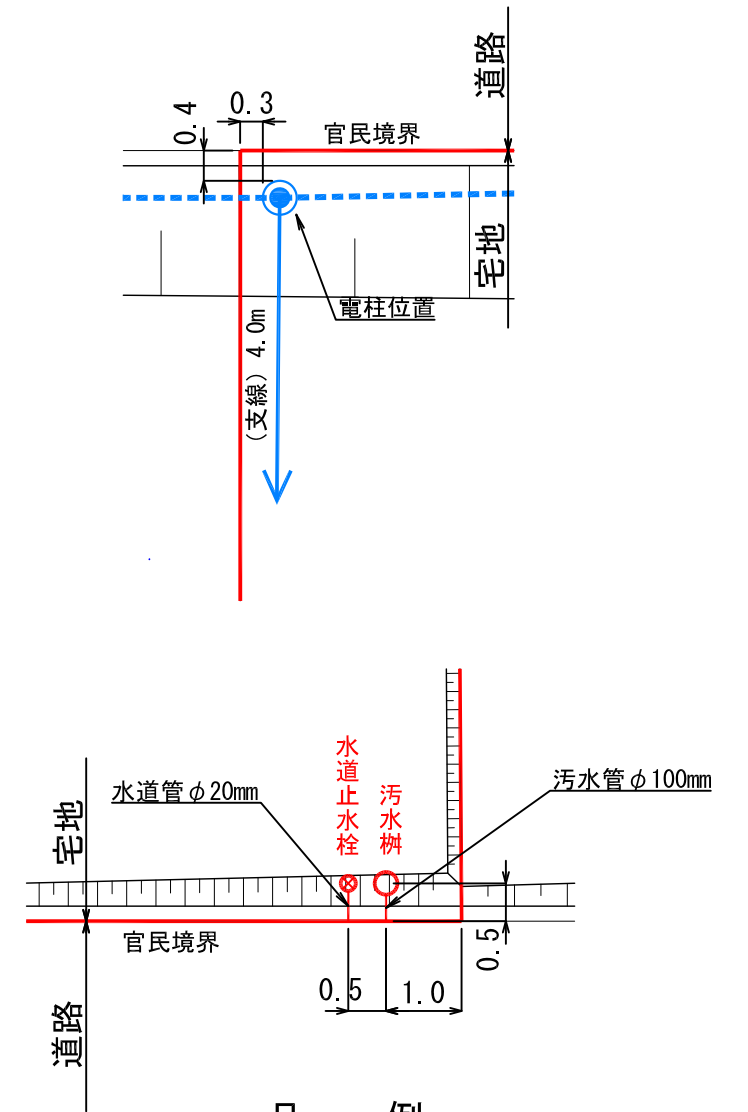

### 凡 例

記号	名称
□	換地位置
(10.00)	宅盤計画高
	法面
○	プレート標
(0.2)	宅盤高と道路高との高低差
●→	電柱(支線あり)
●- -	電柱・電線

※表示数値の単位：m