


**陸前高田市高田地区被災市街地復興土地区画整理事業  
土地利活用促進バンク登録物件台帳**


物件登録番号	市9	位置図		
所在地 (宅地番号)	高田町字柵ヶ沢 261-12  (KA07街区9画地)			
面積	225.25㎡ (約68坪)			
用途地域	第一種住居地域			
都市計画等の有無	区域内			
建ぺい率 /容積率(%)	60/200			
接道道路幅員(m)	宅地整備図参照			
電気・電話	引込み可 (電柱)			
上水道	引き込み有			
下水道	汚水			引き込み有
	雨水			要管理者協議
ガス	個別プロパン			
希望取引形態	売買			
価格	売買: - 円			
連絡先	陸前高田市役所 財政課財産管理係 0192-54-2111			
掲載日		その他		

# 宅地整備図 (宅地番号KA07 -9)

平面図 S=1:200

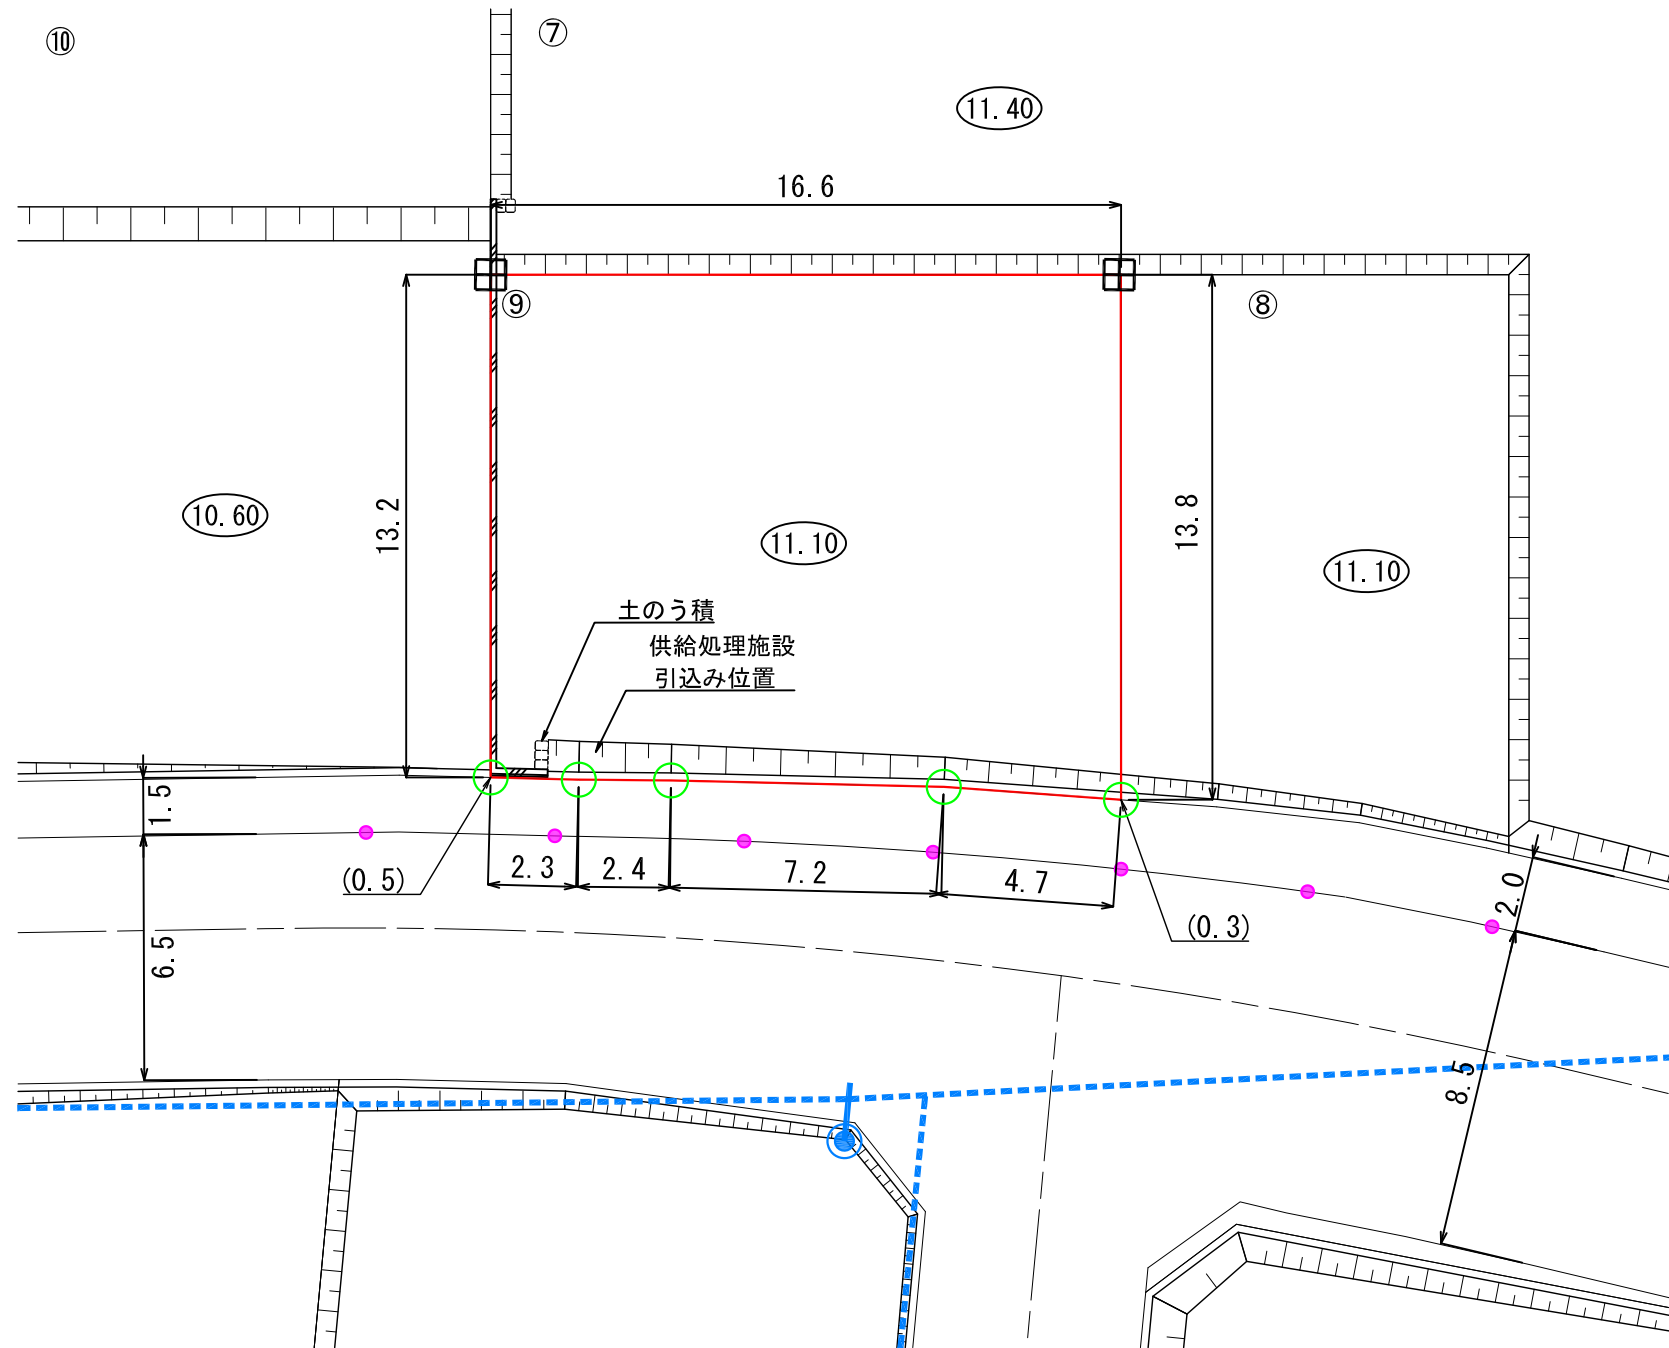

## 供給処理施設引込み位置図 S=1:100

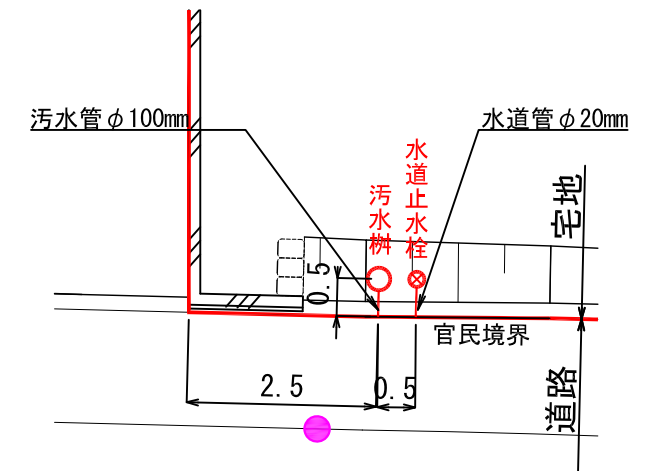

### 凡 例

記号	名称
[Red Outline]	換地位置
(10.00)	宅盤計画高
[Hatched Pattern]	法面
[L-shaped Hatched]	L型擁壁
田	コンクリート標
○	プレート標
(0.2) ↘	宅盤高と道路高との高低差
-●-	電柱・電線
●	ポストコーン

※表示数値の単位：m

- (注意)
- ・ 仮換地の辺長は、事業施工中のため10cm単位で表示しております。今後、出来形確認測量の結果により多少変動することがあります。
  - ・ 給水施設（給水管、止水栓）は、φ20の口径を基本としています。
  - ・ 供給処理施設位置については、施工状況に伴い多少変動することがあります。