


**陸前高田市高田地区被災市街地復興土地区画整理事業
土地利活用促進バンク登録物件台帳**

物件登録番号	市41	位置図			
所在地 (宅地番号)	高田町字中川原 306-1 (KB39街区2画地)				
面積	1719.59㎡ (約521坪)				
用途地域	第一種住居地域				
都市計画等の有無	区域内				
建ぺい率 /容積率(%)	60/200				
接道道路幅員(m)	宅地整備図参照				
電気・電話	引込み可 (電柱)	写 真			
上水道	引き込み有				
下水道	汚水			引き込み有	
	雨水			要管理者協議	
ガス	個別プロパン				
希望取引形態	売買				
価格	売買: - 円				
連絡先	陸前高田市役所 財政課財産管理係 0192-54-2111				
掲載日		その他			

宅地整備図 (宅地番号KB39 -2)


平面図 S=1:400

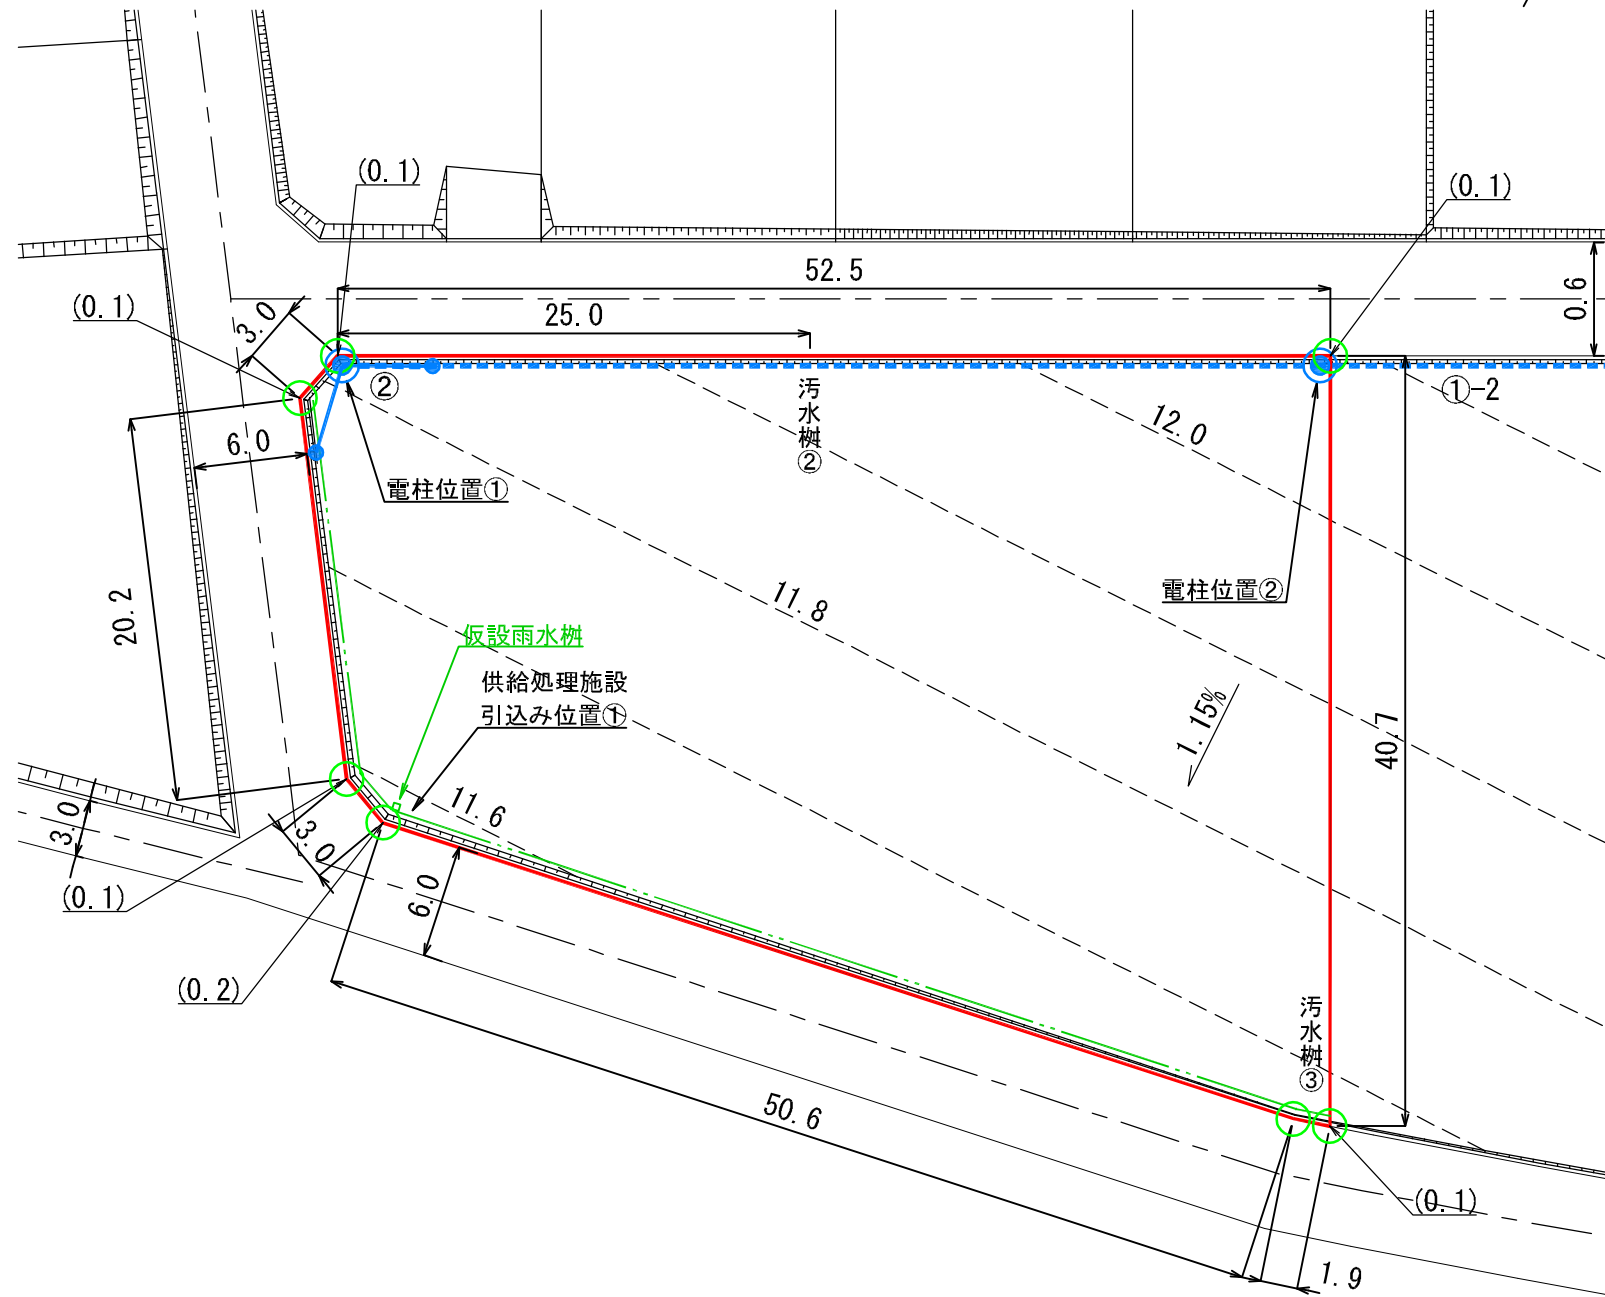

- (注意)
- ・ 仮換地の辺長は、事業施工中のため10cm単位で表示しております。今後、出来形確認測量の結果により多少変動することがあります。
 - ・ 給水施設（給水管、止水栓）は、φ20の口径を基本としています。
 - ・ 供給処理施設位置については、施工状況に伴い多少変動することがあります。

供給処理施設引込み位置図・電柱位置図

S=1:100

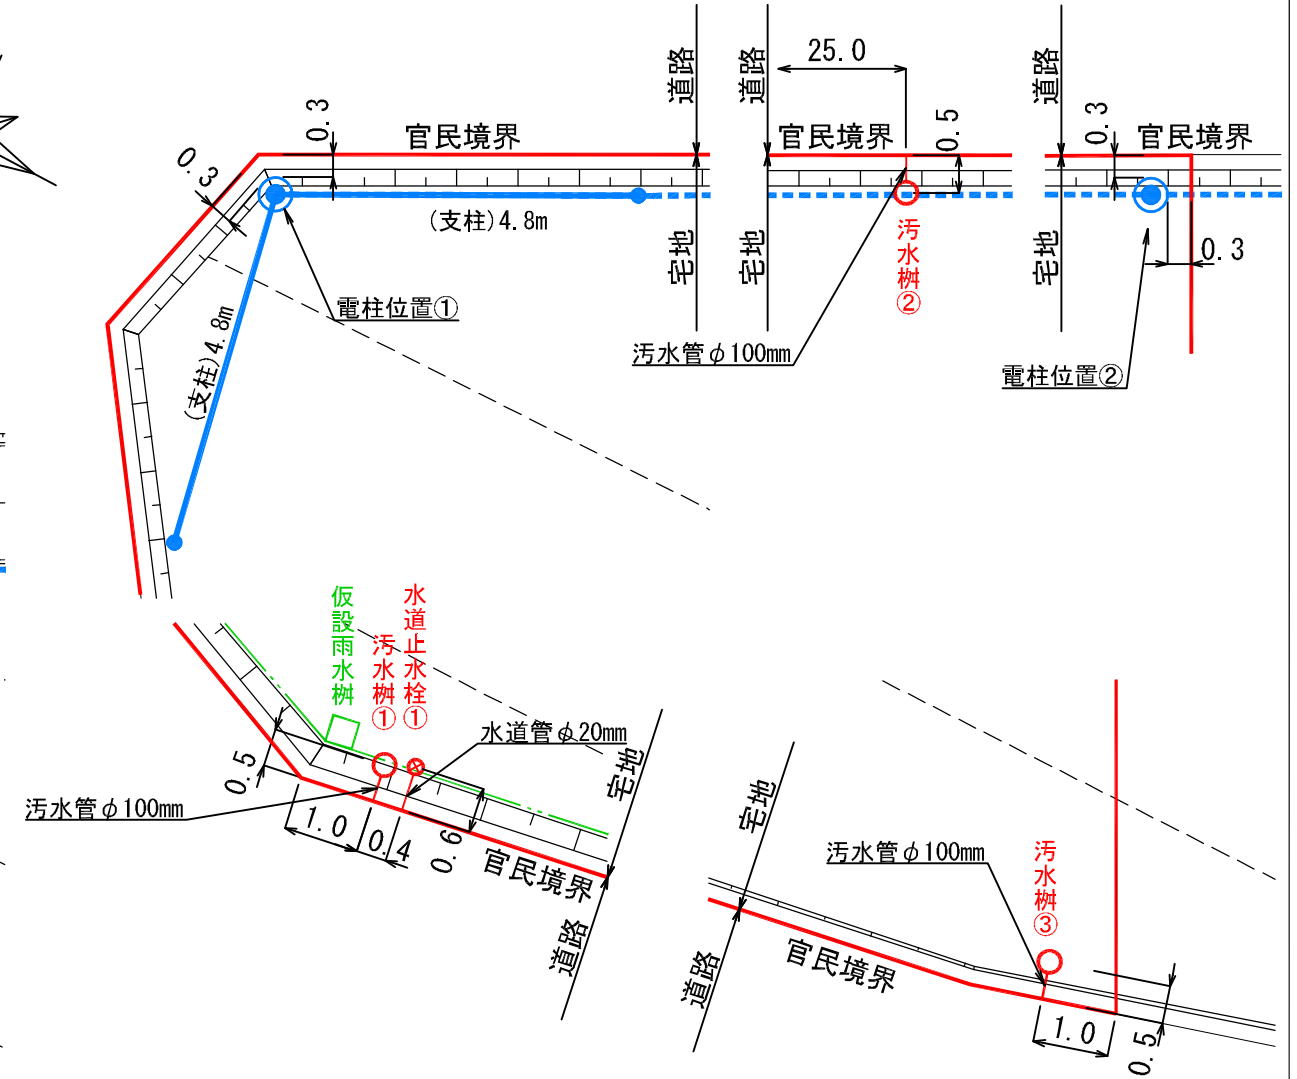

凡例

記号	名称
	換地位置
	宅盤計画高
	法面
	プレート標
	宅盤高と道路高との高低差
	小堤
	仮設雨水樹
	電柱(支柱あり)
	電柱・電線

※表示数値の単位：m