

**陸前高田市高田地区被災市街地復興土地区画整理事業  
土地利用促進バンク登録物件台帳**


物件登録番号	市59	<b>位置図</b>		
所在地 (宅地番号)	高田町字西和野 200  (KC02街区1画地)			
面積	242.51㎡ (約73坪)			
用途地域	第一種住居地域			
都市計画等の有無	区域内			
建ぺい率 /容積率(%)	60/200			
接道道路幅員(m)	宅地整備図参照			
電気・電話	引込み可 (電柱)			<b>写真</b>
上水道	引き込み有			
下水道	汚水			引き込み有
	雨水			要管理者協議
ガス	個別プロパン			
希望取引形態	売買			
価格	売買: - 円			
連絡先	陸前高田市役所 財政課財産管理係 0192-54-2111			
掲載日		その他		

# 宅地整備図

(宅地番号KC02-1)


## 平面図

S=1:200(A3)

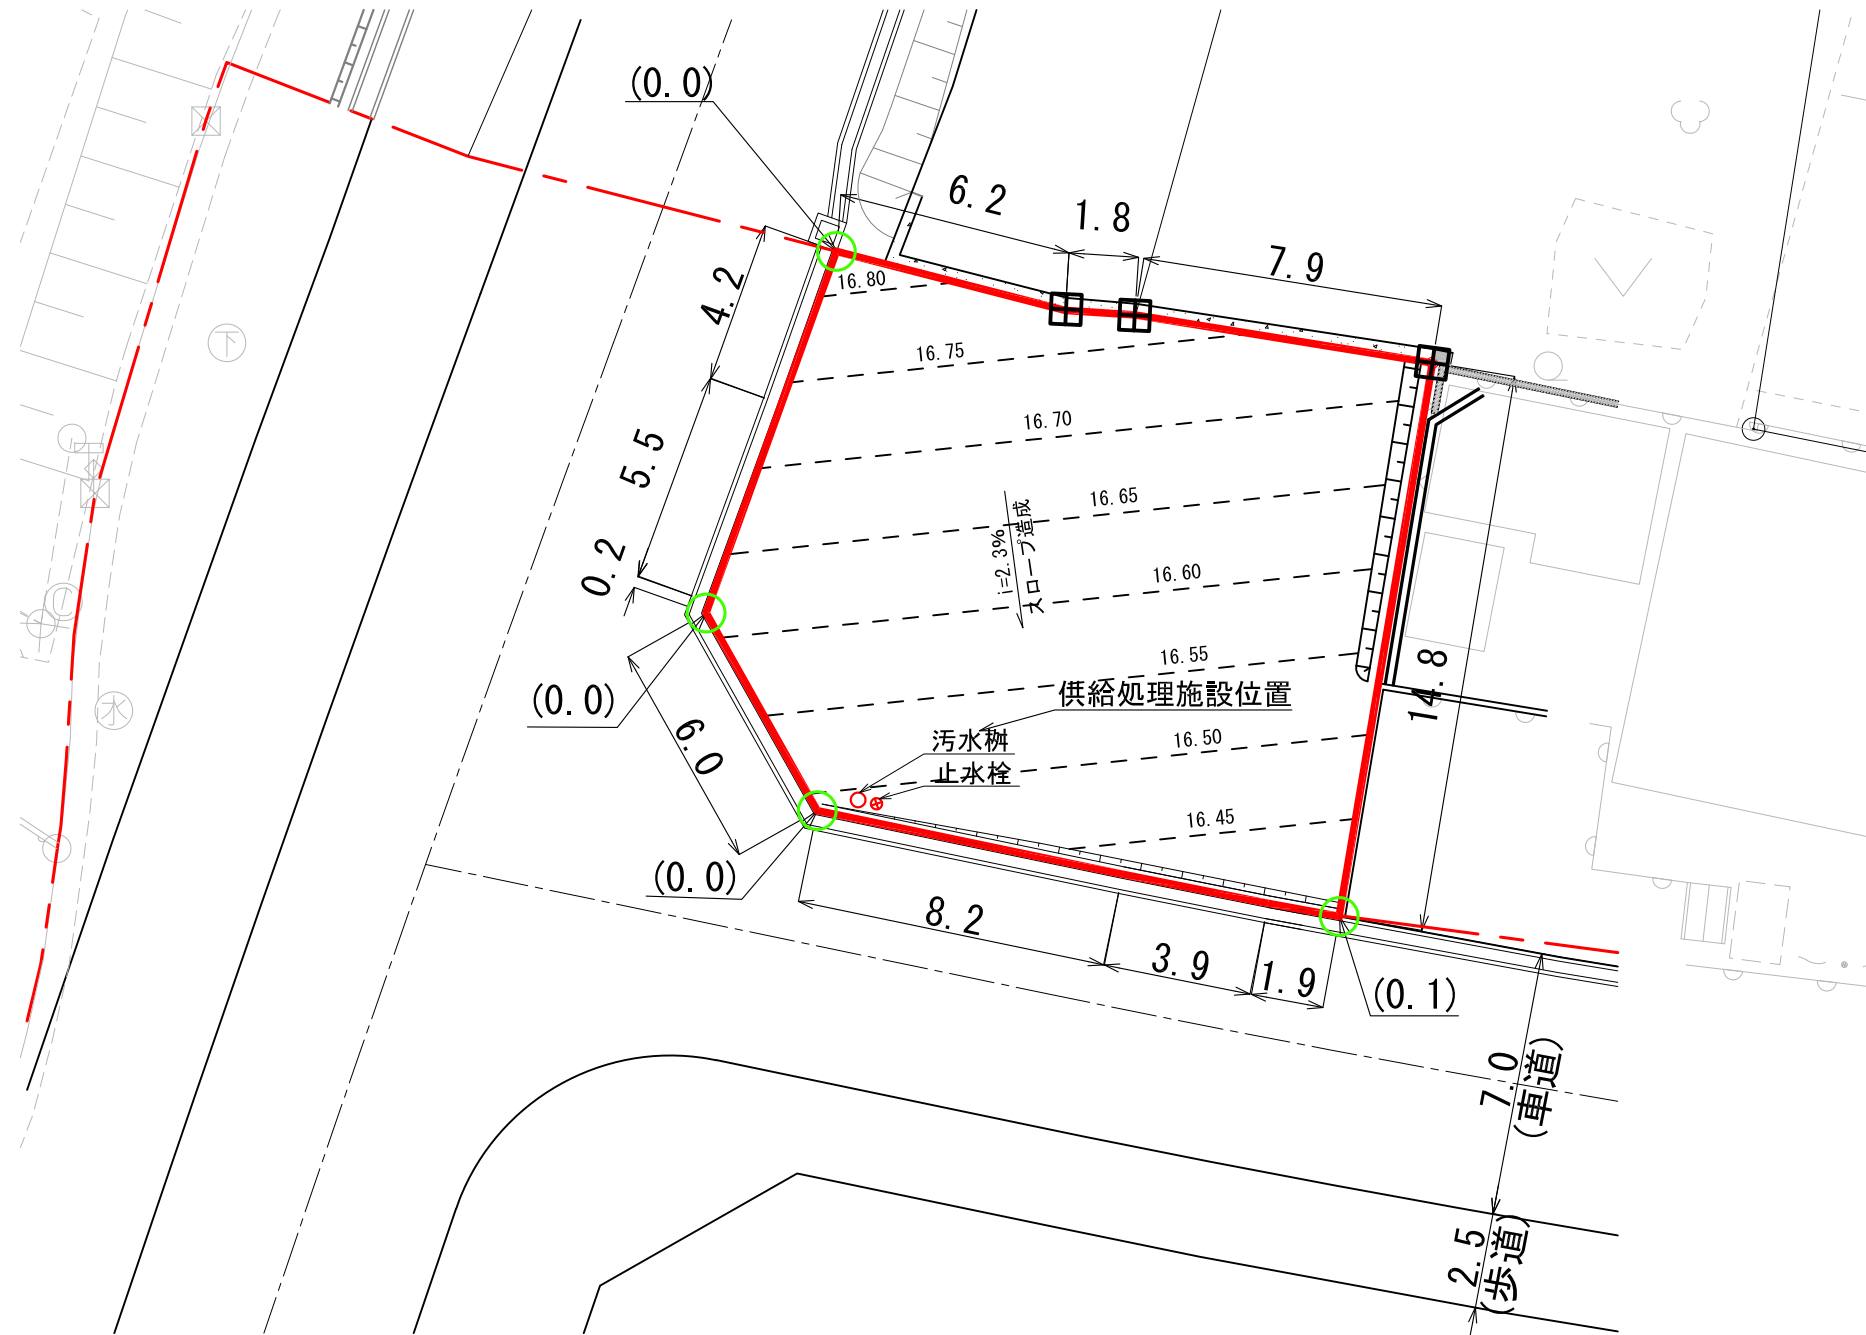

## 供給処理施設位置図

S=1:100(A3)

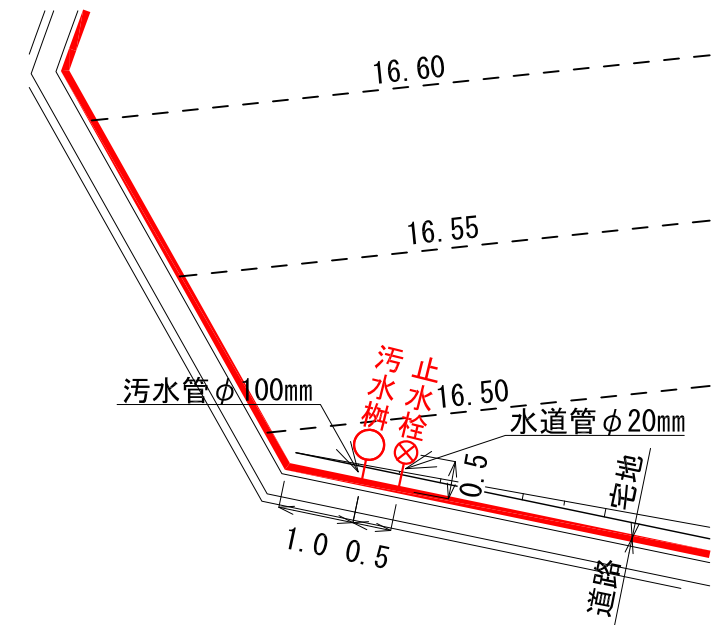

### 凡 例

記 号	名 称
<span style="border: 1px solid red; display: inline-block; width: 20px; height: 10px;"></span>	換地位置
16.45~16.80	宅盤高
	法 面
	重力式擁壁
(0.0)	宅盤高と道路高との高低差
⊗	水道止水栓
○	汚水柵
田	コンクリート標
○	プレート標

※ 表示数値の単位: m

- (注意)
- ・ 仮換地の辺長は、事業施行中のため10cm単位で表示しております。今後、出来形確認測量の結果により多少変動することがあります。
  - ・ 供給処理施設位置については、施工状況に伴い多少変動することがあります。