

**陸前高田市高田地区被災市街地復興土地区画整理事業  
土地利用促進バンク登録物件台帳**


物件登録番号	市66	<b>位置図</b>		
所在地 (宅地番号)	高田町字洞の沢 100-3  (KC36街区2画地)			
面積	425.38㎡ (約128坪)			
用途地域	第一種住居地域			
都市計画等の有無	区域内			
建ぺい率 /容積率(%)	60/200			
接道道路幅員(m)	宅地整備図参照			
電気・電話	引込み可 (電柱)	<b>写真</b>		
上水道	引き込み無			
下水道	汚水			引き込み有
	雨水			要管理者協議
ガス	個別プロパン			
希望取引形態	売買			
価格	売買: - 円			
連絡先	陸前高田市役所 財政課財産管理係 0192-54-2111			
掲載日		その他		

# 宅地整備図

<宅地番号 KC36-2>


## 平面図

S=1:250(A3)

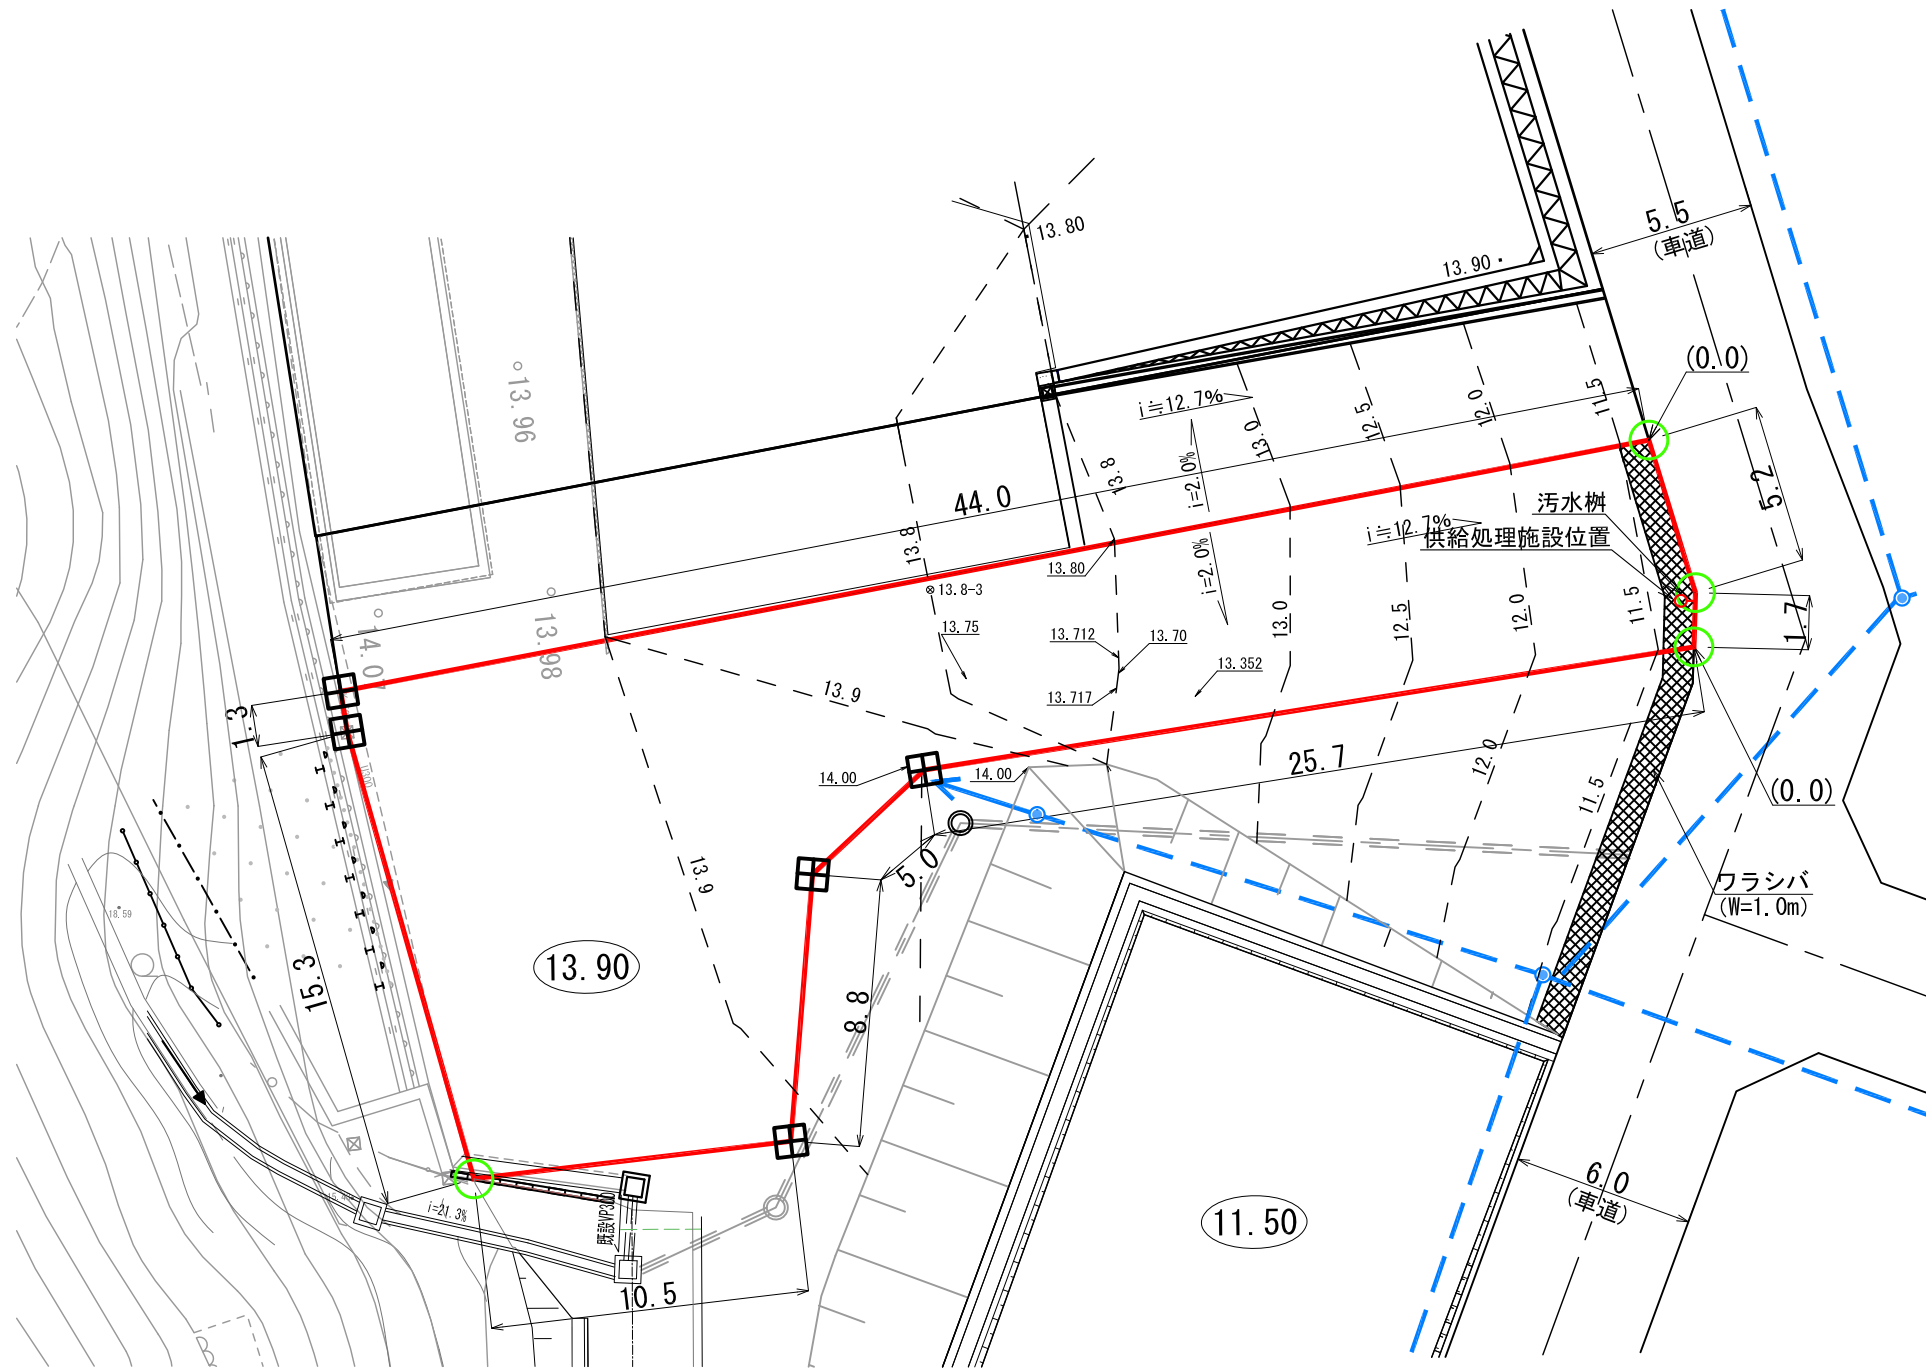

## 供給処理施設位置図

S=1:100(A3)

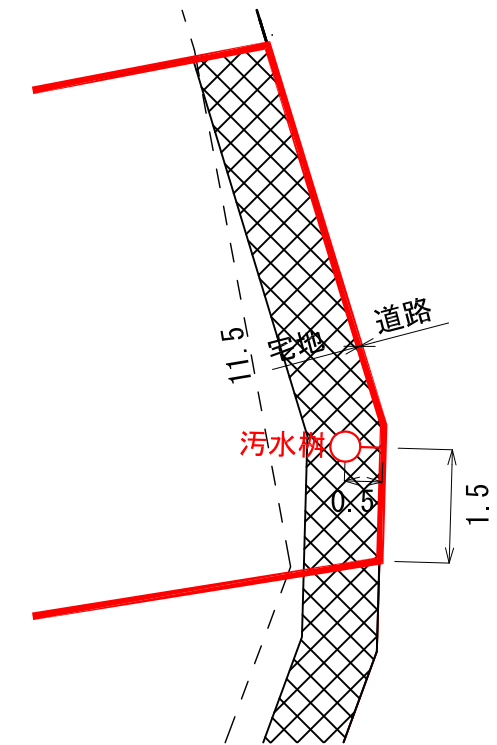

### 凡 例

記 号	名 称
<span style="border: 1px solid red; display: inline-block; width: 20px; height: 10px;"></span>	換地位置
11.5~13.9	宅盤高
(0.0)	宅盤高と道路高との高低差
○	汚水樹
田	コンクリート標
○	プレート標
⊗	フラシバ
●→	電 柱 (支線あり)
---	電 線

- (注意)
- ・仮換地の辺長は、事業施行中のため10cm単位で表示しております。今後、出来形確認測量の結果により多少変動することがあります。
  - ・供給処理施設位置については、施工状況に伴い多少変動することがあります。

※ 表示数値の単位 : m