
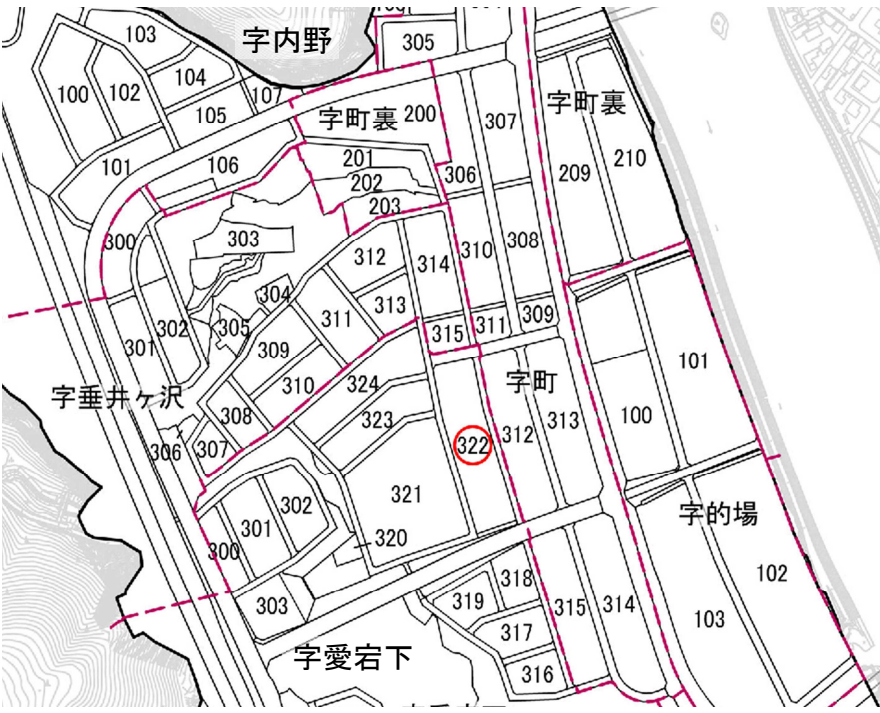



**陸前高田市今泉地区被災市街地復興土地区画整理事業
土地利活用促進バンク登録物件台帳**

物件登録番号	106	位置図	
所在地 (宅地番号)	気仙町字愛宕下 322-17 (95街区15画地)		
面積	228.22 (㎡) (約69坪)		
用途地域	第一種住居地域		
都市計画等の有無	区域内		
建ぺい率 /容積率(%)	60/200		
接道道路 幅員(m)	宅地整備図参照	写 真 	
電気・電話	引き込み可 (電柱)		
上水道	引き込み有		
下水道	汚水		
	雨水		
ガス	個別プロパン		
希望取引形態	売買		
価格	売買:2,700,000 円		
宅建業者 (連絡先)	(有)共和建設 0192-55-2236		
掲載日	令和3年6月14日 (令和6年10月8日 変更)	その他	

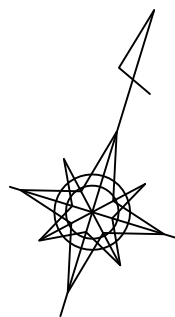


宅地整備図(宅地番号95街区⑮画地)

平面図 S=1:200

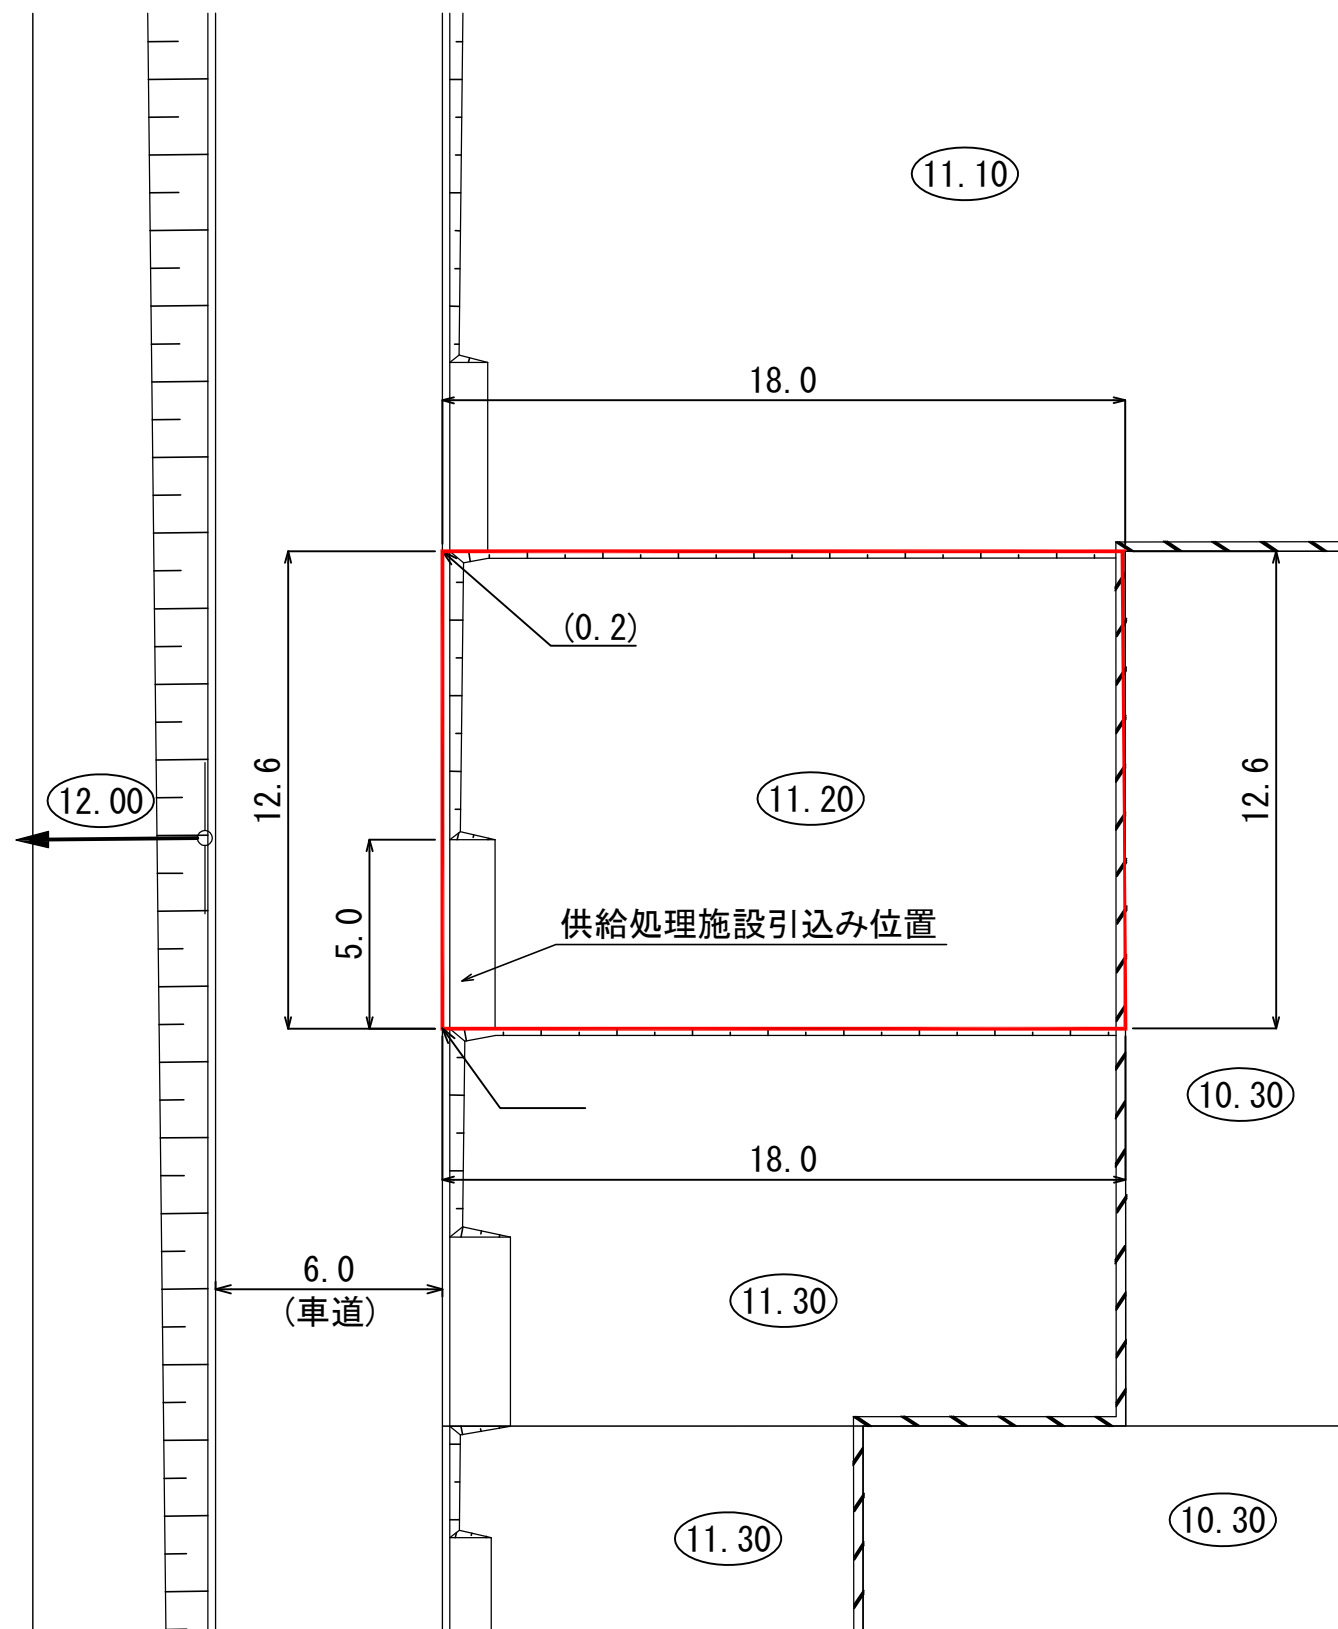

供給処理施設引込み位置図

S=1:100

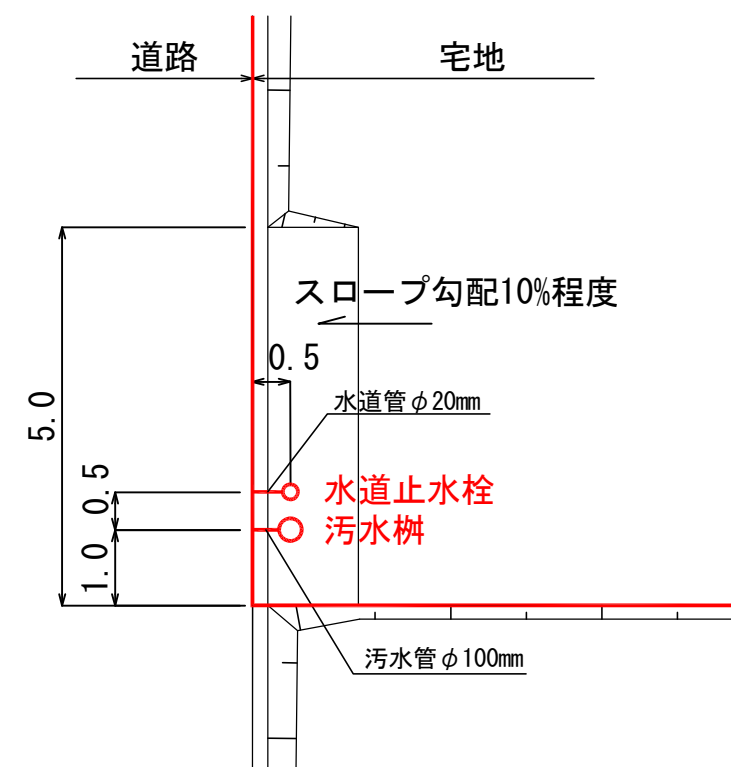

凡 例

記 号	名 称
	仮換地位置
	宅盤高
	歩道の車両乗入位置
	法 面
	擁 壁
	宅盤高と道路高との高低差
	電 柱
	電柱（支線あり）
	電柱（支柱あり）

※表示数値の単位：m

(注意) 仮換地の辺長は、事業施行中のため10cm単位で表示しております
今後、出来形確認測量の結果により多少変動することがあります。