


陸前高田市今泉地区被災市街地復興土地区画整理事業
土地利活用促進バンク登録物件台帳

物件登録番号	109-5	位置図	
所在地 (宅地番号)	気仙町字町 312-21 (96街区1-5画地)		
面積	280.90 (㎡) (約85坪)		
用途地域	第一種住居地域		
都市計画等の有無	区域内		
建ぺい率 /容積率(%)	60/200		
接道道路 幅員(m)	宅地整備図参照		
電気・電話	引き込み可 (電柱)	写真	
上水道	引き込み有		
下水道	汚水		
	雨水		
ガス	個別プロパン		
希望取引形態	売買		
価格	売買:2,550,000 円		
宅建業者 (連絡先)	(有)佐藤不動産 0192-55-3233		
掲載日	令和2年4月3日 (令和7年5月22日)	その他	


宅地整備図(宅地番号96街区①-5画地)

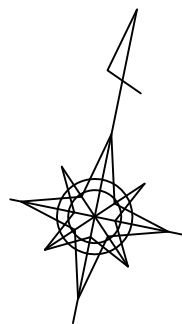

平面図 S=1:500



供給処理施設引込み位置図 S=1:100

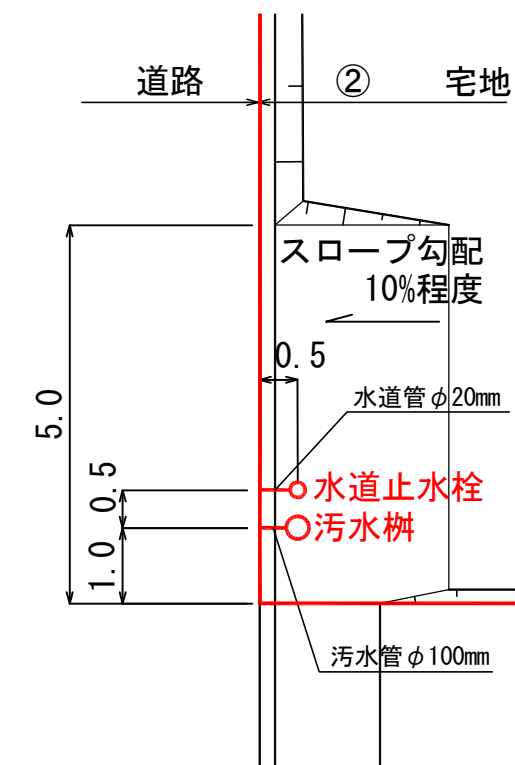

凡 例

記 号	名 称
	仮換地位置
(45.00)	宅盤高
	法 面
	擁 壁
(0.2)	宅盤高と道路高との高低差
	電柱 (単独)
	電柱 (支線あり)
	電柱 (支柱あり)

※表示数値の単位 : m

(注意) 仮換地の辺長は、事業施行中のため10cm単位で表示しております
今後、出来形確認測量の結果により多少変動することがあります。