



**陸前高田市高田地区被災市街地復興土地区画整理事業
土地利活用促進バンク登録物件台帳**

物件登録番号	126	位 置 図	
所在地 (宅地番号)	高田町字川原 101-12 (KC08街区7画地)		
面積	222.81㎡ (約67坪)		
用途地域	第一種住居地域		
都市計画等の有無	区域内		
建ぺい率 /容積率(%)	60/200		
接道道路 幅員(m)	宅地整備図参照	写 真	
電気・電話	引き込み可 (電柱)		
上水道	引き込み有		
下水道	汚水		
	雨水		
ガス	個別プロパン		
希望取引形態	売買		
希望価格	売買: 3,350,000 円		
宅建業者 (連絡先)	(有)共和建設 0192-55-2236		
掲載日	平成31年2月13日 (令和6年10月22日 変更)	その他	

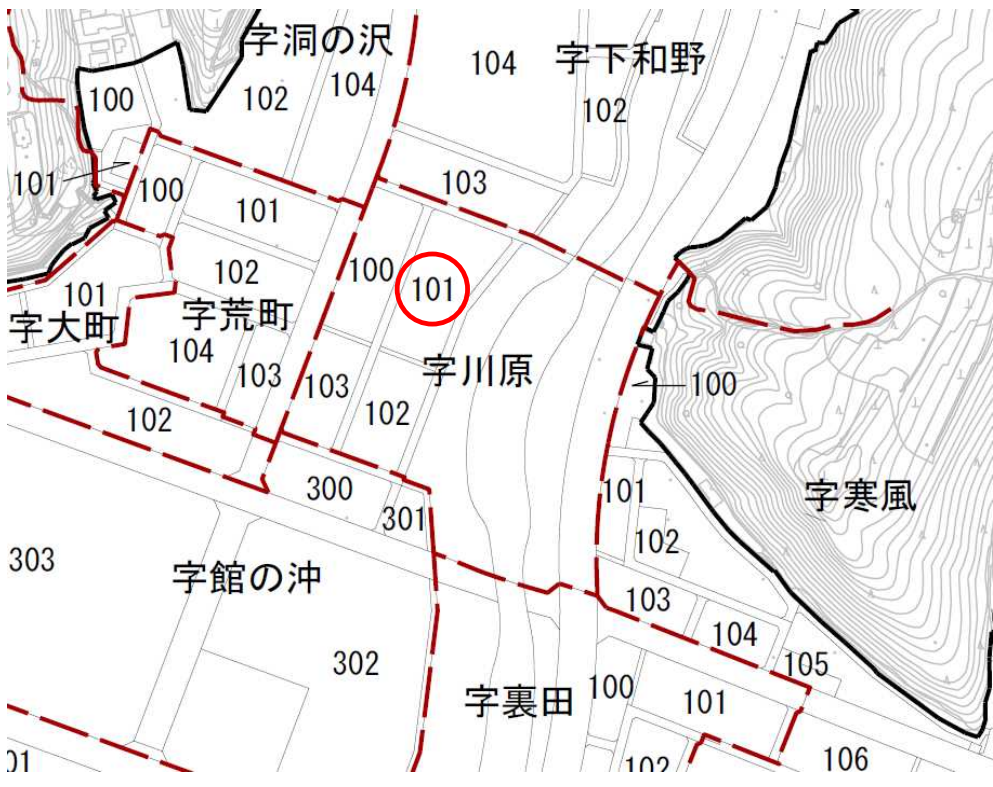


(宅地番号KC08-7)


S=1:200(A3)

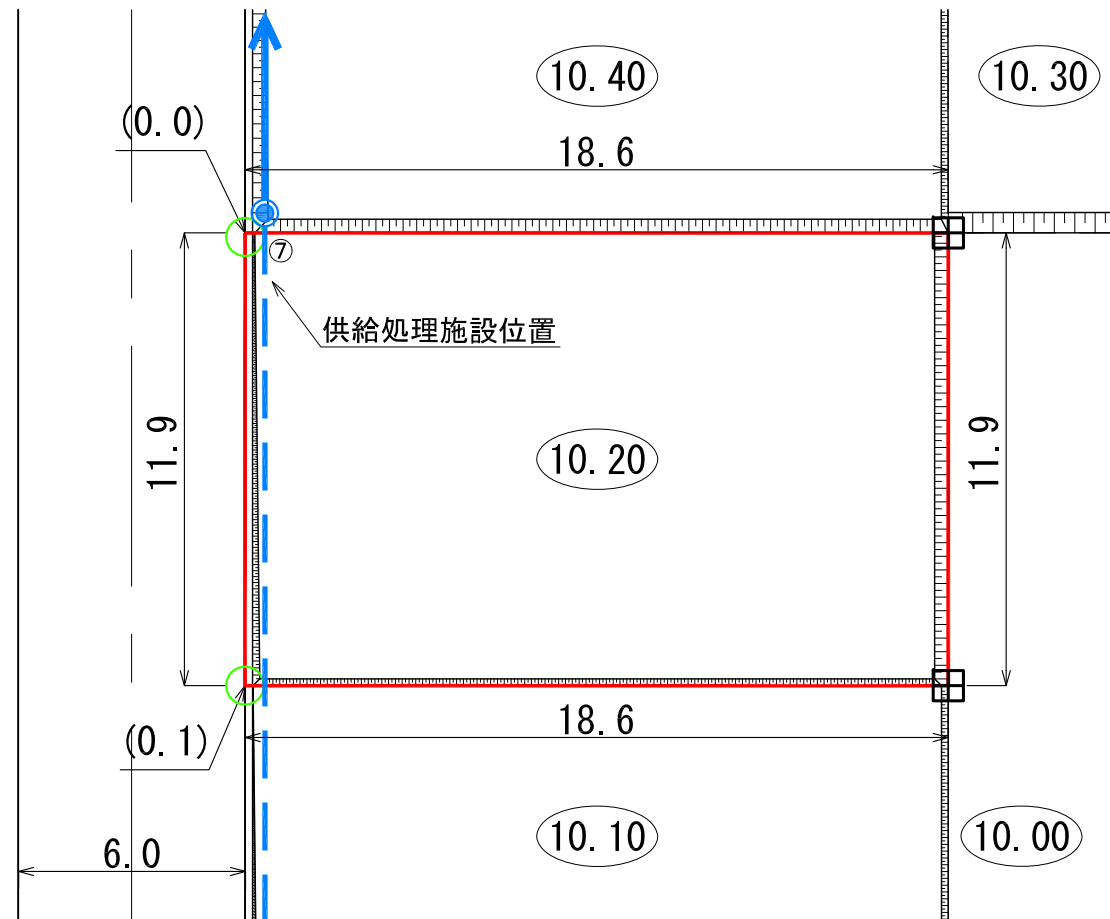

 S=1:100(A3)

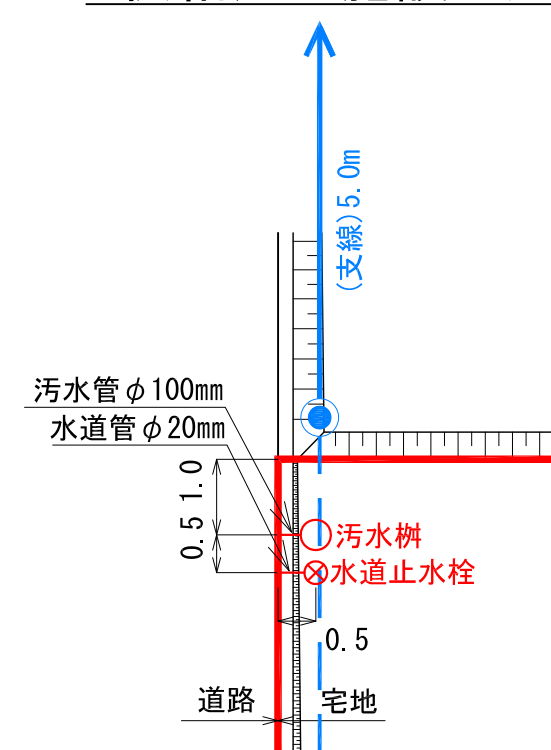

凡 例

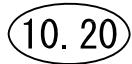記 号	名 称
	換地位置
	宅盤高
	法 面
(0.0)	宅盤高と道路高との高低差
	コンクリート標
	プレート標
	電柱（支線有り）（予定）
	電線（予定）

※ 表示数値の単位：m

(注意)

- ・ 仮換地の辺長は、事業施行中のため10cm単位で表示しております。
- ・ 今後、出来形確認測量の結果により多少変動することがあります。
- ・ 供給処理施設位置については、施工状況に伴い多少変動することがあります。