


**陸前高田市高田地区被災市街地復興土地区画整理事業
土地利活用促進バンク登録物件台帳**

物件登録番号		140	位 置 図	
所在地 (宅地番号)		高田町字馬場 101-2 (KC26街区2画地)		
面積		330.00㎡ (約100坪)		
用途地域		商業地域		
都市計画等の有無		区域内		
建ぺい率 /容積率(%)		80/400		
接道道路 幅員(m)		宅地整備図参照		
電気・電話		引き込み可 (地下埋設)	写 真	
上水道		引き込み有		
下水道	汚水	引き込み有		
	雨水	要管理者協議		
ガス		個別プロパン		
希望取引形態		賃貸		
希望価格		売買: 円 賃貸: 円/月		
宅建業者 (連絡先)				
掲載日		平成31年2月13日	その他	

宅地整備図
(宅地番号KC26-2)

平面图

S=1:200(A3)

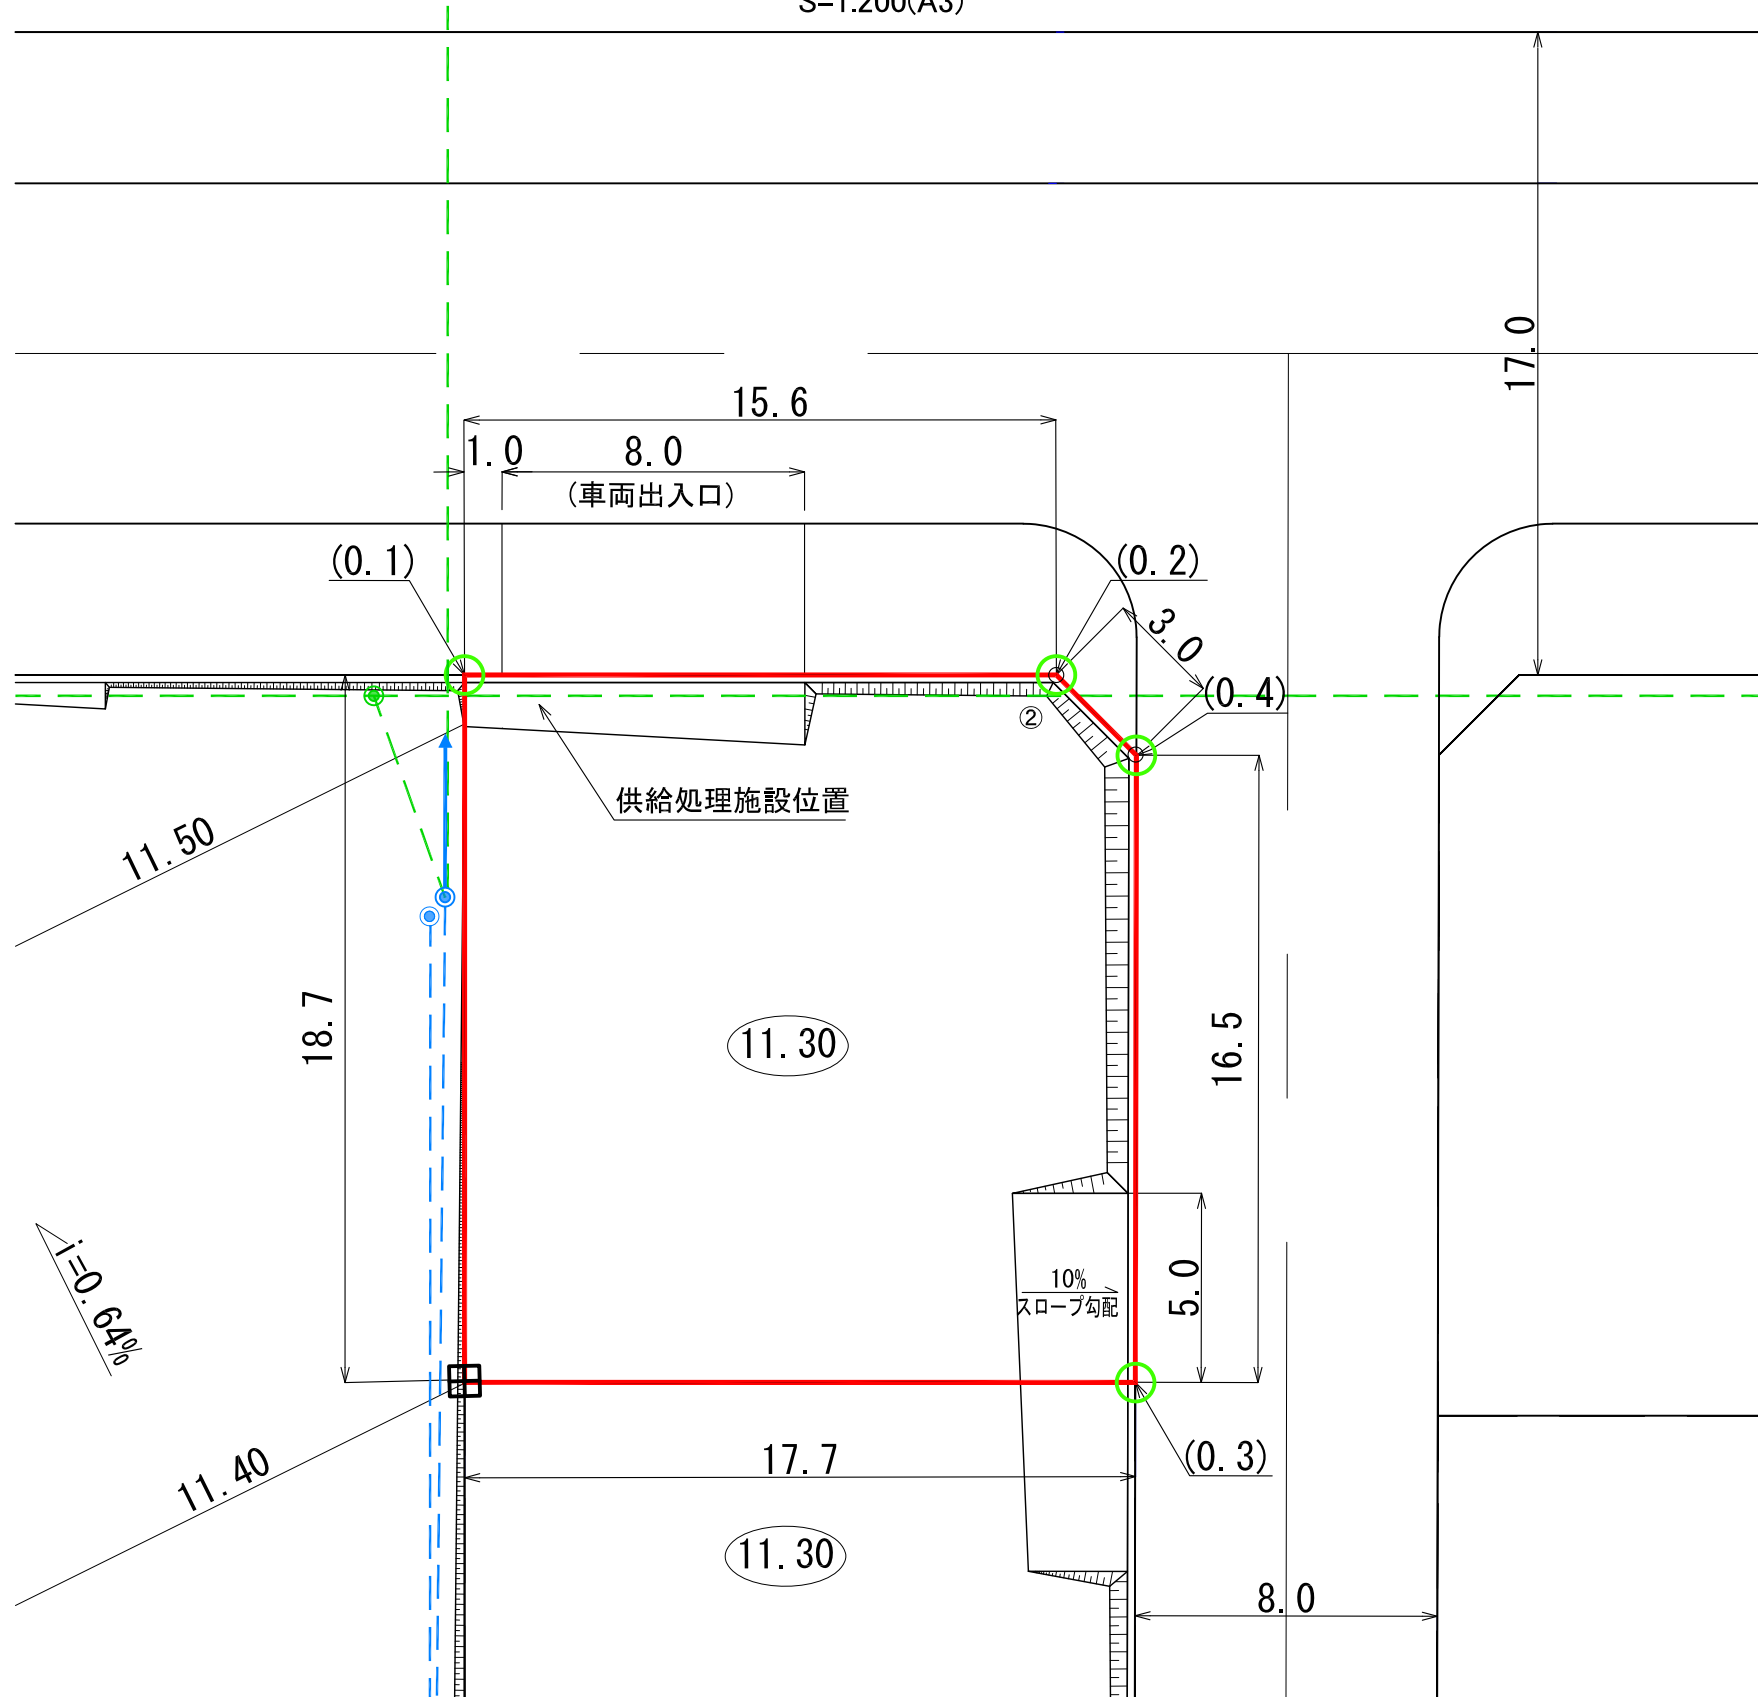


(注意)


 
- ・仮換地の辺長は、事業施行中のため10cm単位で表示しております。
- ・今後、出来形確認測量の結果により多少変動することがあります。
- ・供給処理施設位置については、施工状況に伴い多少変動することがあります。
- ・暫定電柱については電線地中化に伴い、今後撤去される予定です。

供給処理施設引込み位置図

S=1:100(A3)

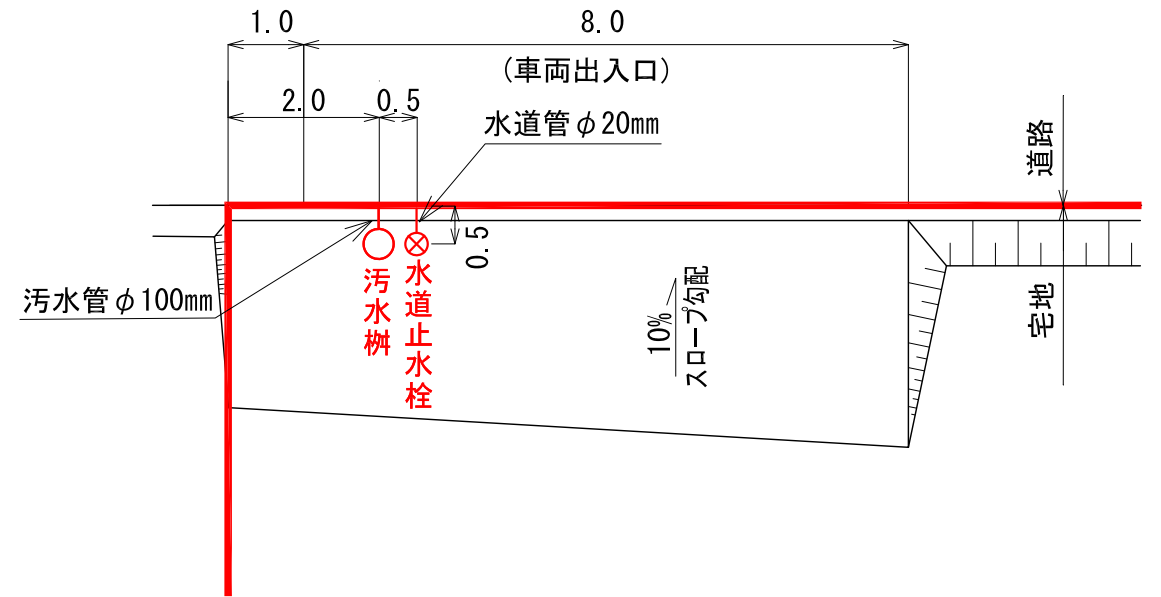

凡 例

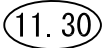記 号	名 称
	換地位置
	宅盤高
	法 面
(0.1)	宅盤高と道路高との高低差
	コンクリート標
	プレート標
	電柱(支線有り)
	電柱
	電線(隣地)
	暫定電線

※ 表示数値の単位：m