
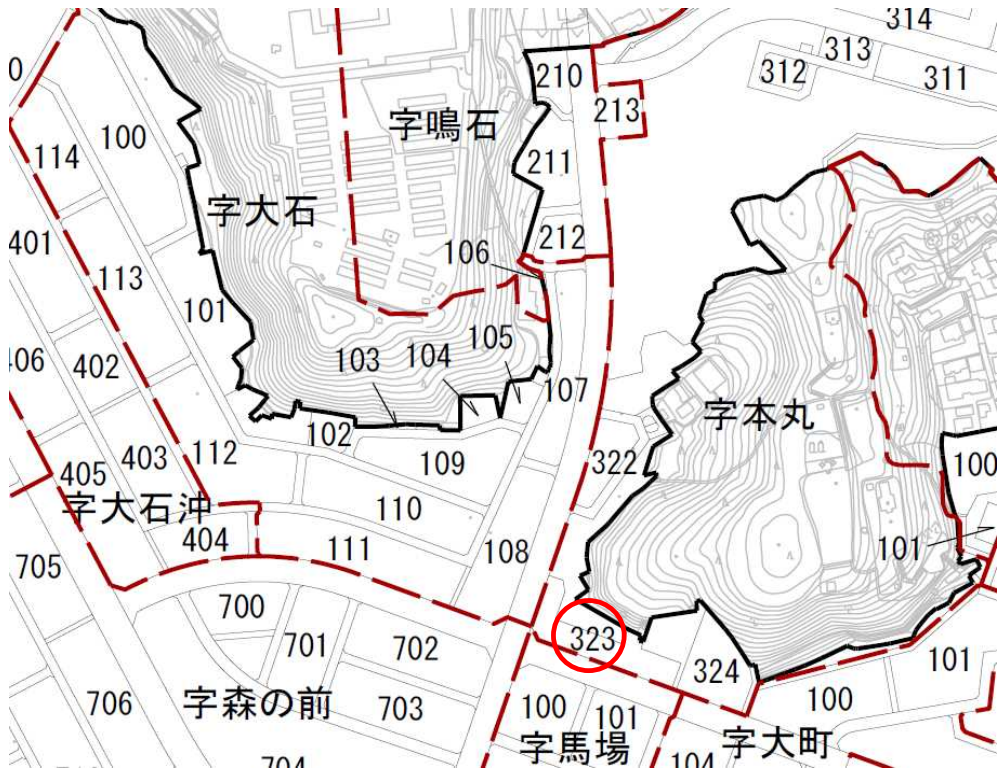
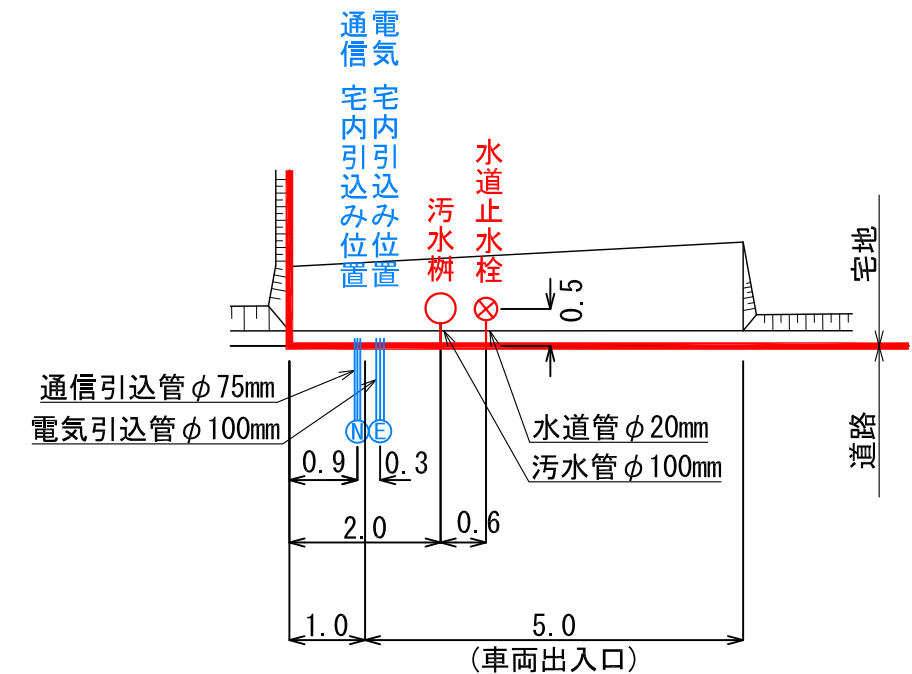



 
**陸前高田市高田地区被災市街地復興土地区画整理事業
土地利活用促進バンク登録物件台帳**

物件登録番号		157	位 置 図	
所在地 (宅地番号)		高田町字本丸 323-7 (KC41-2街区2画地)		
面積		334.20㎡ (約101坪)		
用途地域		第一種住居地域		
都市計画等の有無		区域内		
建ぺい率 /容積率(%)		60/200		
接道道路 幅員(m)		宅地整備図参照		
電気・電話		引き込み可 (地下埋設)	写 真	
上水道		引き込み有		
下水道	汚水	引き込み有		
	雨水	要管理者協議		
ガス		個別プロパン		
希望取引形態		売買又は賃貸		
希望価格		売買:7,500,000 円 賃貸:50,000 円/月		
宅建業者 (連絡先)		鈴木建設(株) 0192-55-5534		
掲載日		平成31年2月13日	その他	

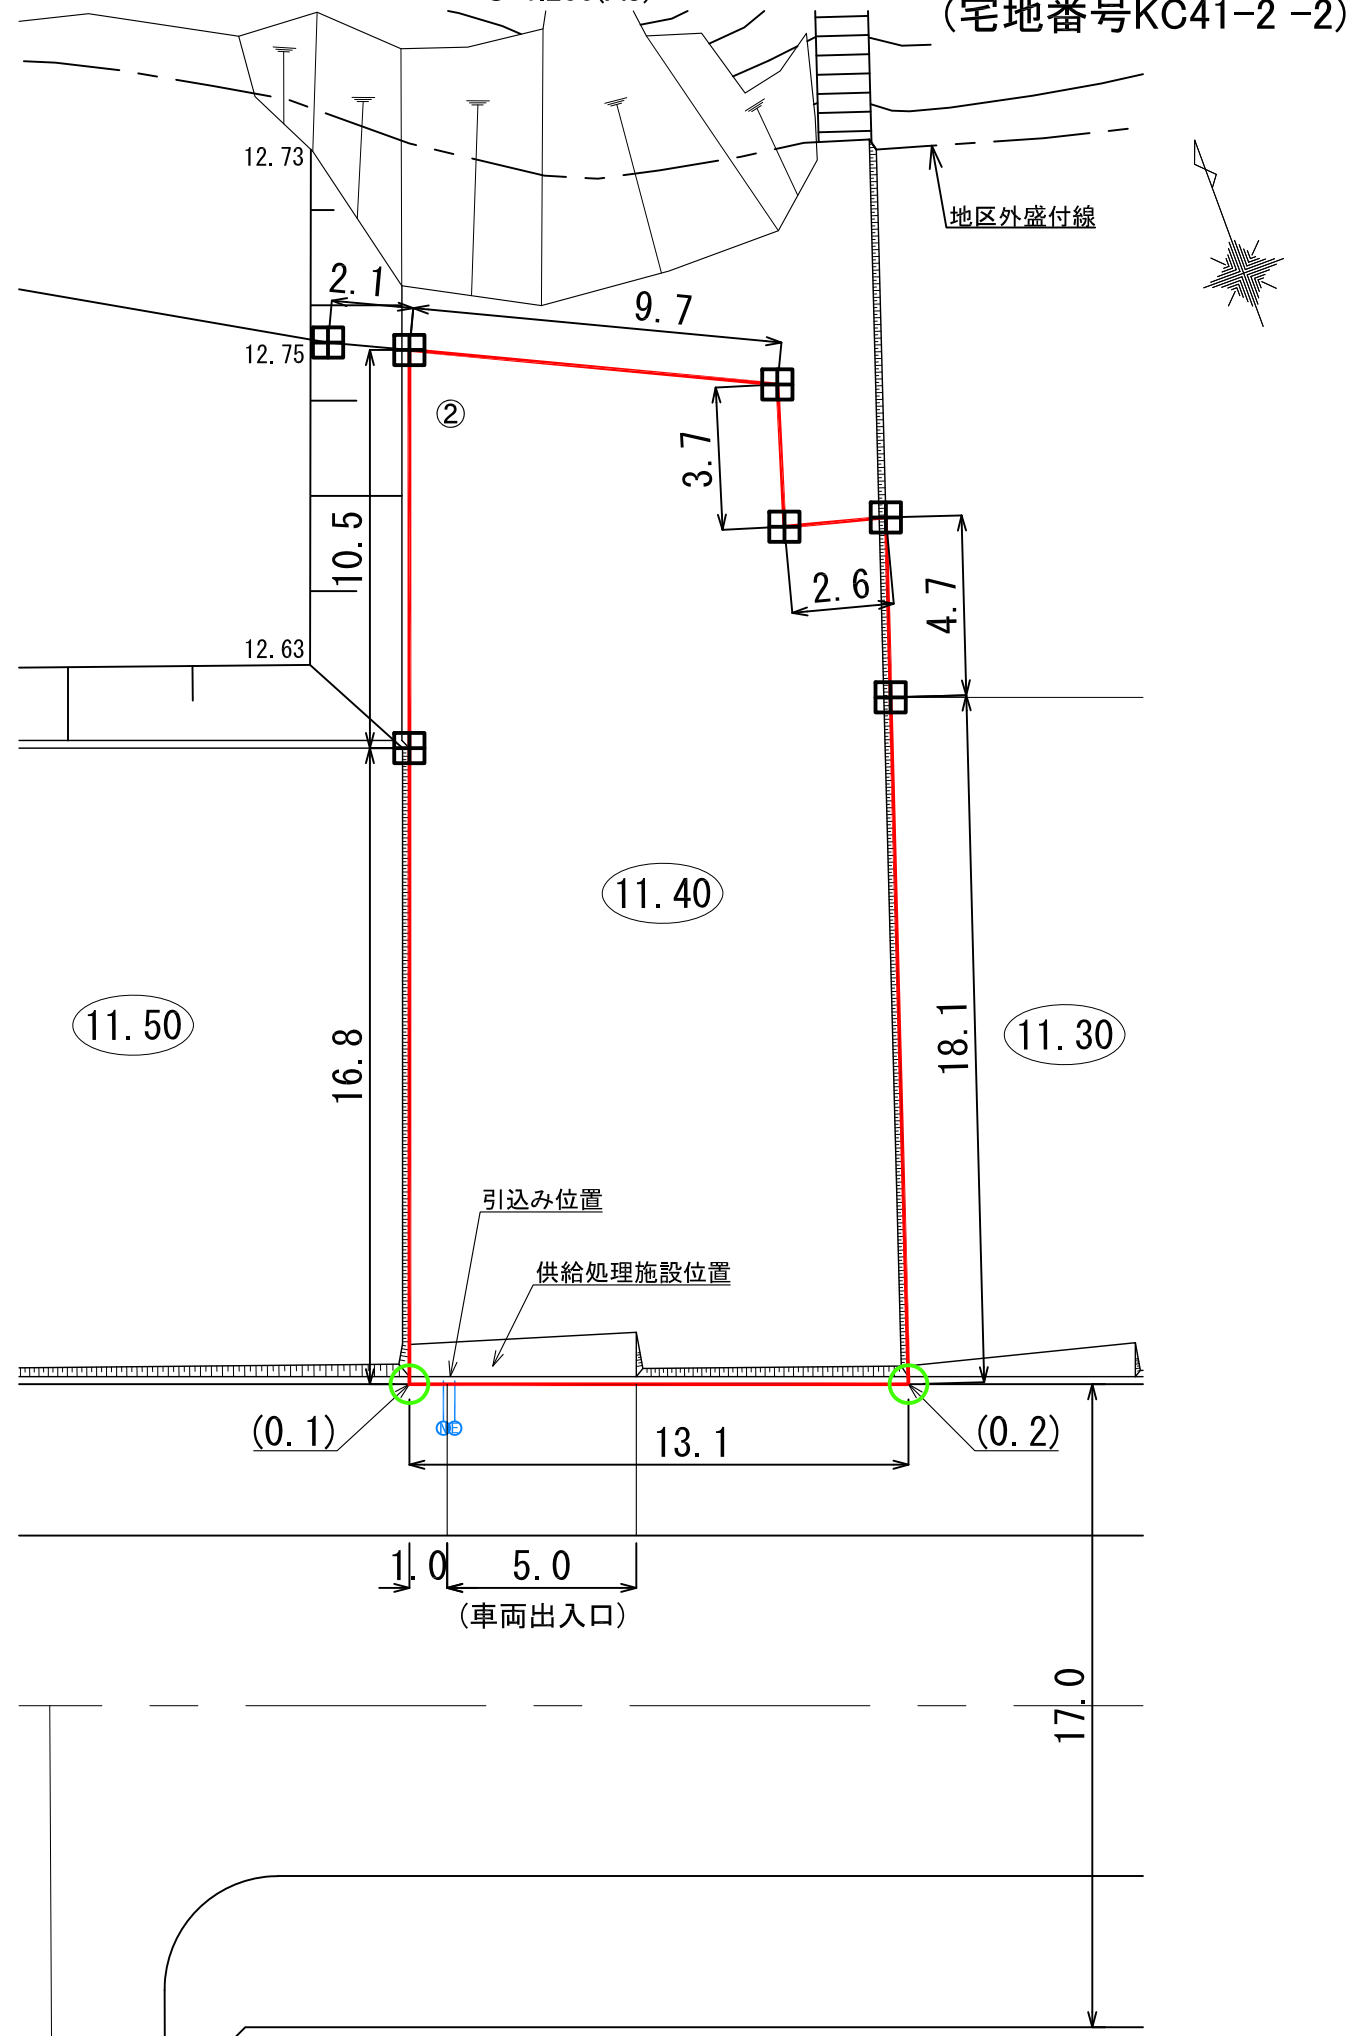

(注意) 仮換地の辺長は、事業施行中のため10cm単位で表示しております。
今後、出来形確認測量の結果により多少変動することがあります。

凡 例

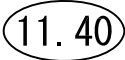記 号	名 称
	換地位置
	宅盤高
	法 面
(0.1)	宅盤高と道路高との高低差
	コンクリート標
	プレート標
	電気 宅内引込み位置
	通信 宅内引込み位置

※ 表示数値の単位：m