


**陸前高田市高田地区被災市街地復興土地区画整理事業
土地利活用促進バンク登録物件台帳**


物件登録番号	171	位 置 図	
所在地 (宅地番号)	高田町字寒風 106-1 106-2 (KD12街区1-1, 1-2画地)		
面積	1282.61㎡ (約388坪)		
用途地域	第一種住居地域		
都市計画等の有無	区域内		
建ぺい率 /容積率(%)	60/200		
接道道路 幅員(m)	宅地整備図参照	写 真	
電気・電話	引き込み可 (電柱)		
上水道	引き込み有		
下水道	汚水		
	雨水		
ガス	個別プロパン		
希望取引形態	売買		
希望価格	売買:23,000,000円		
宅建業者 (連絡先)	一本松不動産 0192-47-3904		
掲載日	平成31年2月13日	その他	

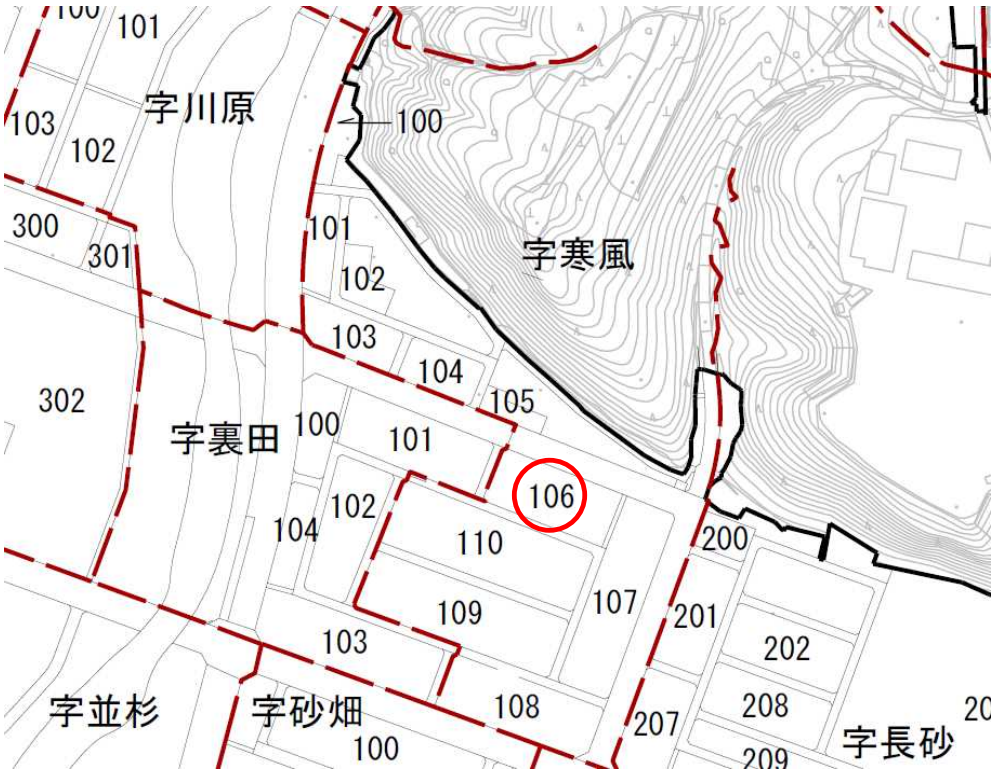


宅地整備図

(宅地番号KD12-1 -1, 2)

平面図
S=1:300(A3)

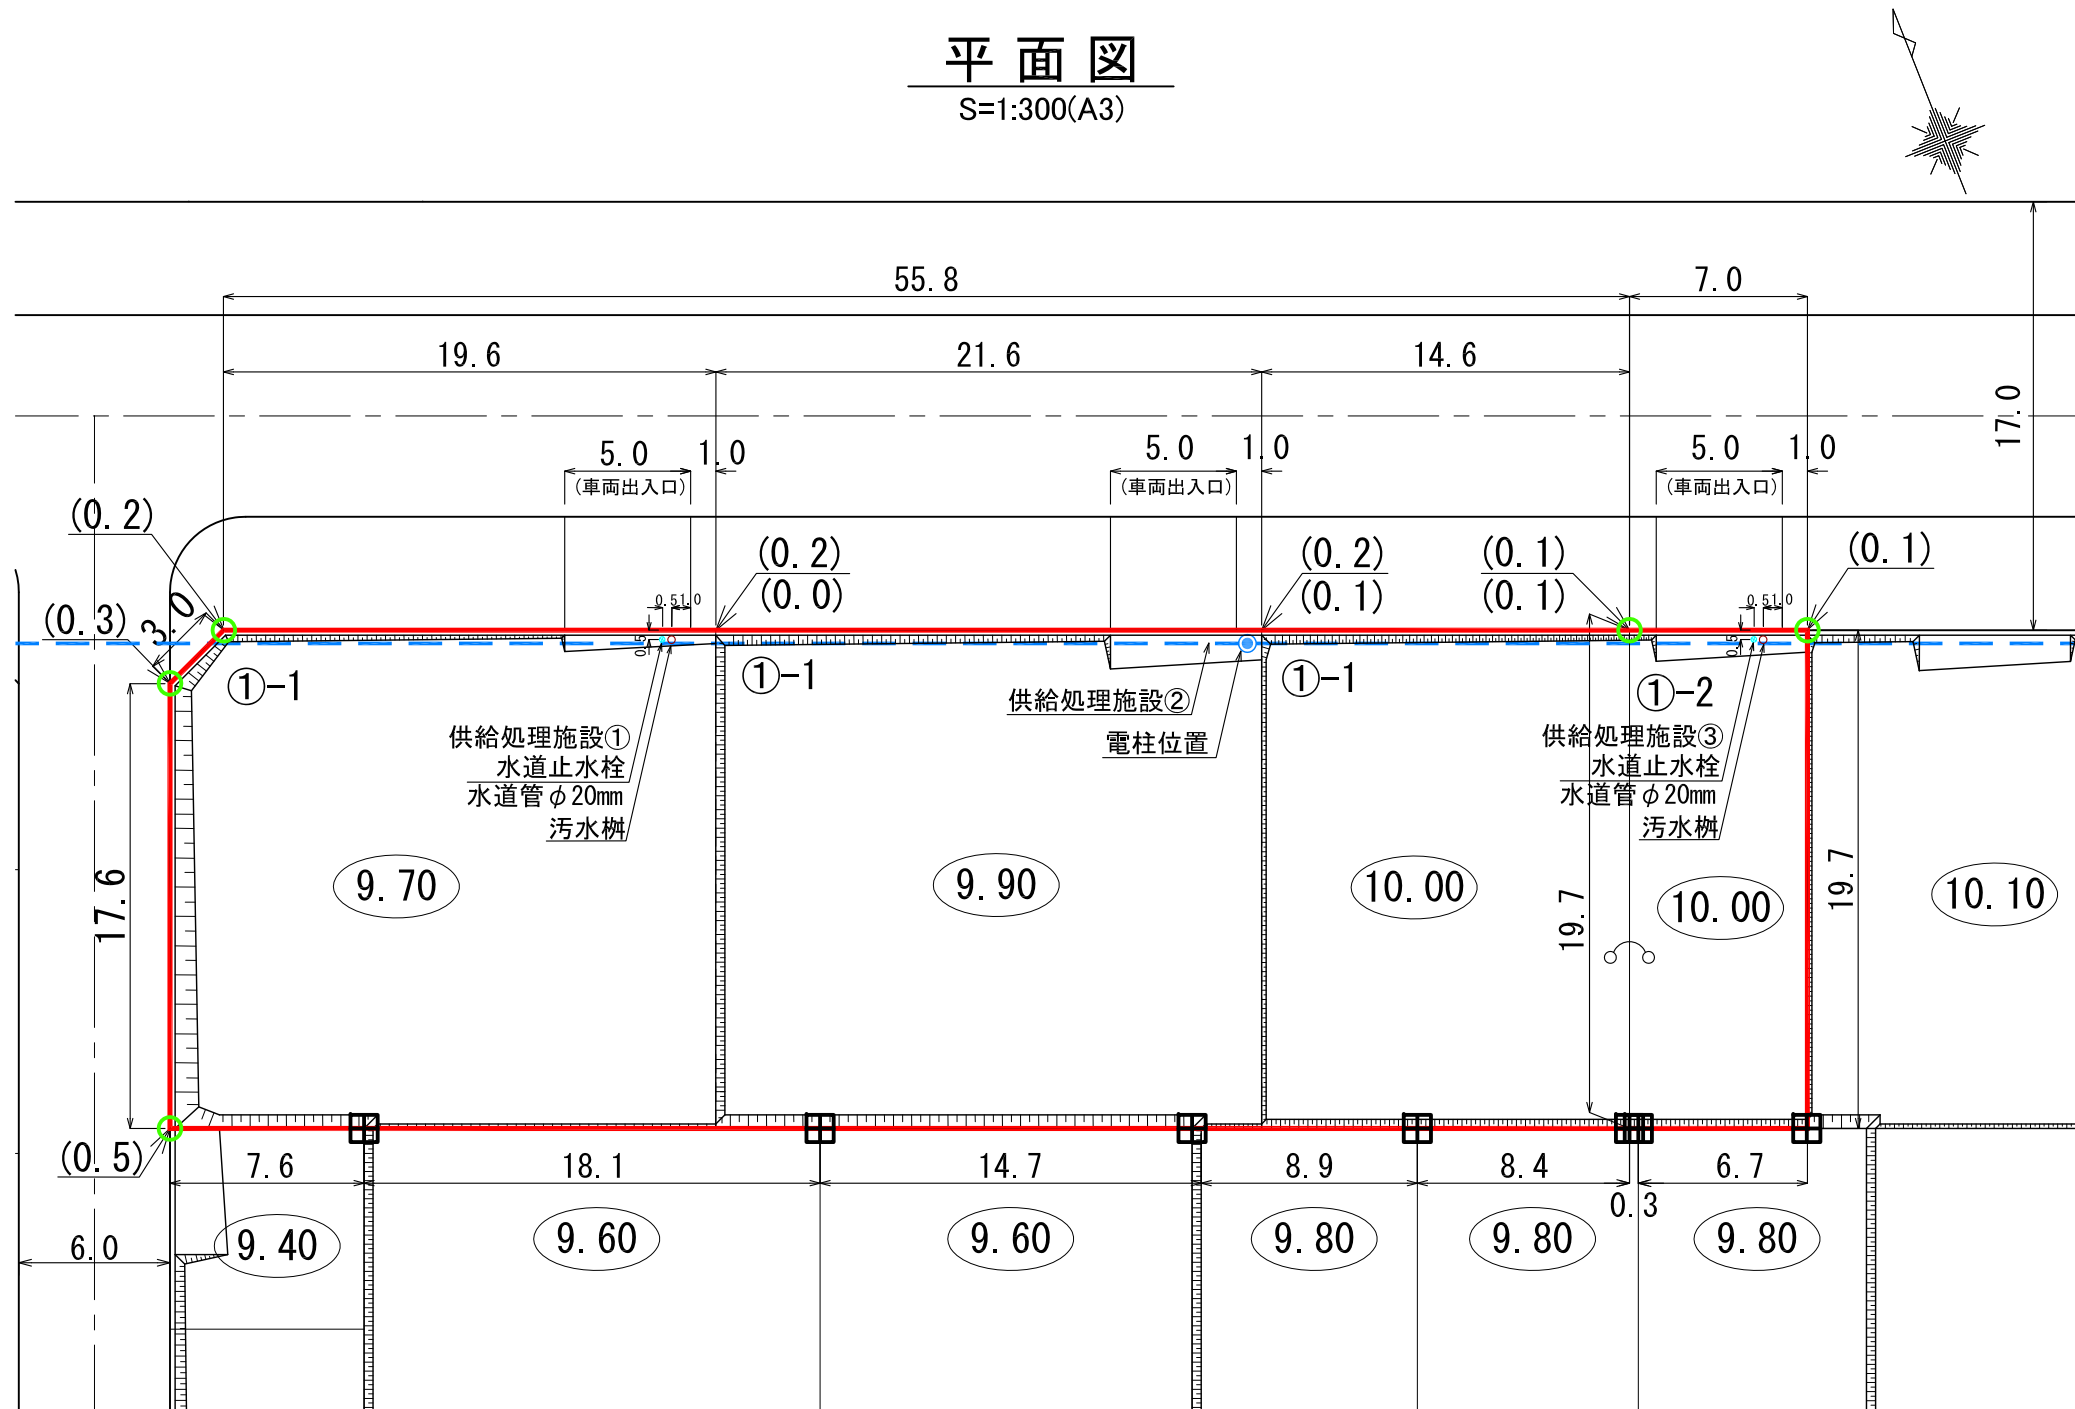

供給処理施設、電柱位置図
S=1:100(A3)

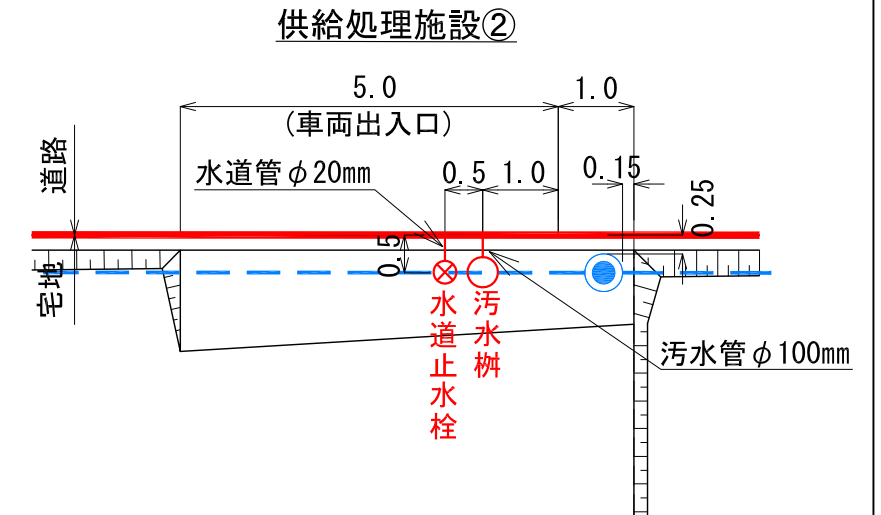

凡 例

記 号	名 称
	換地位置
10.00	宅盤高
	法 面
(0.0)	宅盤高と道路高との高低差
田	コンクリート標
○	プレート標
●	電 柱
---	電 線

※ 表示数値の単位：m

- (注意)
- ・ 仮換地の辺長は、事業施行中のため10cm単位で表示しております。
 - ・ 今後、出来形確認測量の結果により多少変動することがあります。
 - ・ 供給処理施設位置については、施工状況に伴い多少変動することがあります。