



**陸前高田市今泉地区被災市街地復興土地区画整理事業
土地利活用促進バンク登録物件台帳**

物件登録番号		199	位置図	
所在地 (宅地番号)		気仙町字愛宕下 323-4 (92街区4-1画地)		
面積		351.99 (㎡) (約106坪)		
用途地域		第一種住居地域		
都市計画等の有無		区域内		
建ぺい率 /容積率(%)		60/200		
接道道路 幅員(m)		宅地整備図参照		
電気・電話		引き込み可 (電柱)	写真	
上水道		引き込み有		
下水道	汚水	引き込み有		
	雨水	要管理者協議		
ガス		個別プロパン		
希望取引形態		売買又は賃貸		
希望価格		売買: 3,600,000 円 賃貸: 18,000 円/月		
宅建業者 (連絡先)		一本松不動産 0192-47-3904		
掲載日		令和3年8月6日 (令和8年8月25日)	その他	

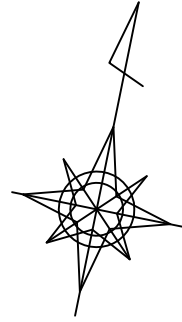


宅地整備図(宅地番号92街区④-1画地)

平面図 S=1:250

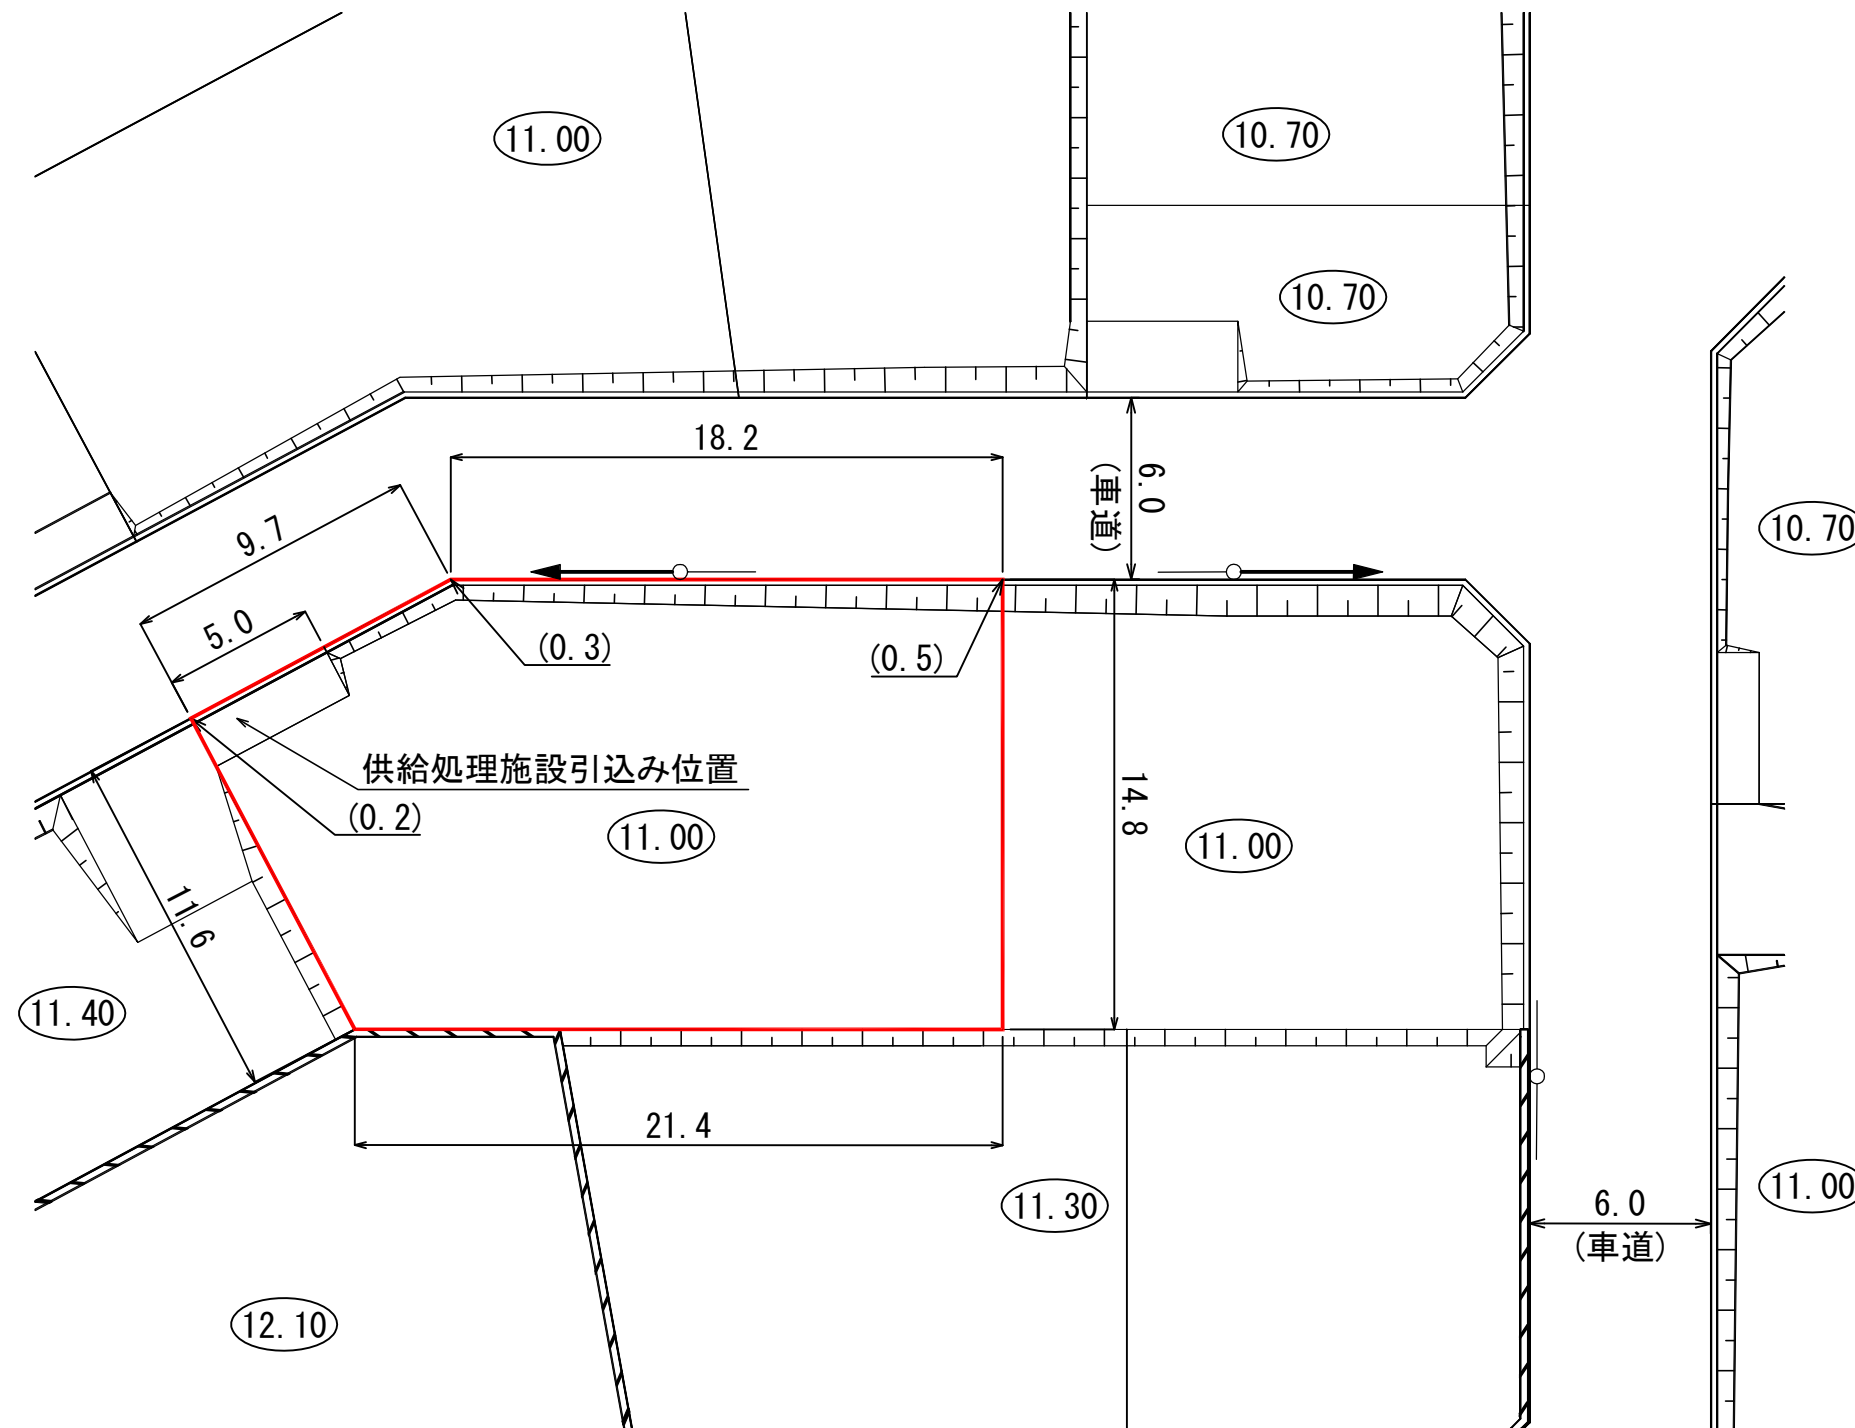

供給処理施設引込み位置図 S=1:100

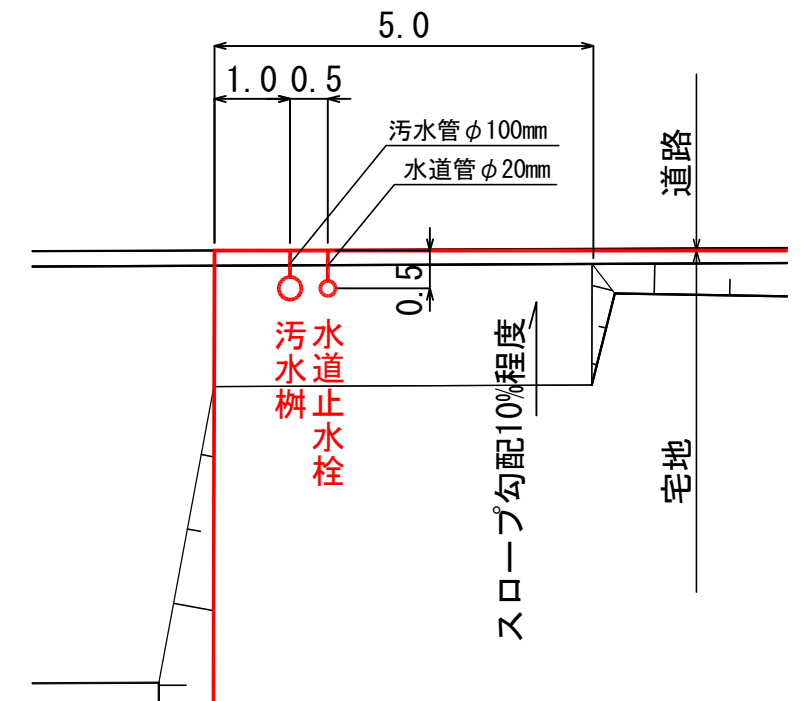

凡 例

記 号	名 称
	仮換地位置
(45.00)	宅盤高
	法 面
	擁 壁
(0.2)	宅盤高と道路高との高低差
	電柱 (単独)
	電柱 (支線あり)
	電柱 (支柱あり)

※表示数値の単位 : m

(注意) 仮換地の辺長は、事業施行中のため10cm単位で表示しております
今後、出来形確認測量の結果により多少変動することがあります。