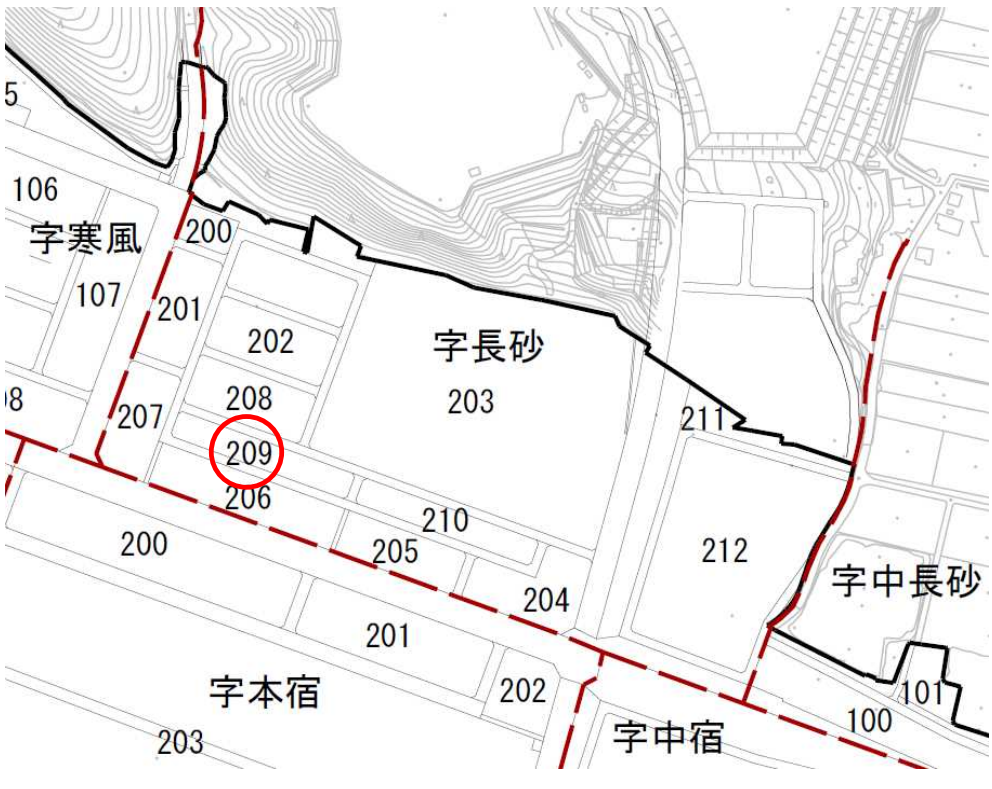



**陸前高田市高田地区被災市街地復興土地区画整理事業
土地利活用促進バンク登録物件台帳**

物件登録番号		208	位置図	
所在地 (宅地番号)		高田町字長砂 209-6 (KD26街区5画地)		
面積		228.40㎡ (約69坪)		
用途地域		第一種住居地域		
都市計画等の有無		区域内		
建ぺい率 /容積率(%)		60/200		
接道道路 幅員(m)		宅地整備図参照		
電気・電話		引き込み可 (電柱)		
上水道		引き込み有		
下水道	汚水	引き込み有		
	雨水	要管理者協議		
ガス		個別プロパン		
希望取引形態		売買		
希望価格		売買: 4,140,000 円		
宅建業者 (連絡先)		(有)佐藤不動産 0192-55-3233		
掲載日		平成31年4月25日 (令和7年5月29日)		

宅地整備図
(宅地番号KD26-5)


平面図

S=1:200(A3)

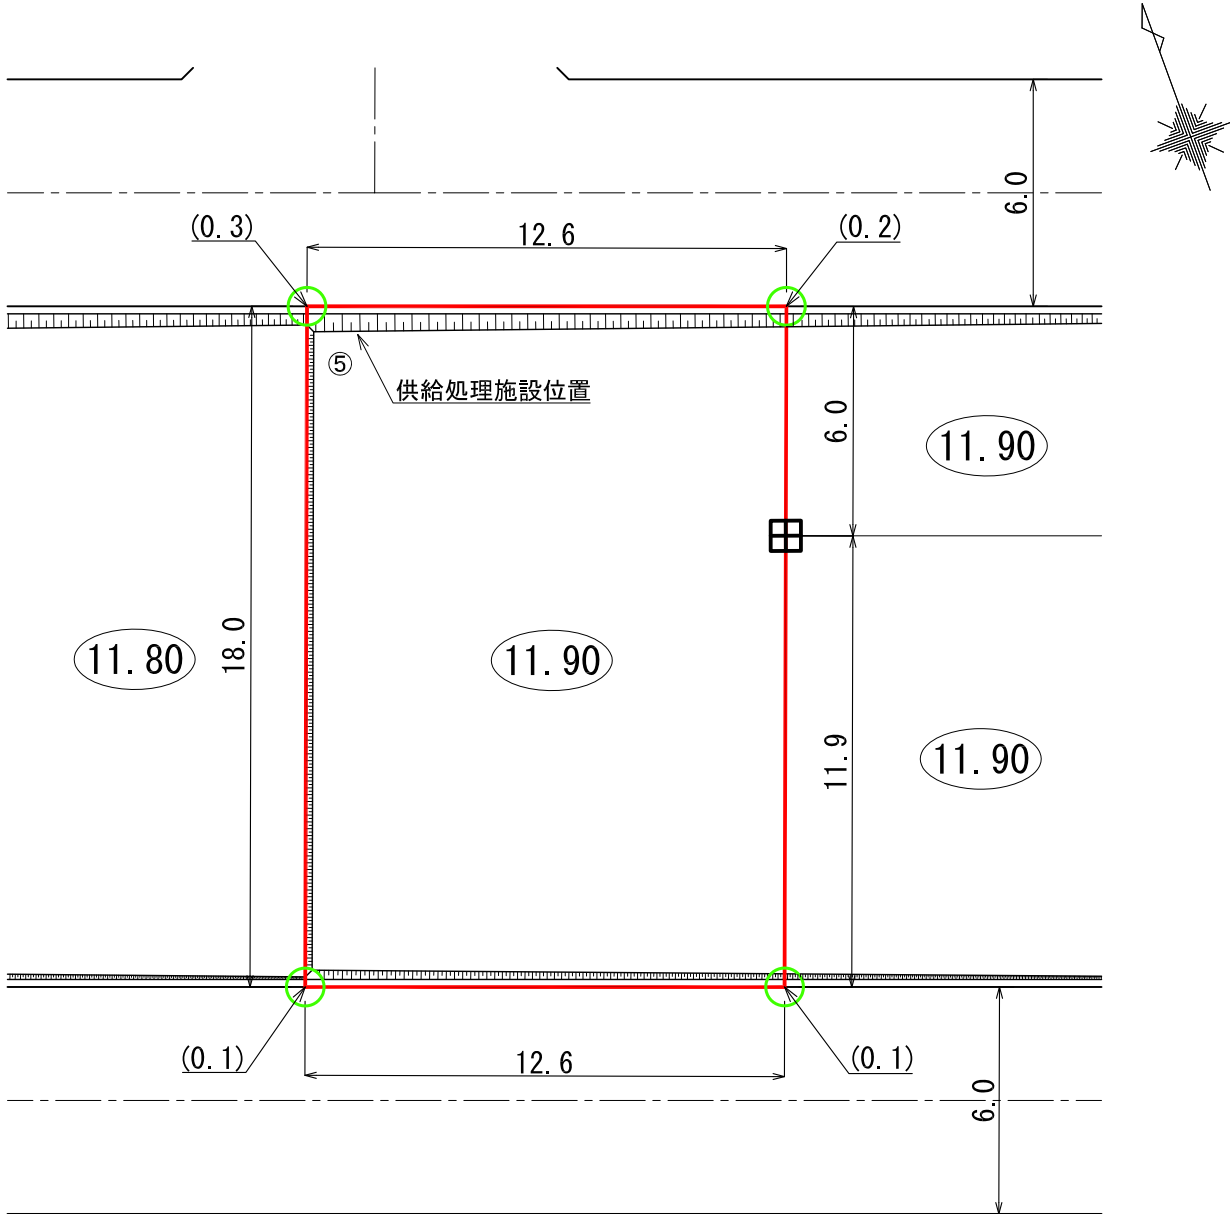

供給処理施設引込み位置図

S=1:100(A3)

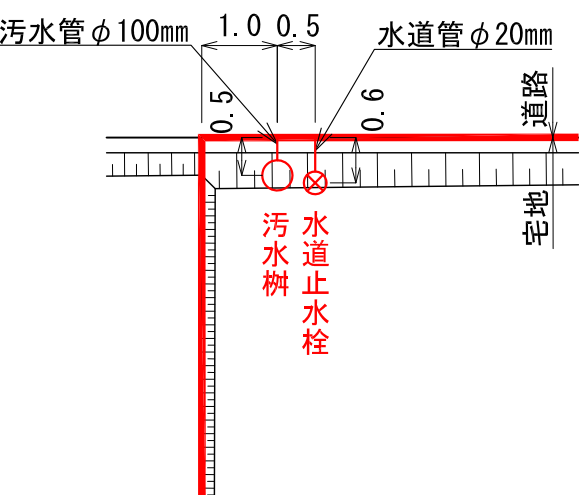

(注意) ・仮換地の辺長は、事業施行中のため10cm単位で表示しております。
・今後、出来形確認測量の結果により多少変動することがあります。
・供給処理施設位置については、施工状況に伴い多少変動することがあります。

凡 例

記 号	名 称
	換地位置
	宅盤高
	法 面
(0.1)	宅盤高と道路高との高低差
	コンクリート標
	プレート標

※ 表示数値の単位 : m