


**陸前高田市高田地区被災市街地復興地区画整理事業  
土地利活用促進バンク登録物件台帳**

物件登録番号	232	位 置 図	
所在地 (宅地番号)	高田町字中川原 301-1 (KA08街区1画地)		
面積	293.30m <sup>2</sup> (約88坪)		
用途地域	準工業地域		
都市計画等の 有無	区域内		
建ぺい率 /容積率(%)	60/200		
接道道路 幅員(m)	宅地整備図参照		
電気・電話	引き込み可 (電柱)	写 真	
上水道	引き込み有		
下水道	污水 雨水	引き込み有 要管理者協議	
ガス	個別プロパン		
希望取引形態	売買		
希望価格	売買: 3,120,000 円		
宅建業者 (連絡先)	(株)東北不動産Labo 0192-22-7930		
掲載日	令和4年9月2日 (令和8年2月13日)	その他	

## 宅地整備図 (宅地番号KA08 -1)

## 平面図 S=1:200

S=1:200

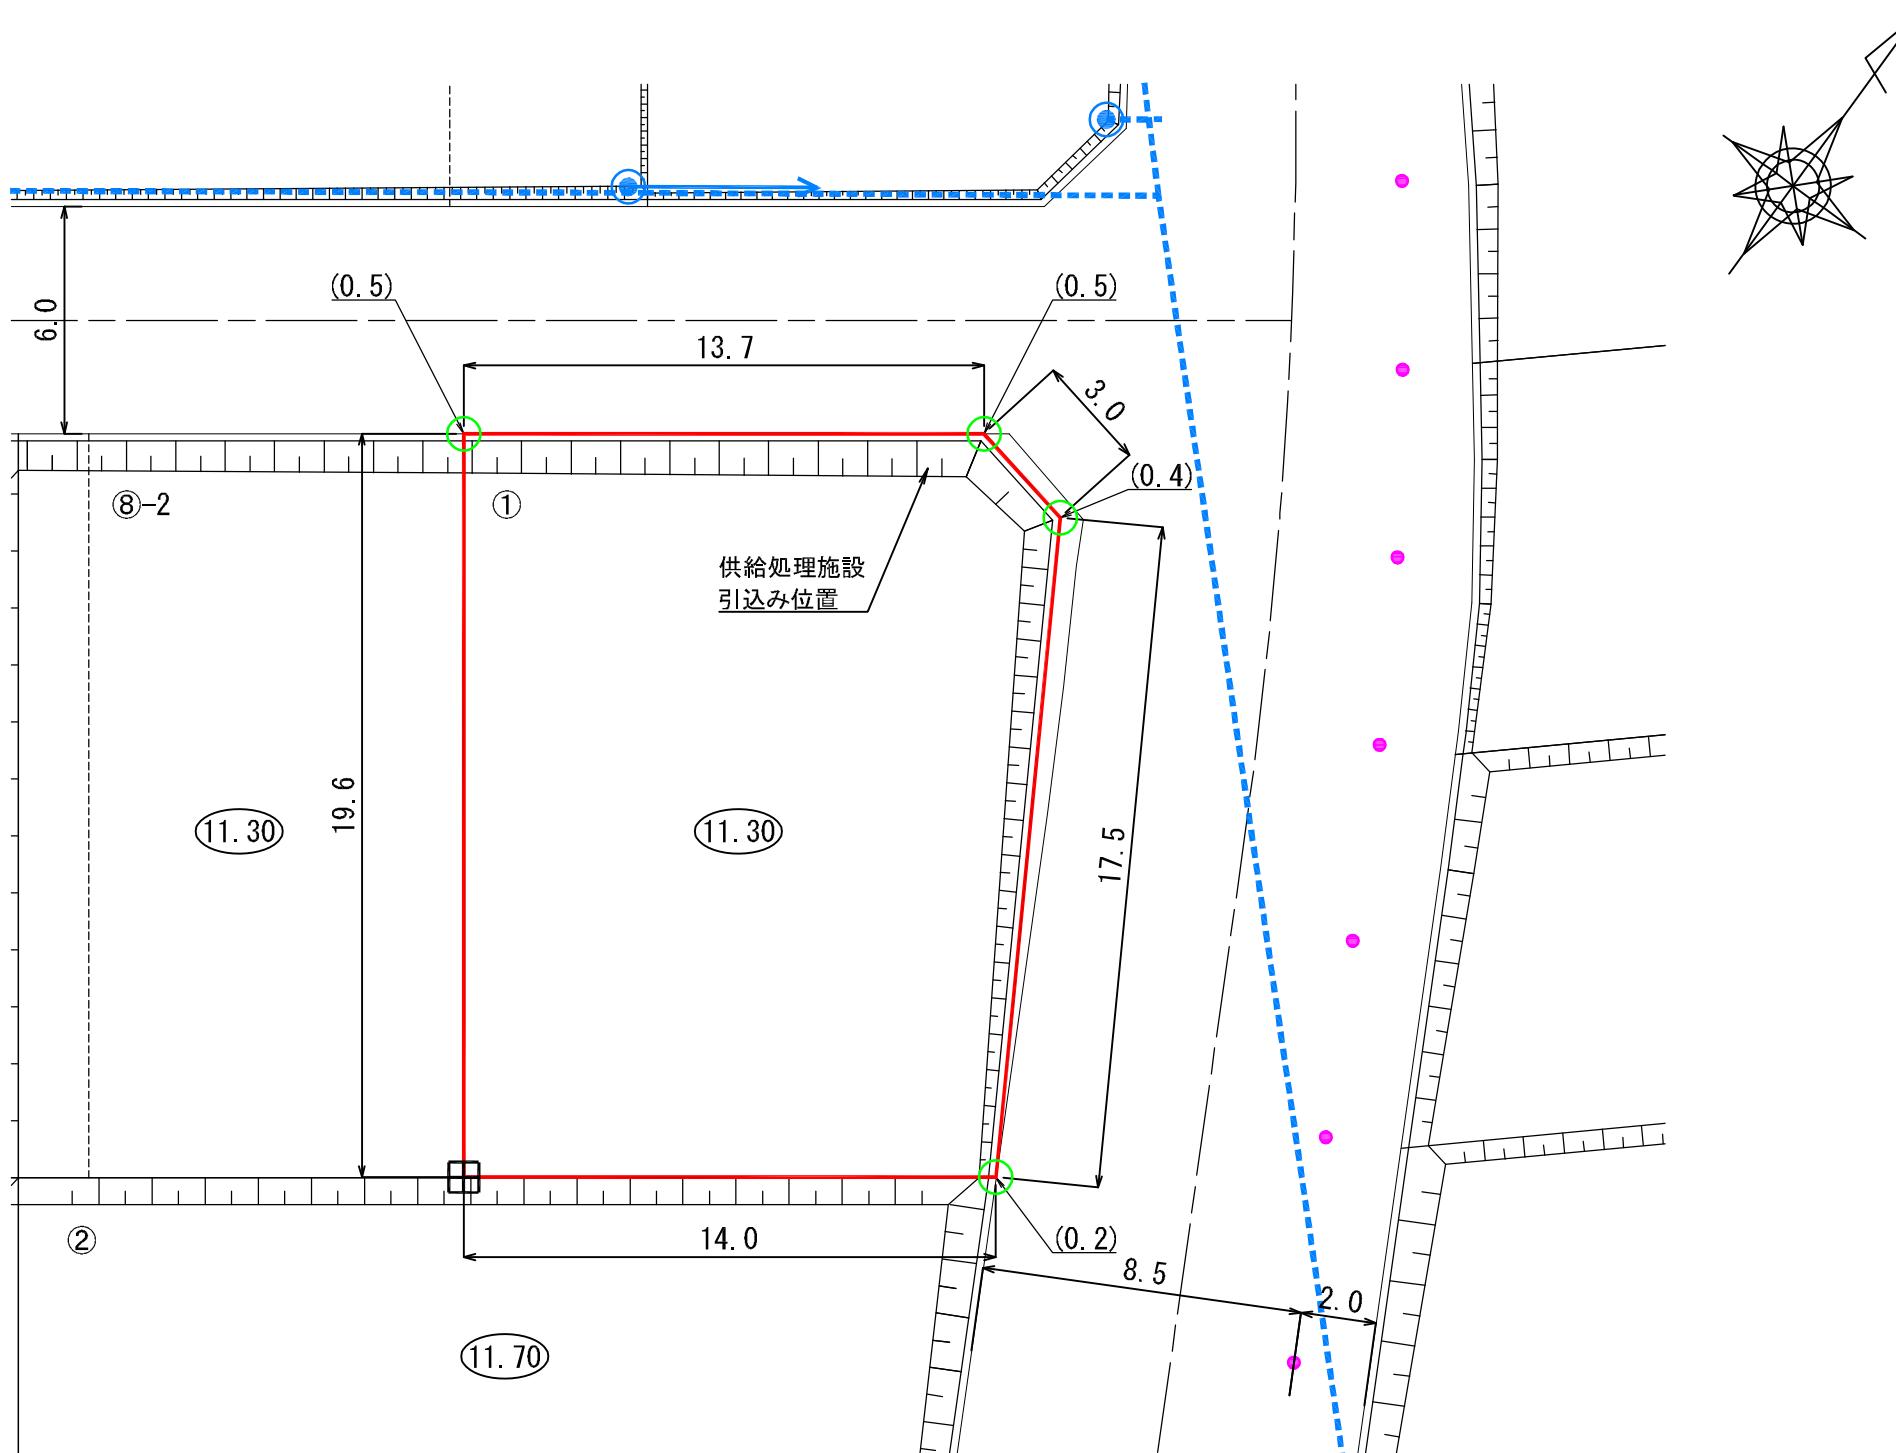


(注意) 



- ・仮換地の辺長は、事業施工中のため10cm単位で表示しております。  
今後、出来形確認測量の結果により多少変動することがあります。
- ・給水施設（給水管、止水栓）は、 $\phi 20$ の口径を基本としています。
- ・供給処理施設位置については、施工状況に伴い多少変動することがあります。

## 供給処理施設引込み位置図

S=1:100

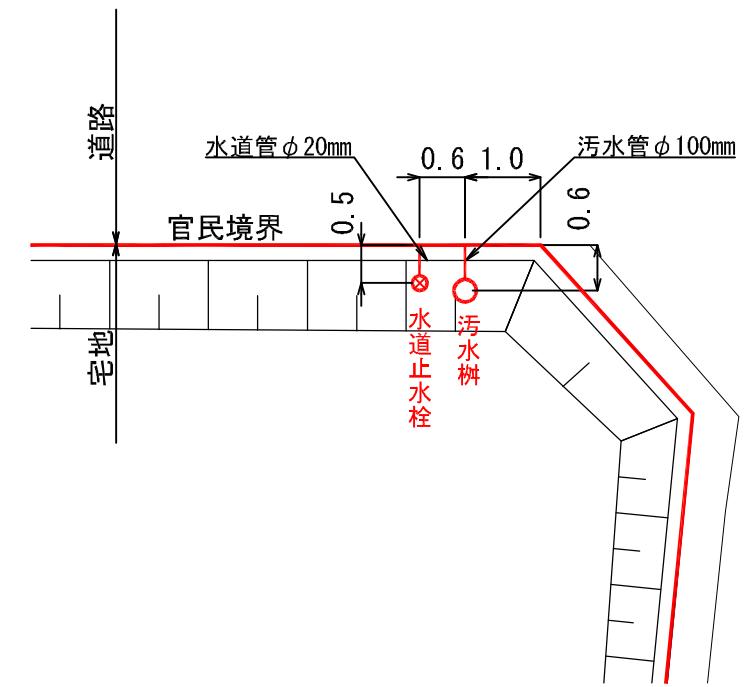

## 凡 例

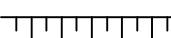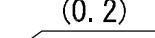記号	名称
	換地位置
	宅盤計画高
	法面
	コンクリート標
	プレート標
	宅盤高と道路高との高低差
	電柱(支線あり)
	電柱・電線
	ポストコーン

※表示数値の単位：m