


**陸前高田市高田地区被災市街地復興土地区画整理事業
土地利活用促進バンク登録物件台帳**

物件登録番号		242	位置図	
所在地 (宅地番号)		高田町字馬場 102-3,102-4 102-5,102-6 (KC23街区3,4-1, 4-2,5画地)		
面積		407.05㎡ (約123坪)		
用途地域		商業地域		
都市計画等の有無		区域内		
建ぺい率 /容積率(%)		80/400		
接道道路 幅員(m)		宅地整備図参照		
電気・電話		引込み可 (地下埋設)	写真	
上水道		引き込み有		
下水道	汚水	引き込み有		
	雨水	要管理者協議		
ガス		個別プロパン		
希望取引形態		売買・賃貸		
希望価格		売買: 7,000,000 円 賃貸: 30,000 円/月		
宅建業者 (連絡先)		一本松不動産 0192-47-3904		
掲載日		令和元年8月30日 (令和6年10月17日 変更)		
		その他		

宅地整備図
(宅地番号KC23-3,4-1,4-2,5)


平面図

S=1:200(A3)

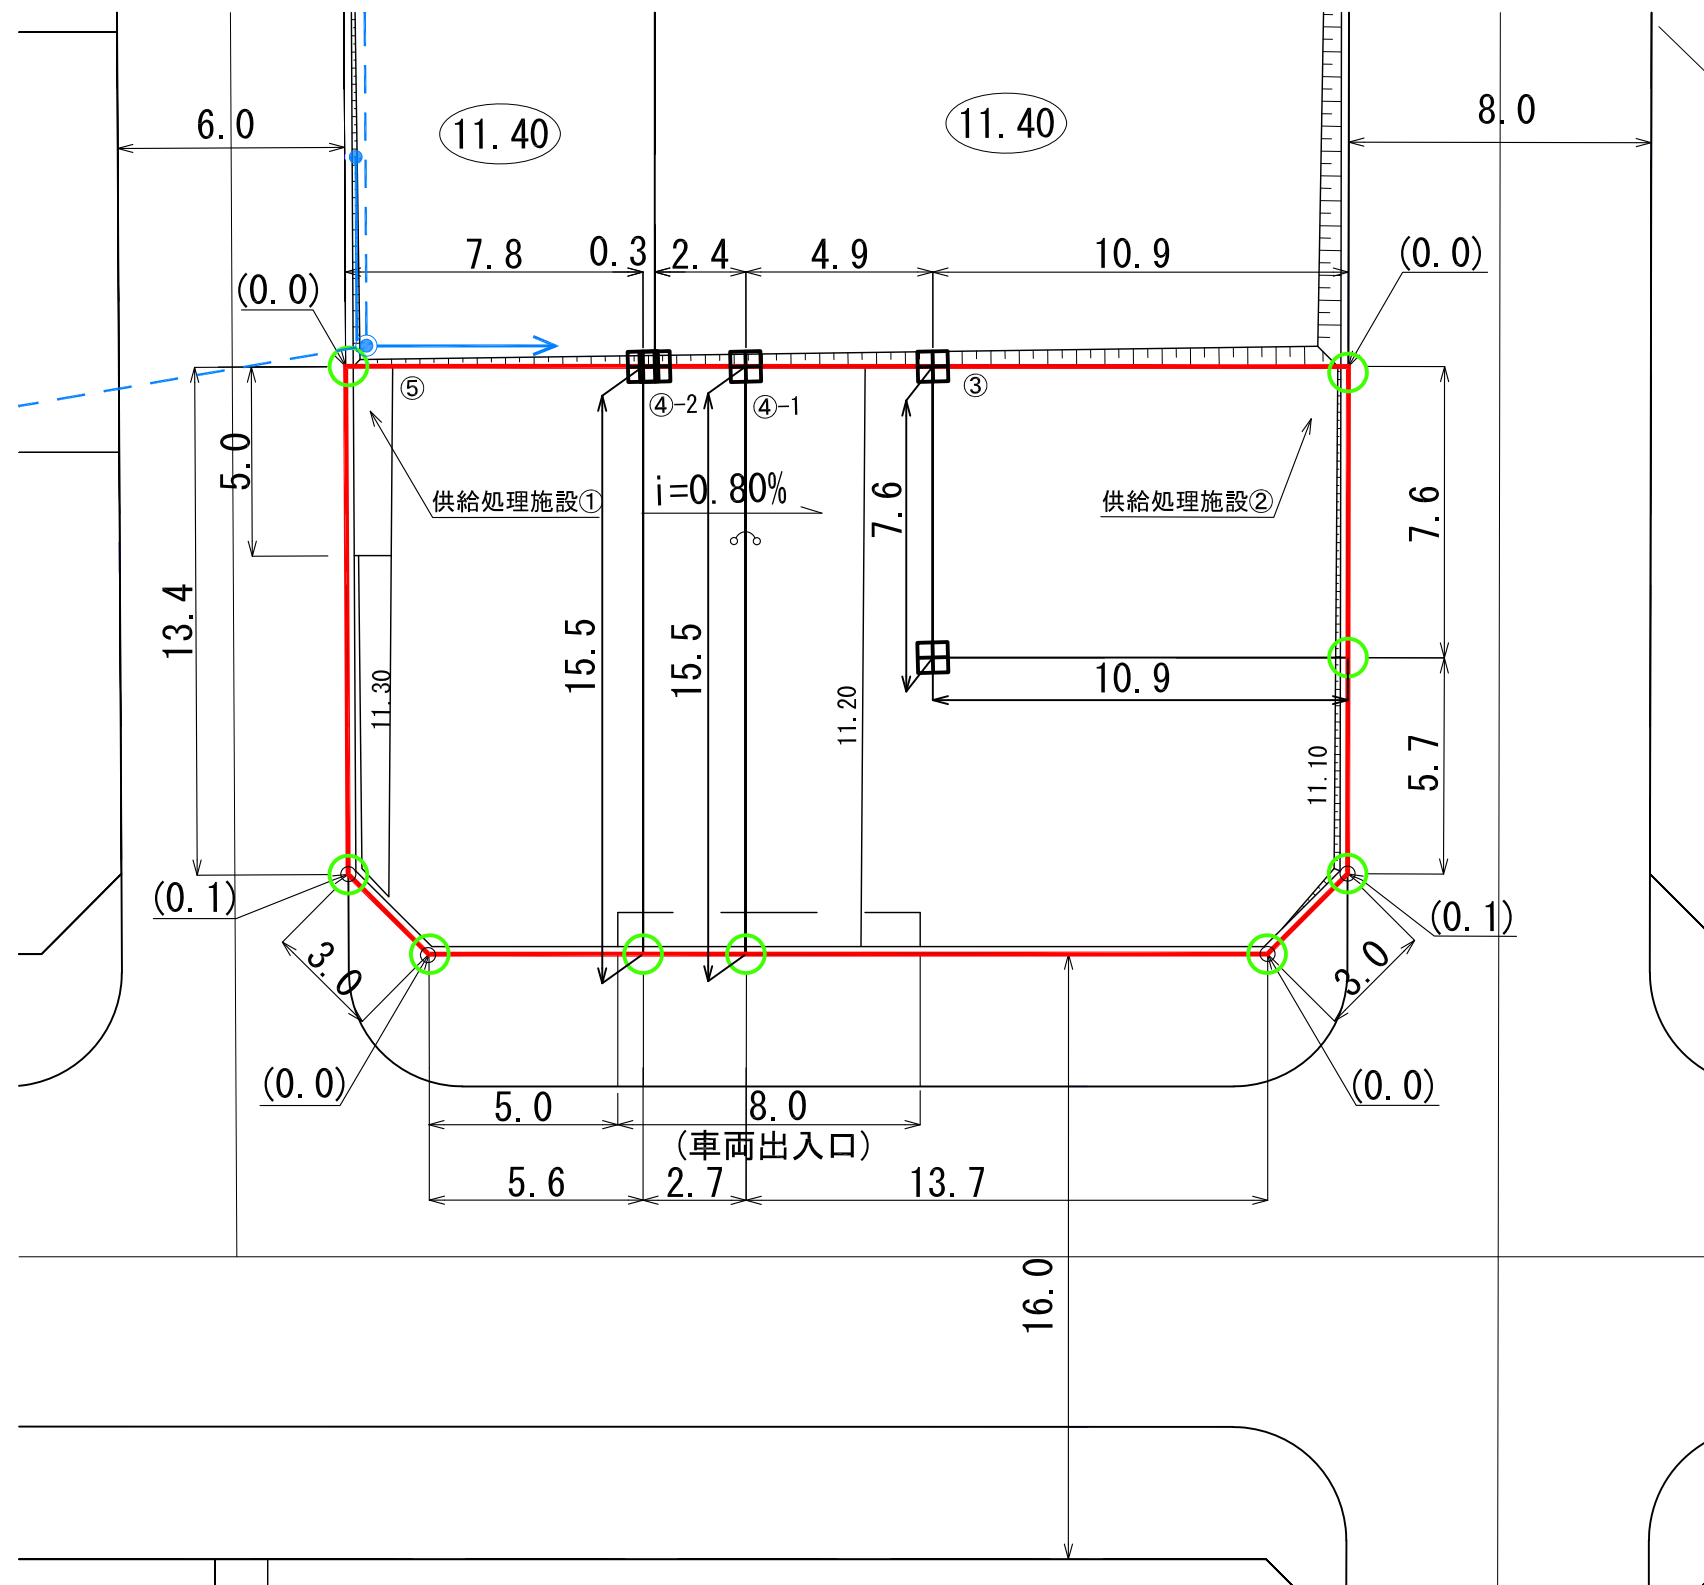

供給処理施設引込み位置図

S=1:100(A3)

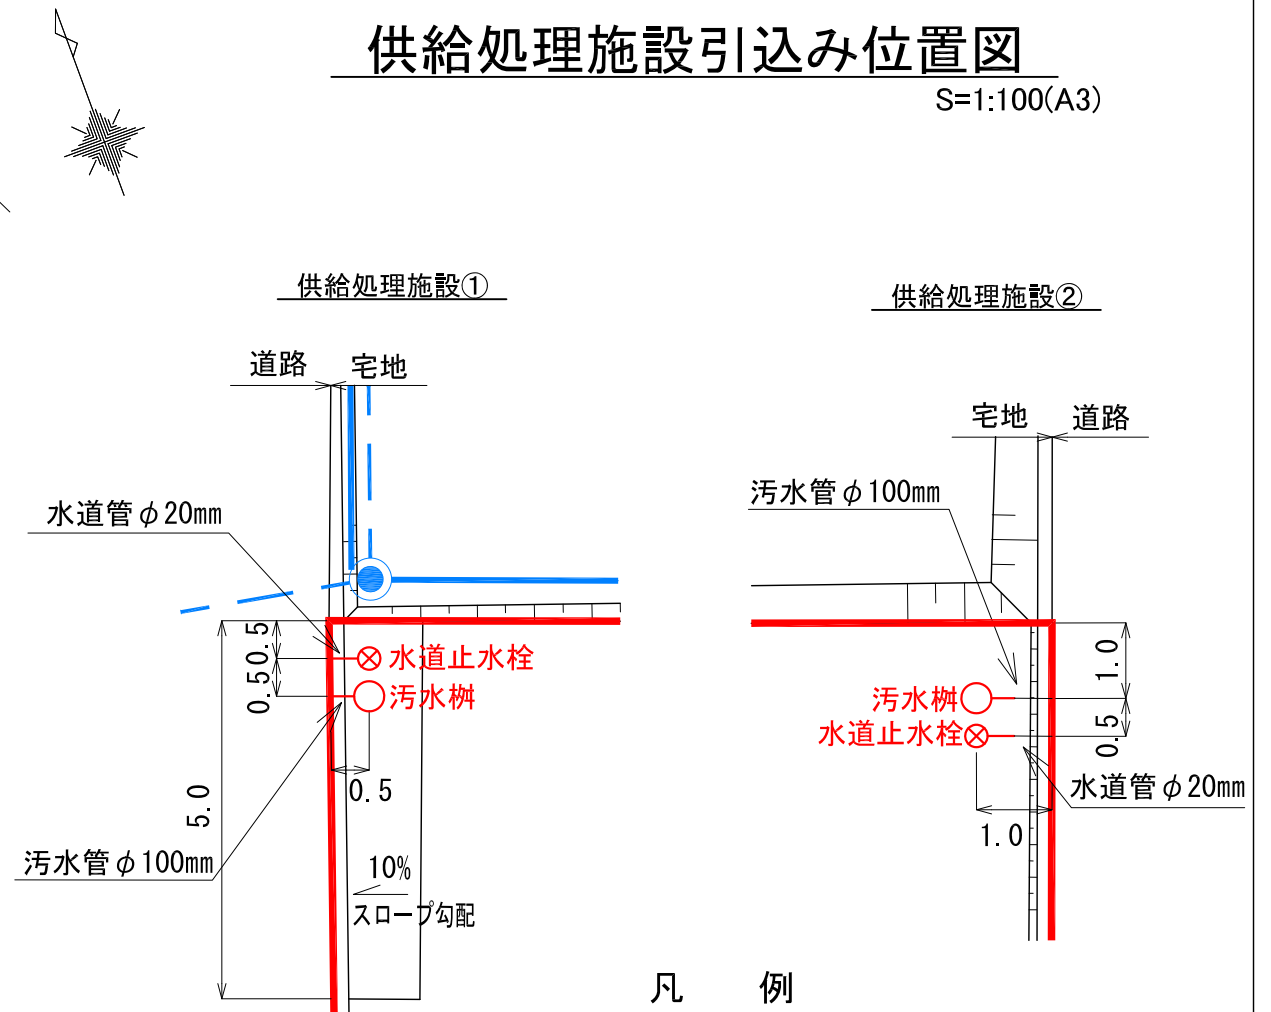

凡 例

記 号	名 称
	換地位置
11.10~11.30	宅盤高
	法 面
(0.0)	宅盤高と道路高との高低差
	コンクリート標
	プレート標
	電柱(支線あり)(予定)
	電柱(支柱あり)(予定)
	電 線(予定)

- (注意)
- ・仮換地の辺長は、事業施行中のため10cm単位で表示しております。
 - ・今後、出来形確認測量の結果により多少変動することがあります。
 - ・供給処理施設位置については、施工状況に伴い多少変動することがあります。

※ 表示数値の単位：m