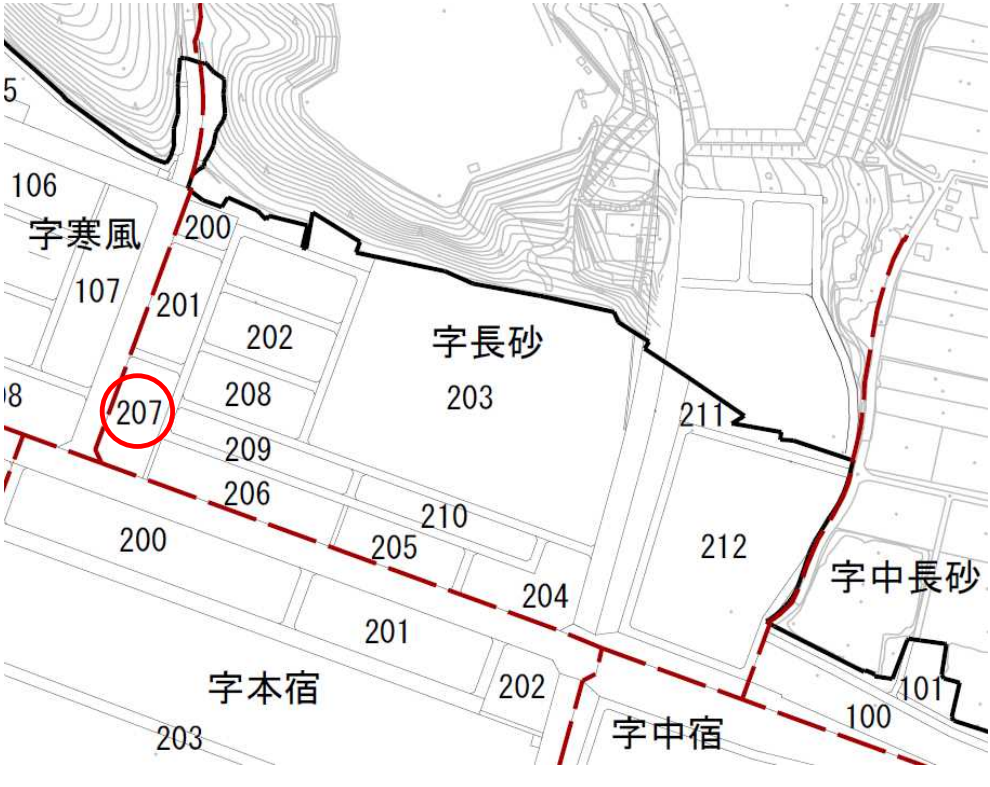



陸前高田市高田地区被災市街地復興土地区画整理事業
土地利活用促進バンク登録物件台帳

物件登録番号	251	位置図	
所在地 (宅地番号)	高田町字長砂 207-7 (KD20街区6画地)		
面積	209.59㎡ (約63坪)		
用途地域	第一種住居地域		
都市計画等の有無	区域内		
建ぺい率 /容積率(%)	60/200		
接道道路幅員(m)	宅地整備図参照		
電気・電話	引き込み可 (電柱)	写真	
上水道	引き込み有		
下水道	汚水		
	雨水		
ガス	個別プロパン		
希望取引形態	売買又は賃貸		
希望価格	売買: 円 賃貸: 円/月		
宅建業者 (連絡先)			
掲載日	令和2年2月28日	その他	

宅地整備図
(宅地番号KD20-6)


平面図

S=1:200(A3)

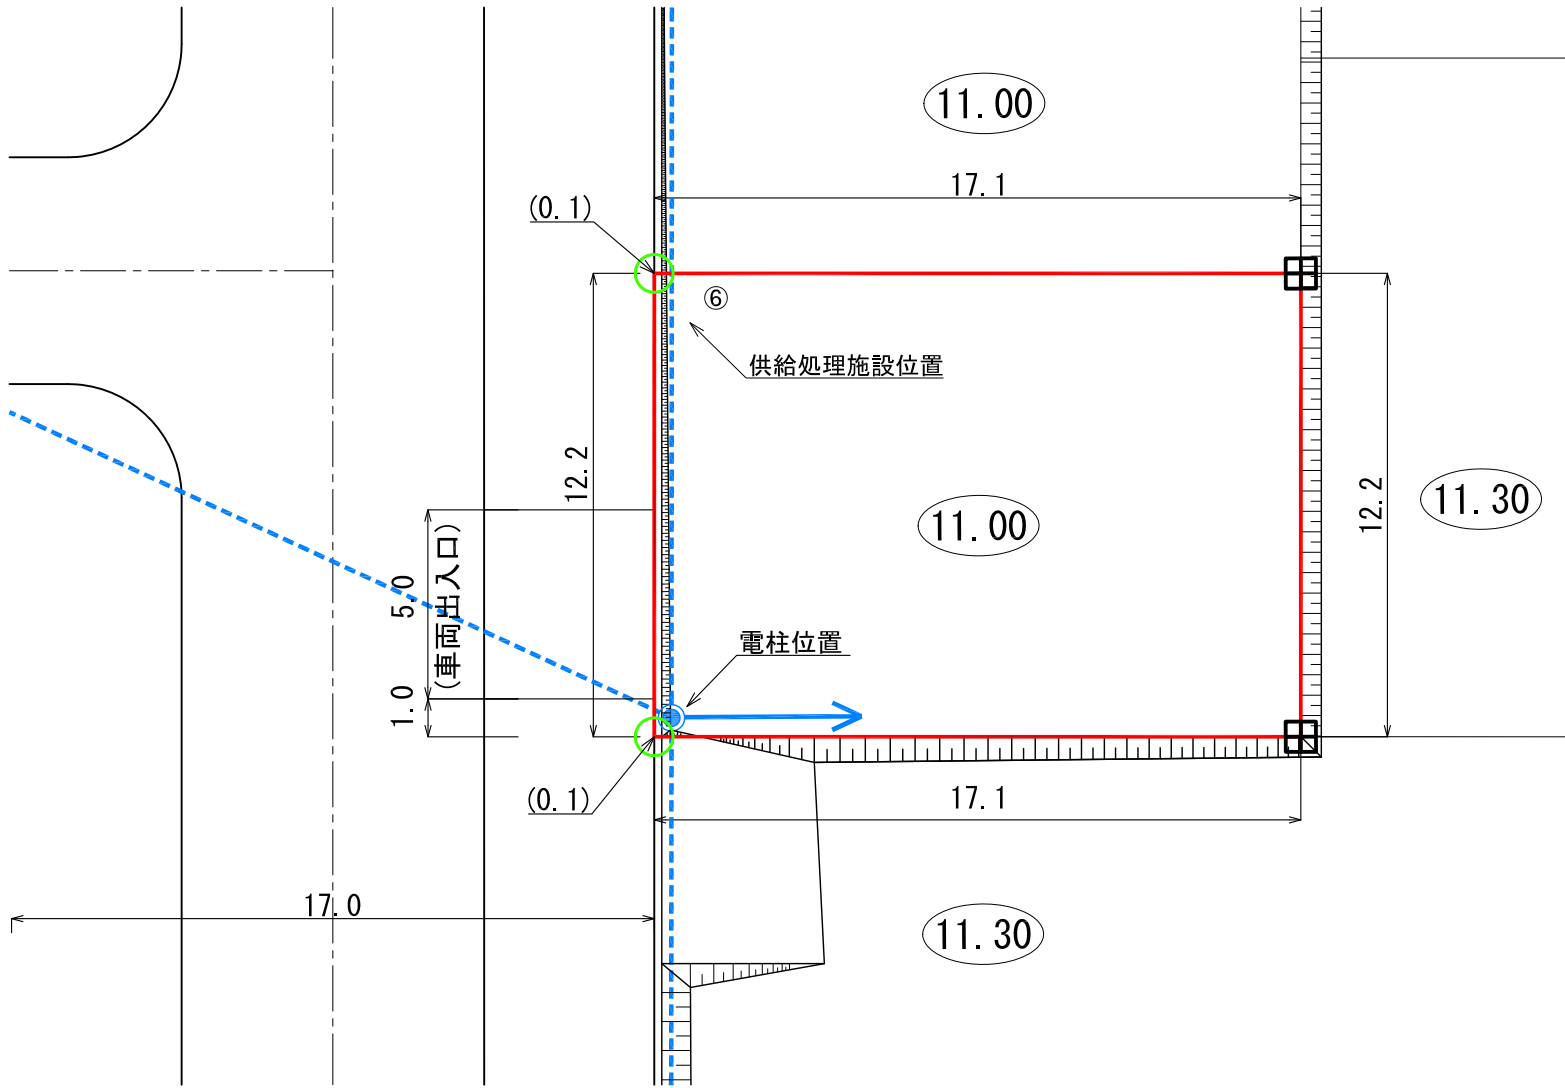

供給処理施設、電柱位置図

S=1:100(A3)

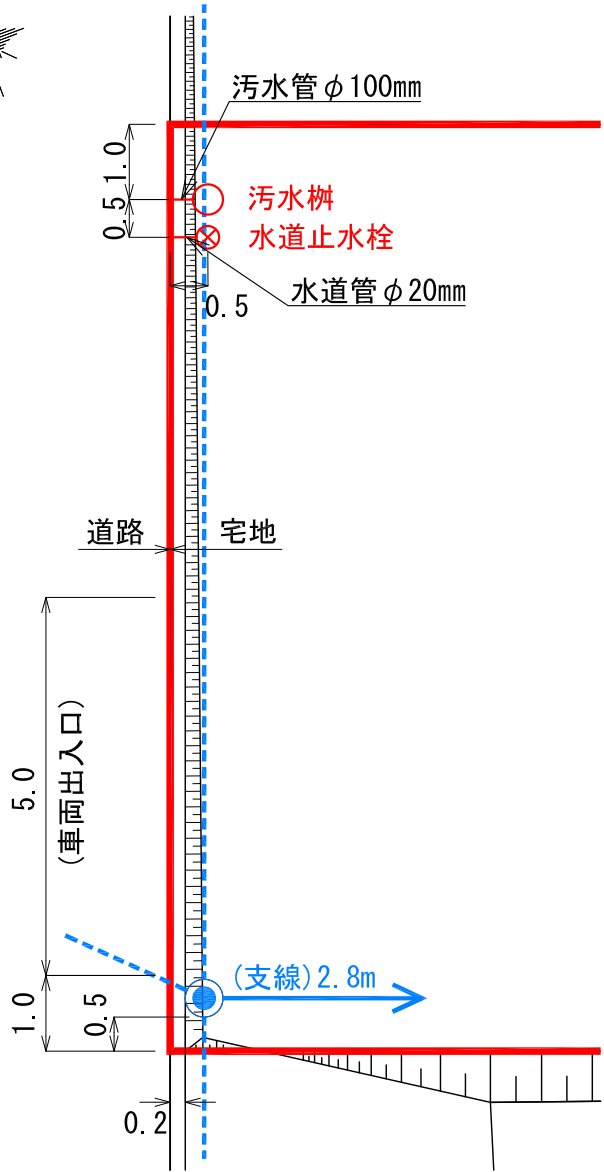

凡 例

記 号	名 称
	換地位置
	宅盤高
	法 面
(0.1)	宅盤高と道路高との高低差
	コンクリート標
	プレート標
	電 柱 (支線あり)
	電 線

- (注意)
- ・仮換地の辺長は、事業施行中のため10cm単位で表示しております。
 - ・今後、出来形確認測量の結果により多少変動することがあります。
 - ・供給処理施設位置については、施工状況に伴い多少変動することがあります。

※ 表示数値の単位 : m