



陸前高田市高田地区被災市街地復興土地区画整理事業
土地利活用促進バンク登録物件台帳

物件登録番号		275	位置図	
所在地 (宅地番号)		高田町字下宿 104-1 (HB11街区1画地)		
面積		319.89㎡ (約96坪)		
用途地域		準工業地域		
都市計画等の有無		区域内		
建ぺい率 /容積率(%)		60/200		
接道道路 幅員(m)		宅地整備図参照		
電気・電話		引込み可 (電柱)	写真	
上水道		引き込み有		
下水道	汚水	引き込み有		
	雨水	要管理者協議		
ガス		個別プロパン		
希望取引形態		売買又は賃貸		
希望価格		売買: 6,000,000 円 賃貸: 50,000 円/月		
宅建業者 (連絡先)		(有)共和建設 0192-55-2236		
掲載日		令和3年8月6日	その他	

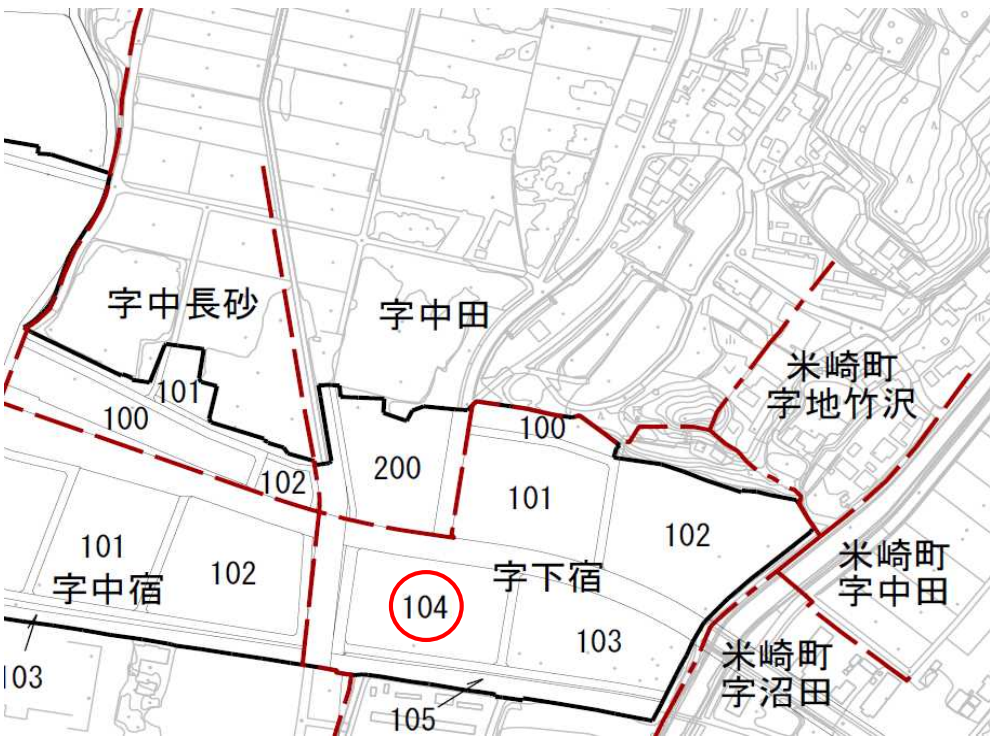


宅地整備図
(宅地番号HB11-1)

平面図
S=1:200(A3)

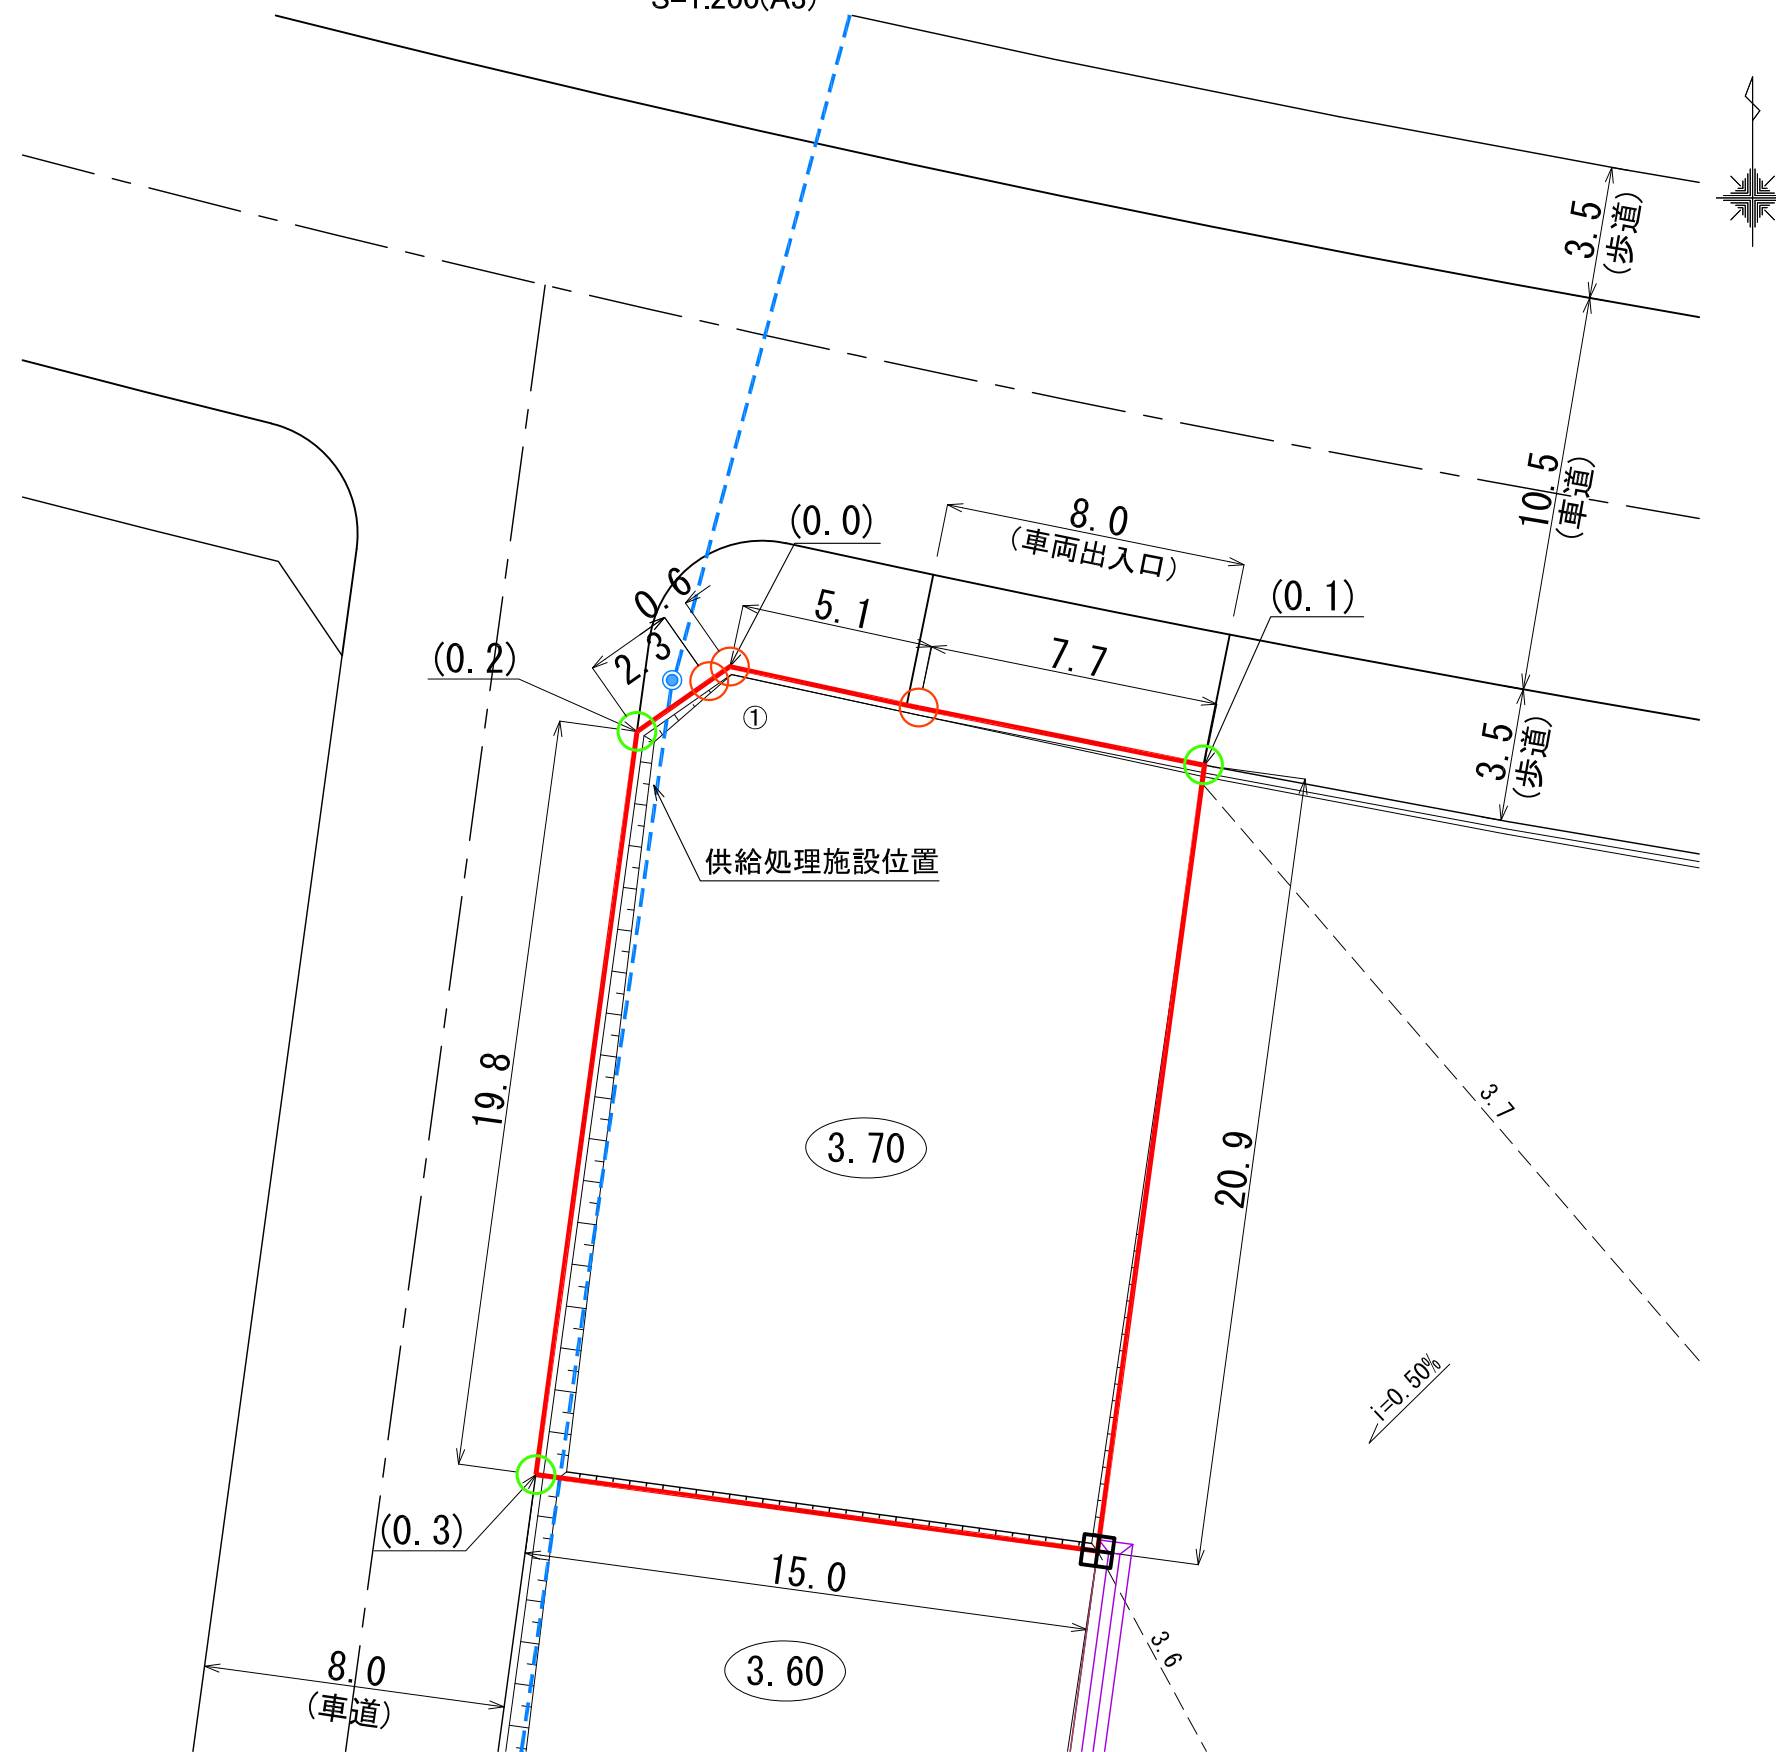

供給処理施設、電柱位置図
S=1:100(A3)

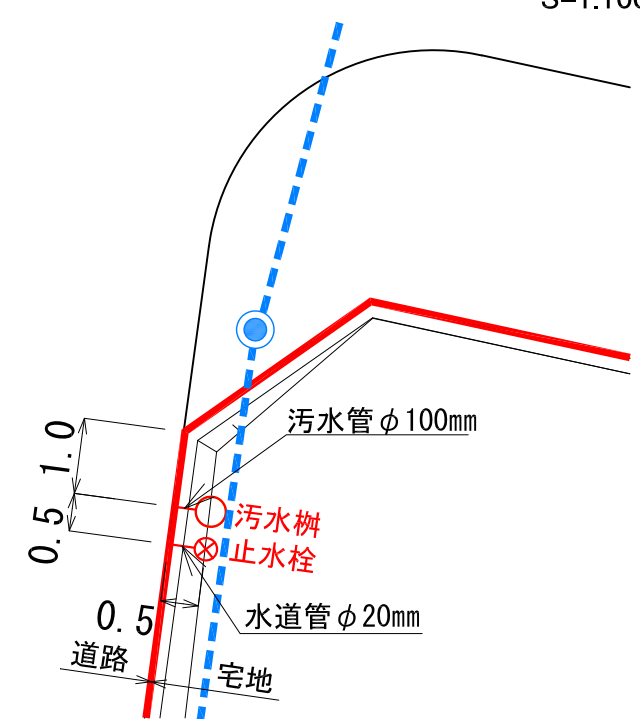

凡 例

記 号	名 称
	換地位置
	宅盤高
	法 面
(0.0)	宅盤高と道路高との高低差
	水道止水栓
	汚水樹
	小提
	コンクリート標
	プレート標（県）
	プレート標
	電 柱
	電 線

- (注意)
- ・ 仮換地の辺長は、事業施行中のため10cm単位で表示しております。
今後、出来形確認測量の結果により多少変動することがあります。
 - ・ 供給処理施設位置については、施工状況に伴い多少変動することがあります。

※ 表示数値の単位 : m