

**陸前高田市今泉地区被災市街地復興土地区画整理事業  
土地利活用促進バンク登録物件台帳**

物件登録番号	27	位置図		
所在地 (宅地番号)	気仙町字中井 406-5 (57街区4画地)	400	416	
面積	509.24 (m <sup>2</sup> ) (約154坪)	401	411	
用途地域	準工業地域	402	412	
都市計画等の有無	区域内	403	409	
建ぺい率/ 容積率(%)	60/200	404	413	
接道道路 幅員(m)	宅地整備図参照	405	414	
電気・電話	引き込み可 (電柱)	写真		
上水道	引き込み有			
下水道	汚水 污水			
雨水	要管理者協議			
ガス	個別プロパン			
希望取引形態	売買又は賃貸			
価格	売買: 1,000,000 円 賃貸: 5,000 円/月			
宅建業者 (連絡先)	おいかわ不動産 合同会社 0192-54-3935			
掲載日	令和2年2月17日 (令和8年1月23日)	その他		


# 宅地整備図(宅地番号57街区④画地)

平面図 S=1:300



供給処理施設引込み位置図

S=1:100

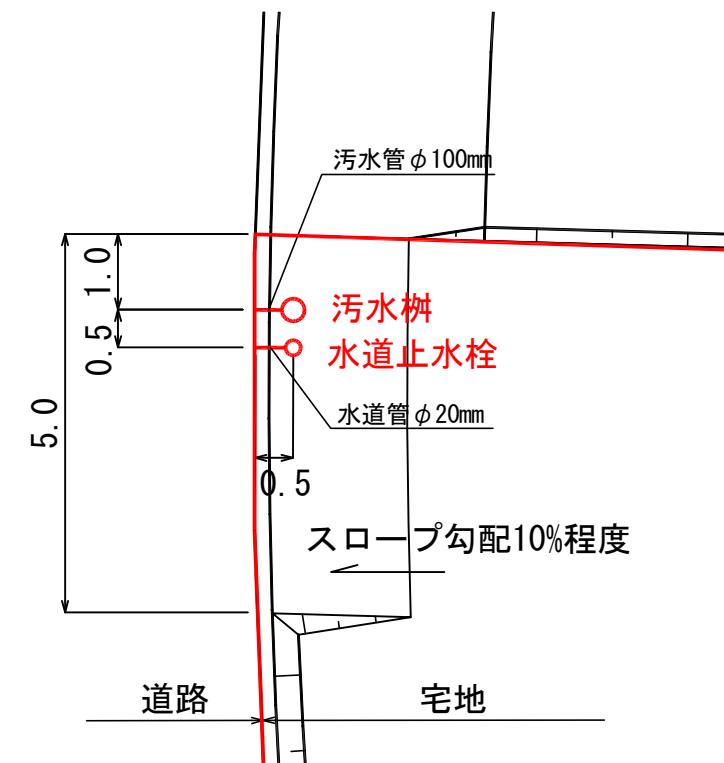

## 凡例

記号	名称
■	仮換地位置
(45.00)	宅盤高
---	法面
---	擁壁
(0.2)	宅盤高と道路高との高低差
○	電柱(単独)
○→	電柱(支線あり)
○●	電柱(支柱あり)

※表示数値の単位:m

(注意) 仮換地の辺長は、事業施行中のため10cm単位で表示しております  
今後、出来形確認測量の結果により多少変動することがあります。