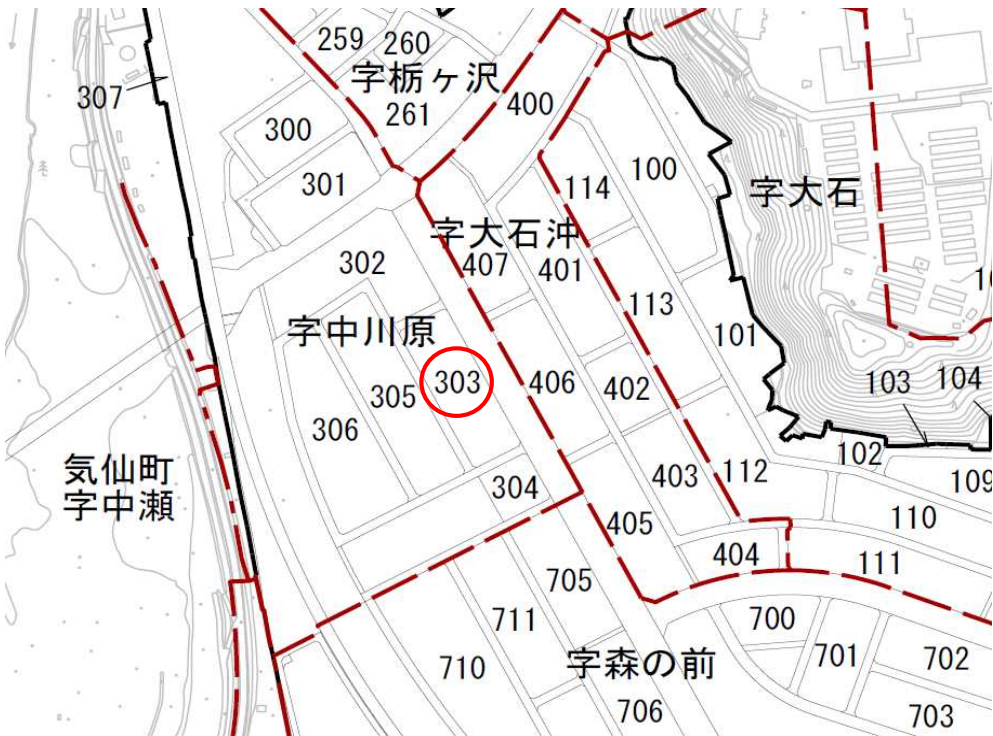



陸前高田市高田地区被災市街地復興土地地区画整理事業
土地利活用促進バンク登録物件台帳

物件登録番号		286	位置図	
所在地 (宅地番号)		高田町字中川原 303-2 (KB37街区2画地)		
面積		576.86㎡ (約174坪)		
用途地域		準工業地域		
都市計画等の有無		区域内		
建ぺい率 /容積率(%)		60/200		
接道道路幅員(m)		宅地整備図参照		
電気・電話		引込み可 (電柱)	写真	
上水道		引き込み有		
下水道	汚水	引き込み有		
	雨水	要管理者協議		
ガス		個別プロパン		
希望取引形態		売買又は賃貸		
希望価格		売買: 8,700,000 円 賃貸: 43,500 円/月		
宅建業者 (連絡先)		おいかわ不動産 合同会社 0192-54-3935		
掲載日		令和3年8月6日 (令和6年10月10日 変更)	その他	分割可

宅地整備図
(宅地番号KB37 -2)

平面図



S=1:300

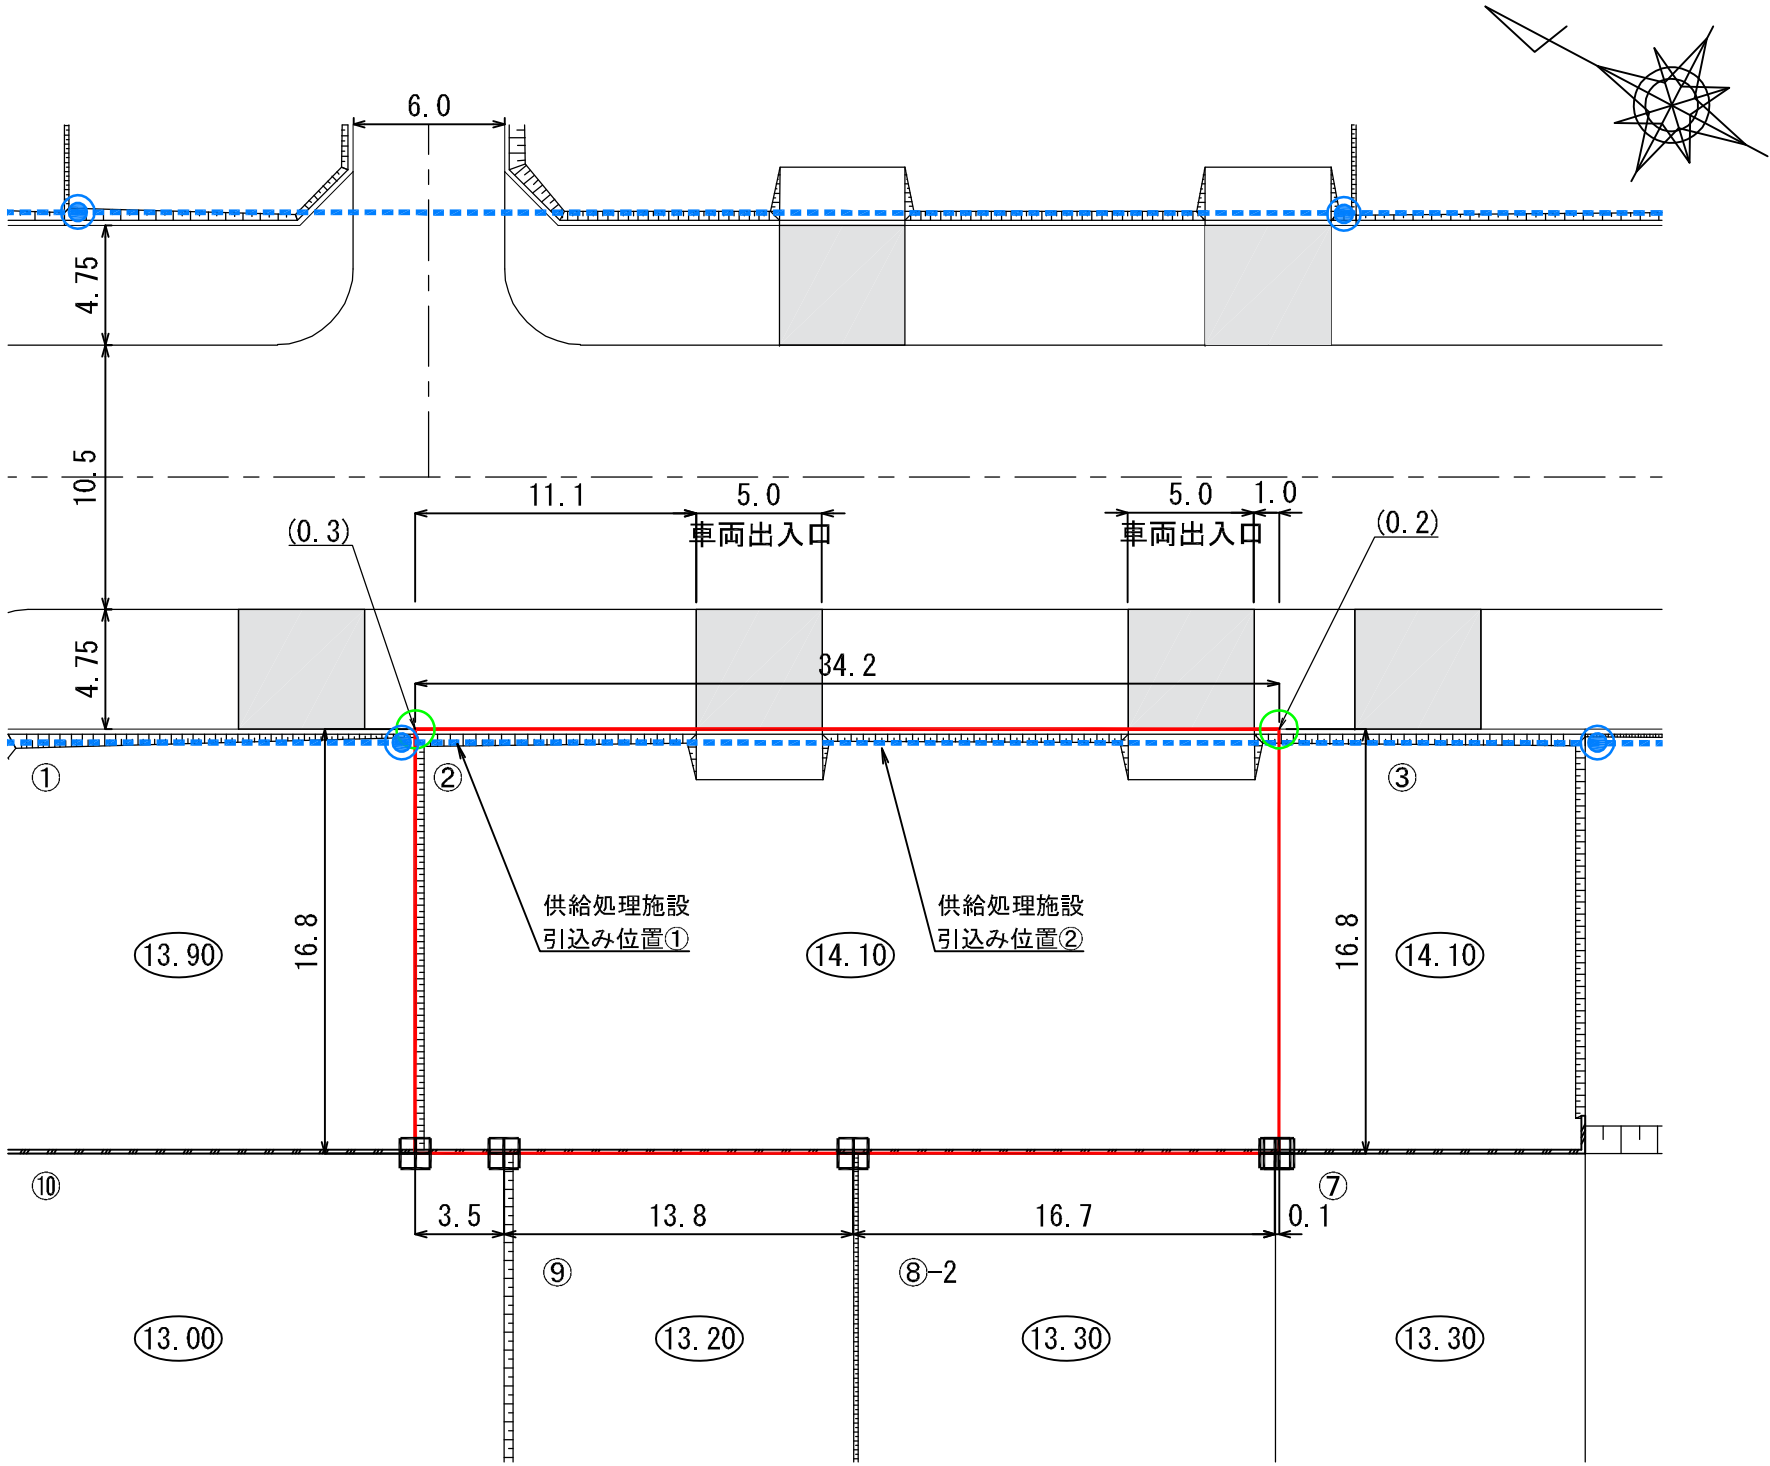

(注意) ・仮換地の辺長は、事業施工中のため10cm単位で表示しております。
今後、出来形確認測量の結果により多少変動することがあります。
・給水施設（給水管、止水栓）は、φ20の口径を基本としています。
・供給処理施設位置については、施工状況に伴い多少変動することがあります。


供給処理施設引込み位置図

S=1:100

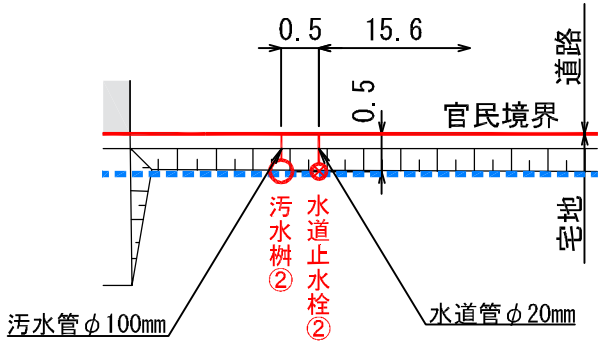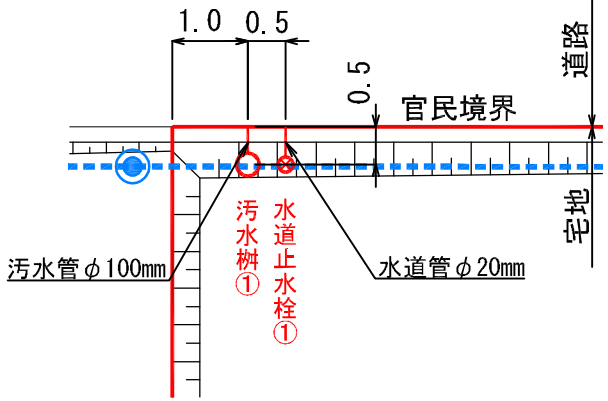

境界鉄詳細図

S=1:100

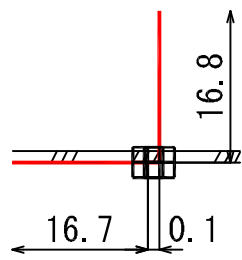

凡 例

記 号	名 称
	換地位置
	宅盤計画高
	法 面
	L 型擁壁
	コンクリート標
	プレート標
	宅盤高と道路高との高低差
	電柱・電線

※表示数値の単位：m