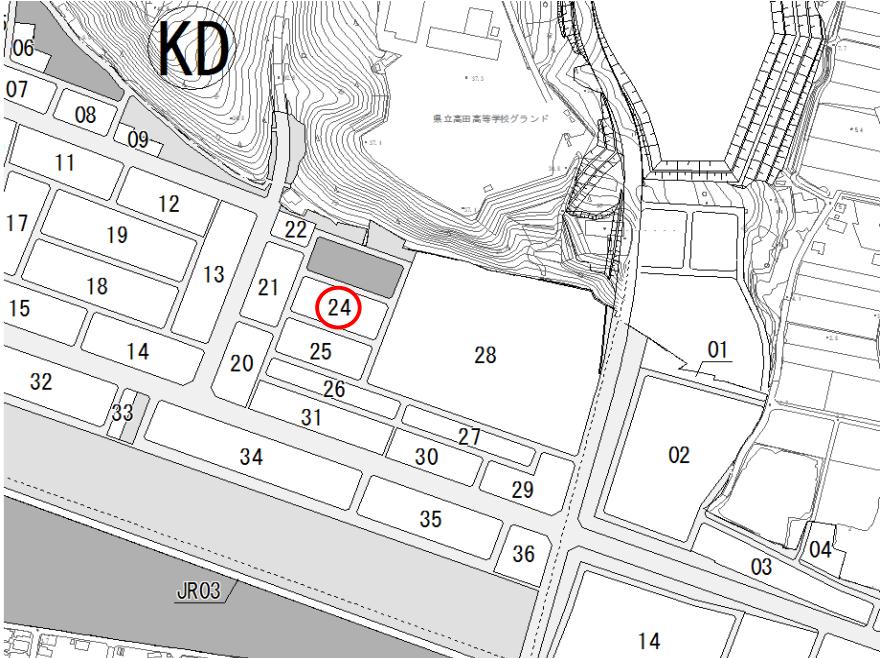



**陸前高田市高田地区被災市街地復興土地区画整理事業  
土地利活用促進バンク登録物件台帳**

物件登録番号	341	<b>位 置 図</b>	
所在地 (宅地番号)	高田町字長砂 202-7 202-8 (KD24街区2-2-2、 2-2-3)		
面積	816.10m <sup>2</sup> (約246坪)		
用途地域	第一種住居地域		
都市計画等の 有無	区域内		
建ぺい率 /容積率(%)	60/200		
接道道路 幅員(m)	宅地整備図参照		
電気・電話	引込み可 (電柱)	<b>写 真</b>	
上水道	引き込み有		
下水道	污水	引き込み有	
	雨水	要管理者協議	
ガス	個別プロパン		
希望取引形態	売買		
希望価格	売買: 8,600,000 円		
宅建業者 (連絡先)	一本松不動産 (0192-47-3904)		
掲載日	令和8年1月23日	その他	<p align="center"><b>分割の場合</b></p> <p align="center">北側区画(字長砂202-7): 4,200,000円(396.64m<sup>2</sup>)</p> <p align="center">南側区画(字長砂202-8): 4,400,000円(419.46m<sup>2</sup>)</p>

宅地整備図  
(宅地番号KD24-2-1,2)

平面図


S=1:300(A3)

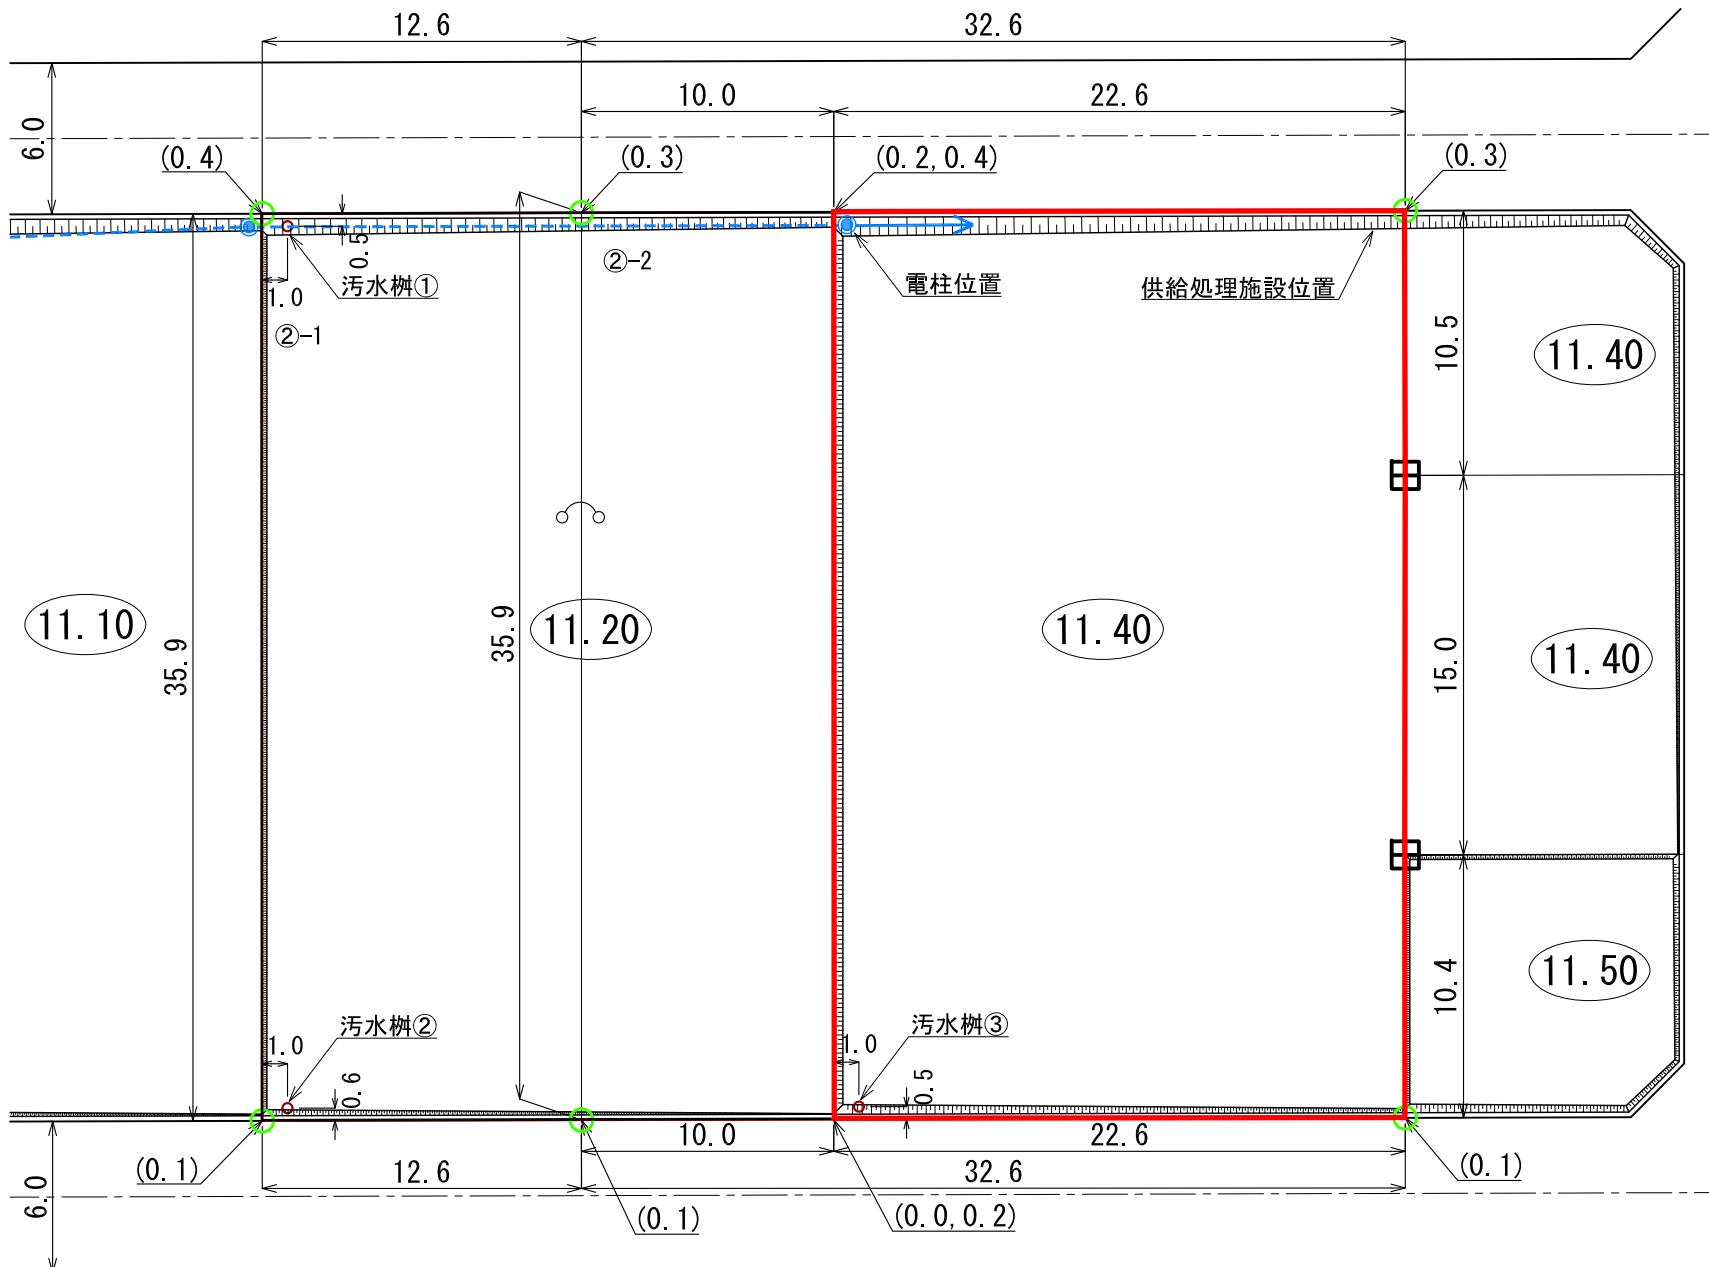

- (注意)
- 仮換地の辺長は、事業施行中のため10cm単位で表示しております。
  - 今後、出来形確認測量の結果により多少変動することがあります。
  - 供給処理施設位置については、施工状況に伴い多少変動することがあります。

供給処理施設、電柱位置図

S=1:100(A3)

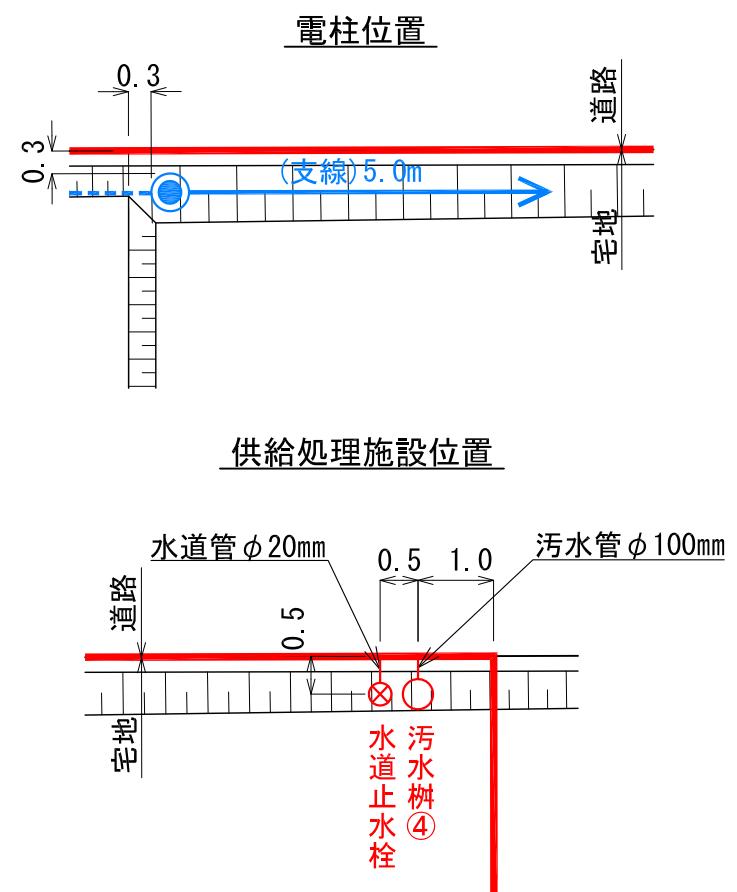

凡例

記号	名称
■	換地位置
11.40	宅盤高
---	法面
(0.0)	宅盤高と道路高との高低差
田	コンクリート標
○	プレート標
○→	電柱(支線あり)(予定)
---	電線(予定)

※ 表示数値の単位：m