


**陸前高田市高田地区被災市街地復興土地区画整理事業
土地活用促進バンク登録物件台帳**

物件登録番号	343	位置図			
所在地 (宅地番号)	高田町字川原 101-1 101-2 101-3 (KC08街区1-1.1-2.1-3 画地)				
面積	2,269.22㎡ (約686坪)				
用途地域	第一種住居地域				
都市計画等の 有無	区域内				
建ぺい率 /容積率(%)	60/200				
接道道路 幅員(m)	宅地整備図参照				
電気・電話	引込み可 (電柱)			写真	
上水道	引き込み有				
下水道	汚水			引き込み有	
	雨水			要管理者協議	
ガス	個別プロパン				
希望取引形態	売買				
希望価格	売買:41,160,000円				
宅建業者 (連絡先)	一本松不動産 (0192-47-3904)				
掲載日	令和8年5月19日			その他	

宅地整備図


(宅地番号KC08-1 -1,2,3)

平面図
S=1:300(A3)

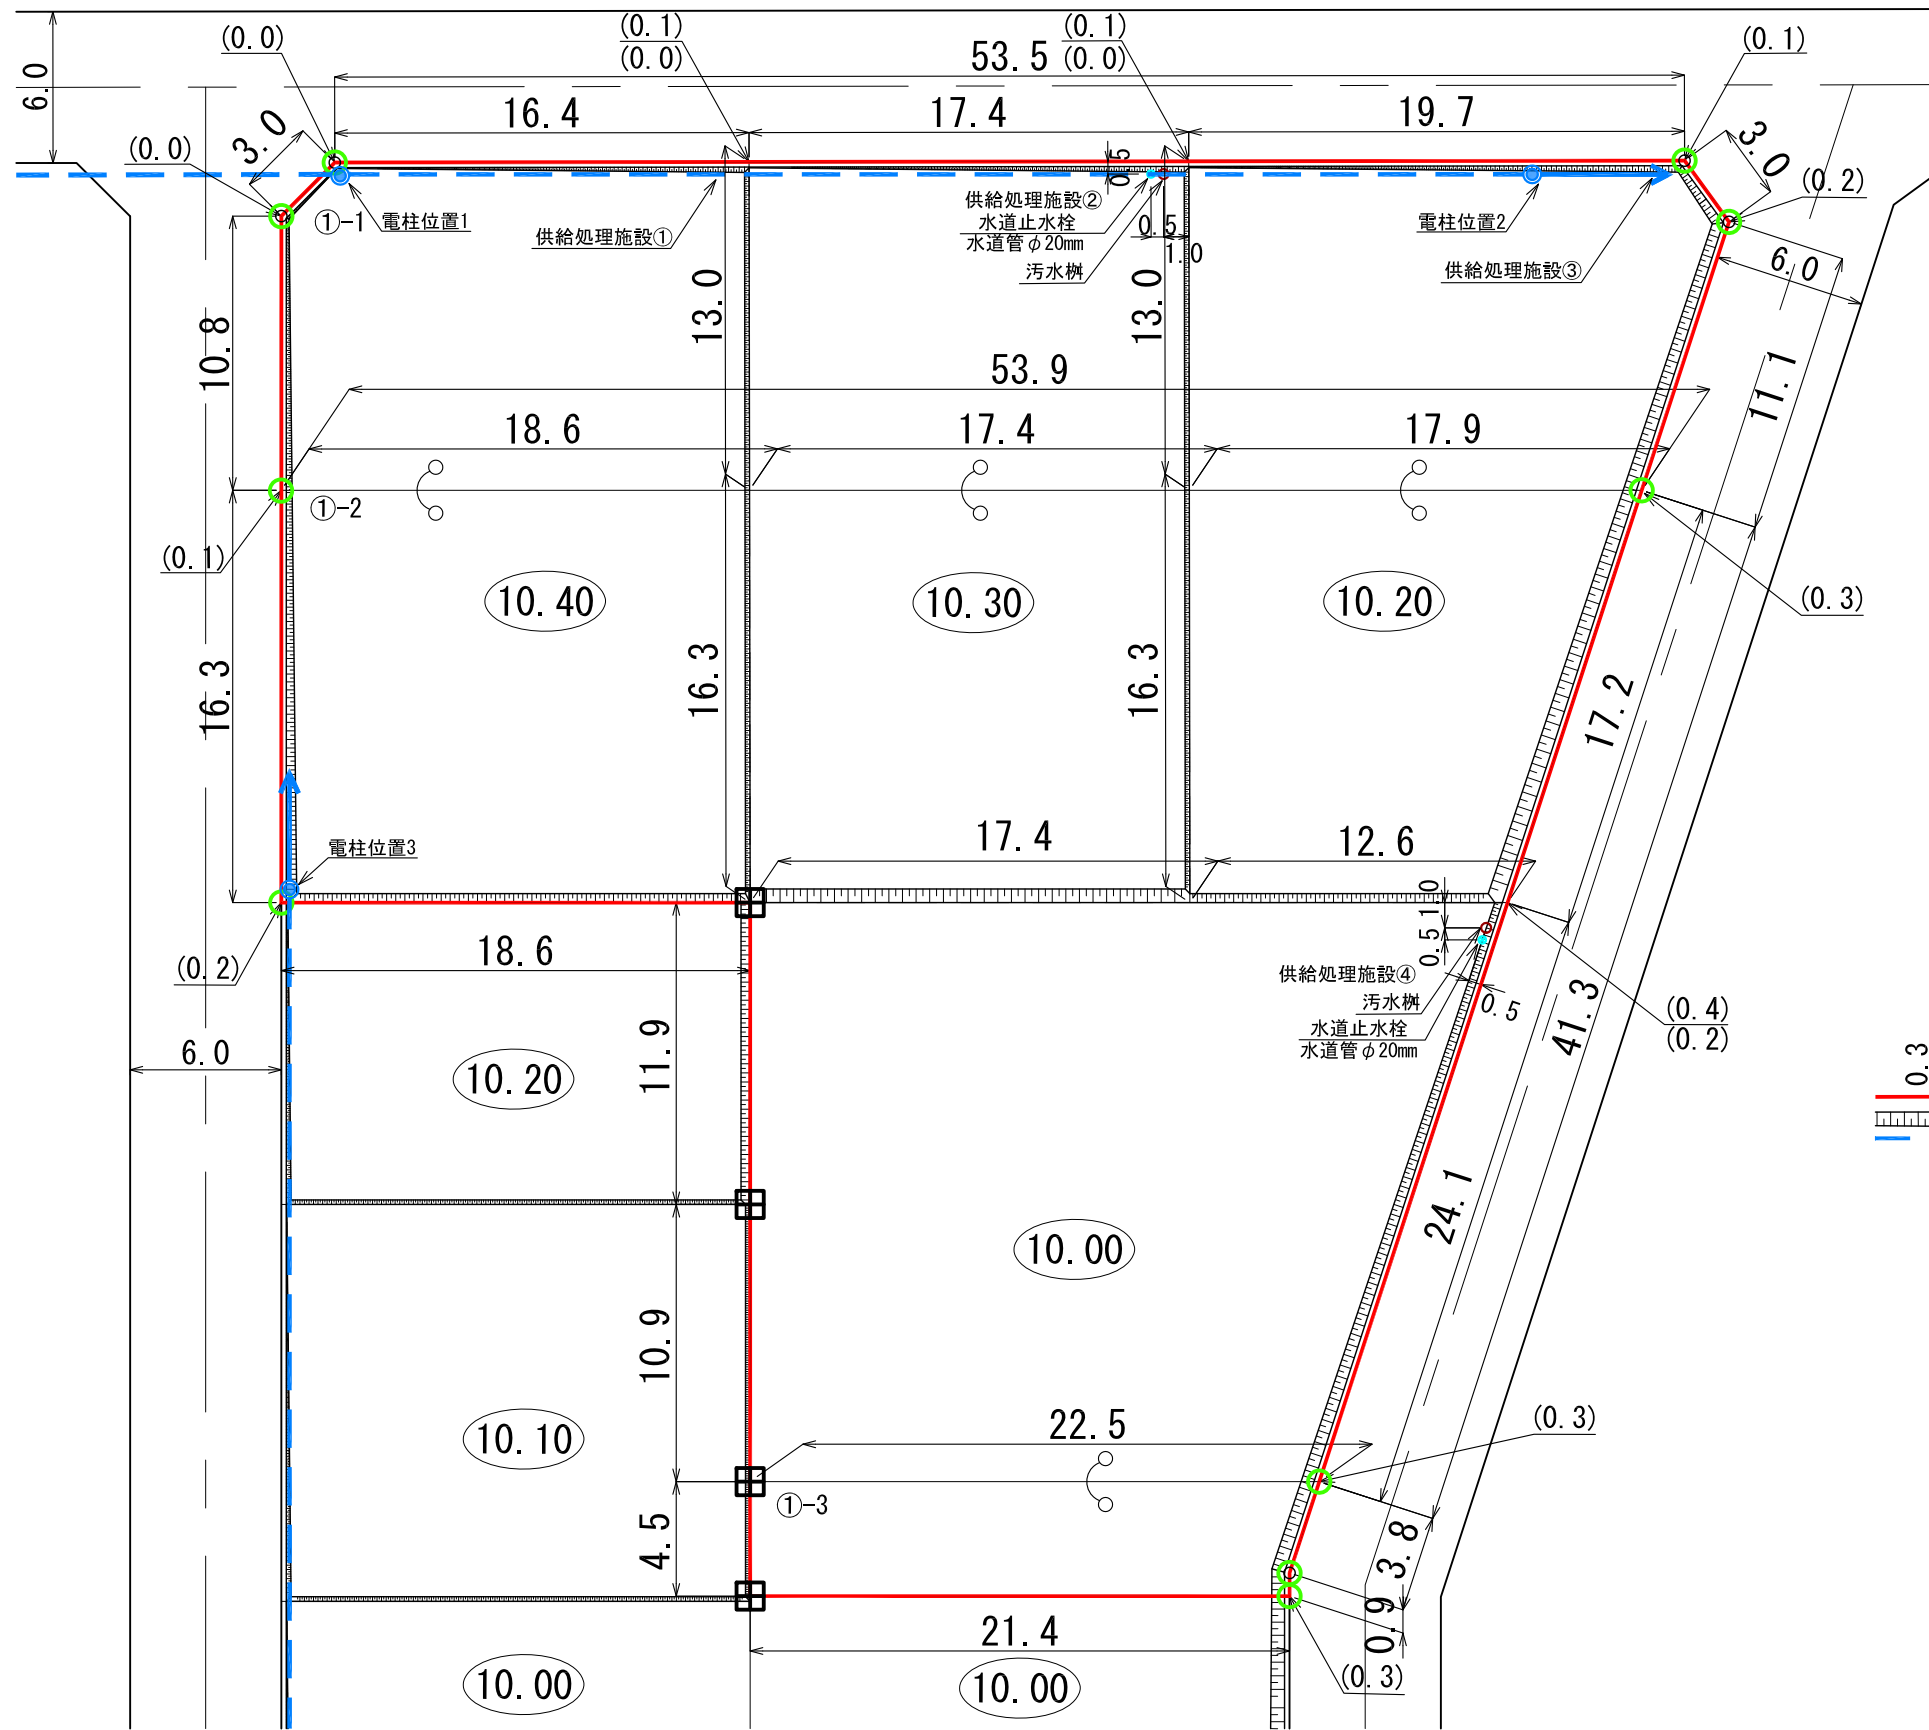

供給処理施設、電柱位置図

S=1:100(A3)

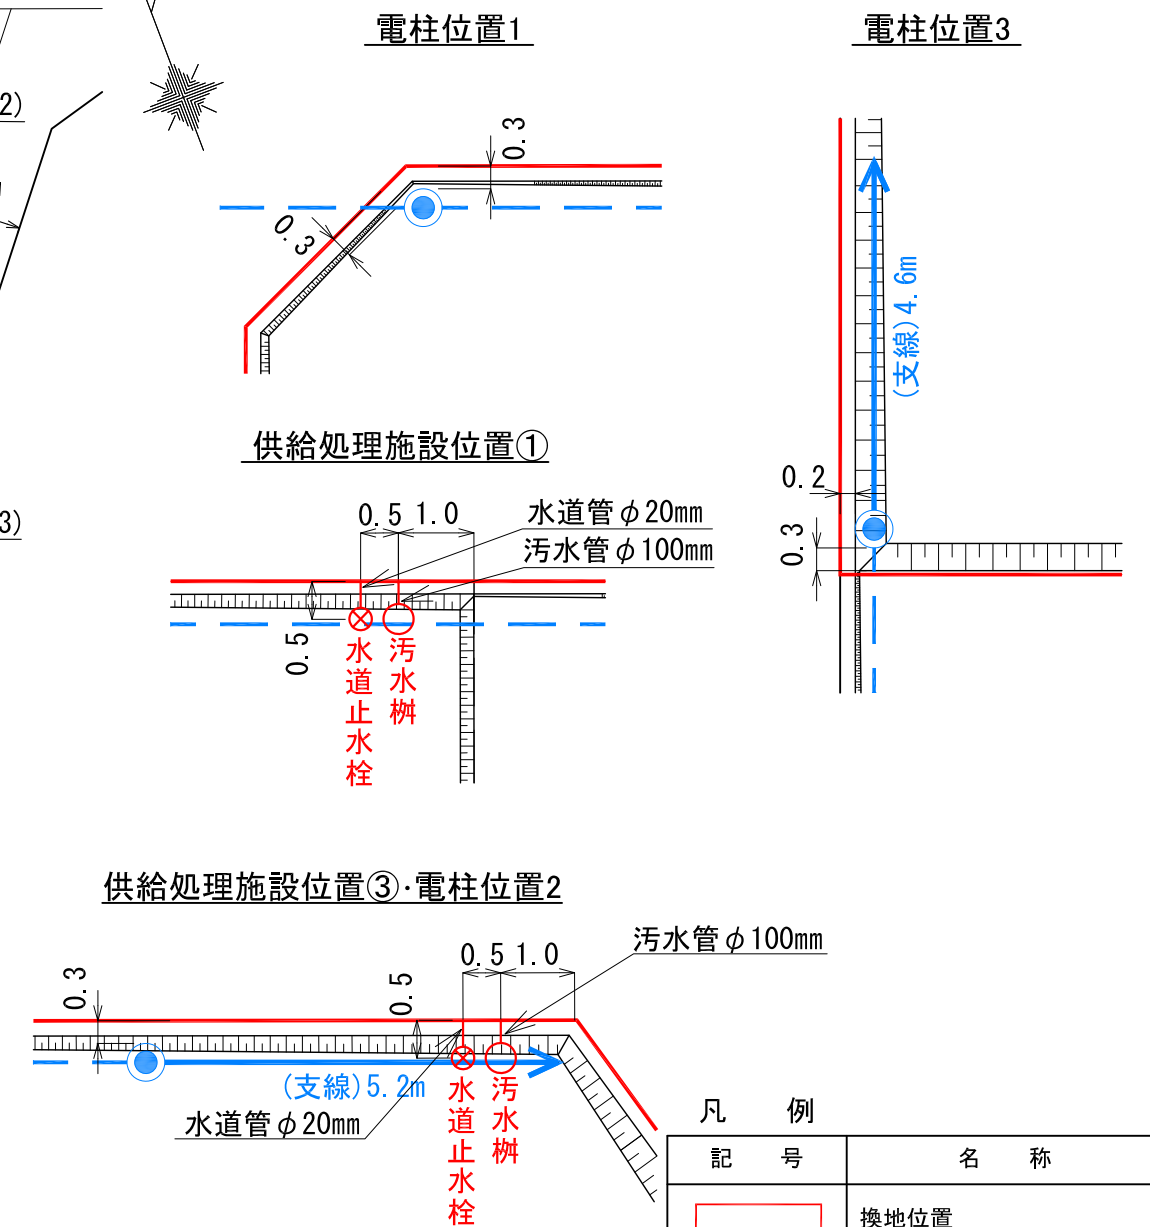

凡 例	
記 号	名 称
	換地位置
10.40	宅盤高
	法 面
(0.0)	宅盤高と道路高との高低差
	コンクリート標
	プレート標
	電柱 (支線有り)
	電柱
	電線

- (注意) ・仮換地の辺長は、事業施行中のため10cm単位で表示しております。
 ・今後、出来形確認測量の結果により多少変動することがあります。
 ・供給処理施設位置については、施工状況に伴い多少変動することがあります。

※ 表示数値の単位 : m