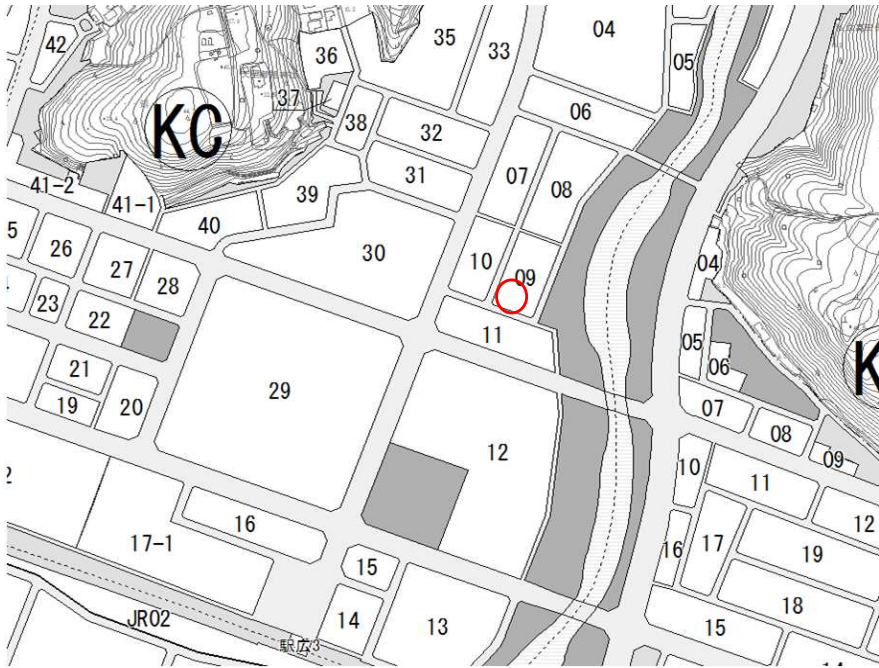



**陸前高田市高田地区被災市街地復興土地区画整理事業
土地利活用促進バンク登録物件台帳**

物件登録番号	344	位 置 図	
所在地 (宅地番号)	高田町字川原102-5 (KC09街区5-1画地)		
面積	525.02㎡ (約158坪)		
用途地域	第一種住居地域		
都市計画等の有無	区域内		
建ぺい率 /容積率(%)	60/200		
接道道路 幅員(m)	宅地整備図参照		
電気・電話	引込み可 (電柱)	写 真	
上水道	引き込み有		
下水道	汚水		
	雨水		
ガス	個別プロパン		
希望取引形態	売買		
希望価格			
宅建業者 (連絡先)			
掲載日	令和8年7月6日	その他	

宅地整備図
(宅地番号KC09-5 -1,2)

平面图

S=1:200(A3)

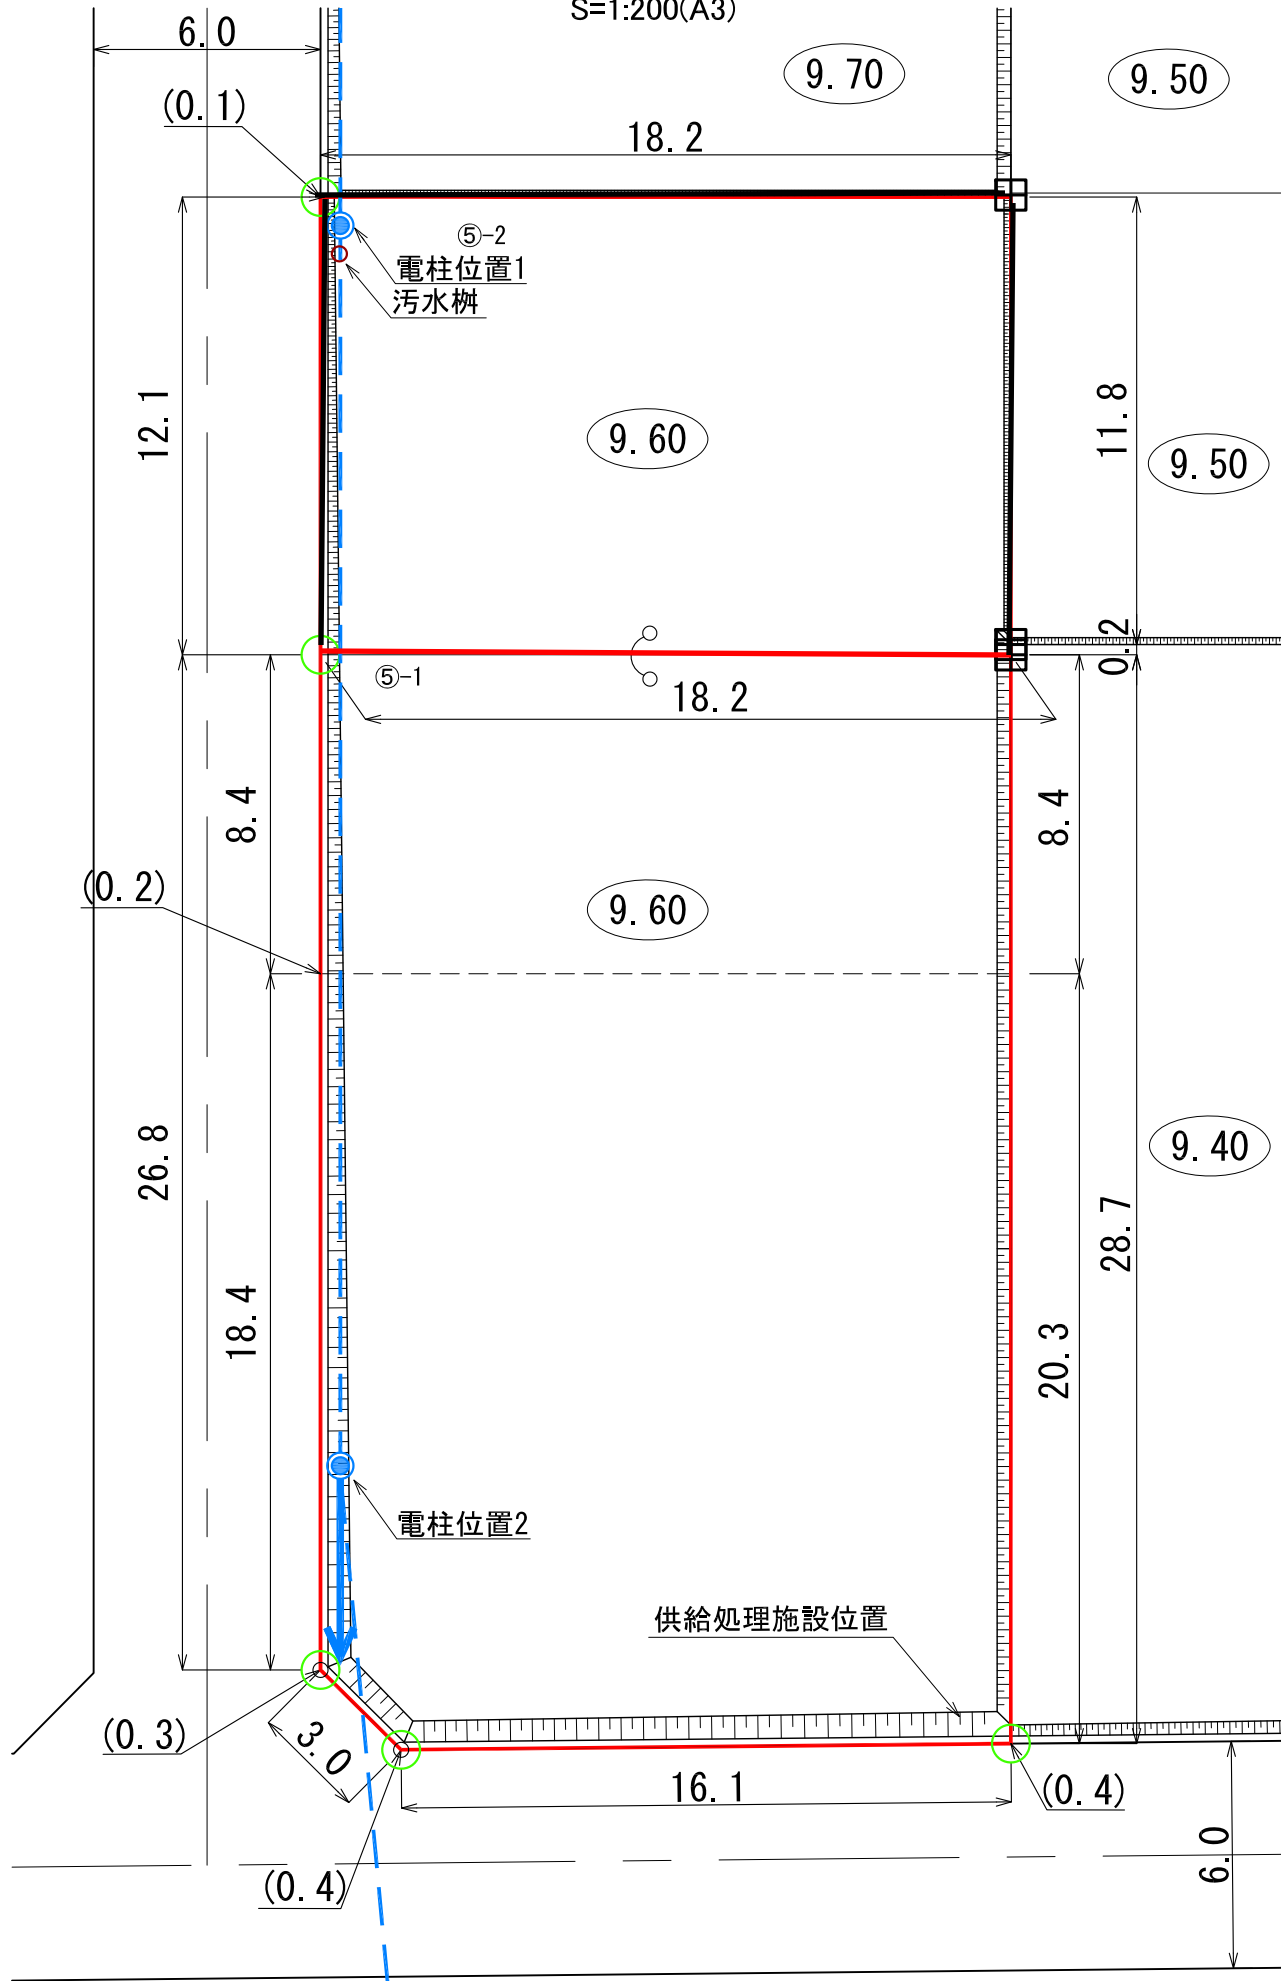


(注意) ・仮換地の辺長は、事業施行中のため10cm単位で表示しております。
・今後、出来形確認測量の結果により多少変動することがあります。
・供給処理施設位置については、施工状況に伴い多少変動することがあります。

供給処理施設、電柱位置図


S=1:100(A3)




電柱位置1

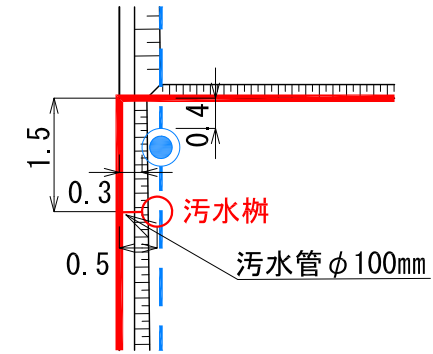



電柱位置2

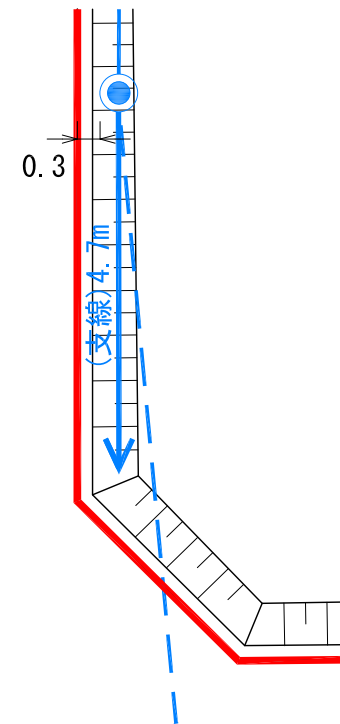

供給処理施設位置

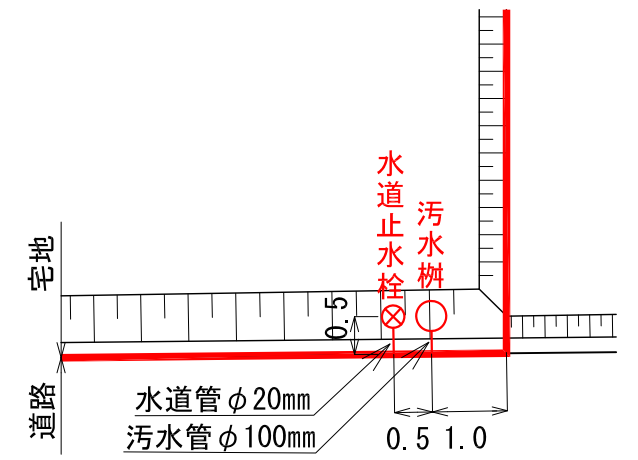

凡 例

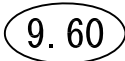 記 号	名 称
	換地位置
	宅盤高
	法 面
(0.1)	宅盤高と道路高との高低差
	コンクリート標
	プレート標
	電柱（支線有り）
	電 柱
	電 線

※ 表示数値の単位：m