
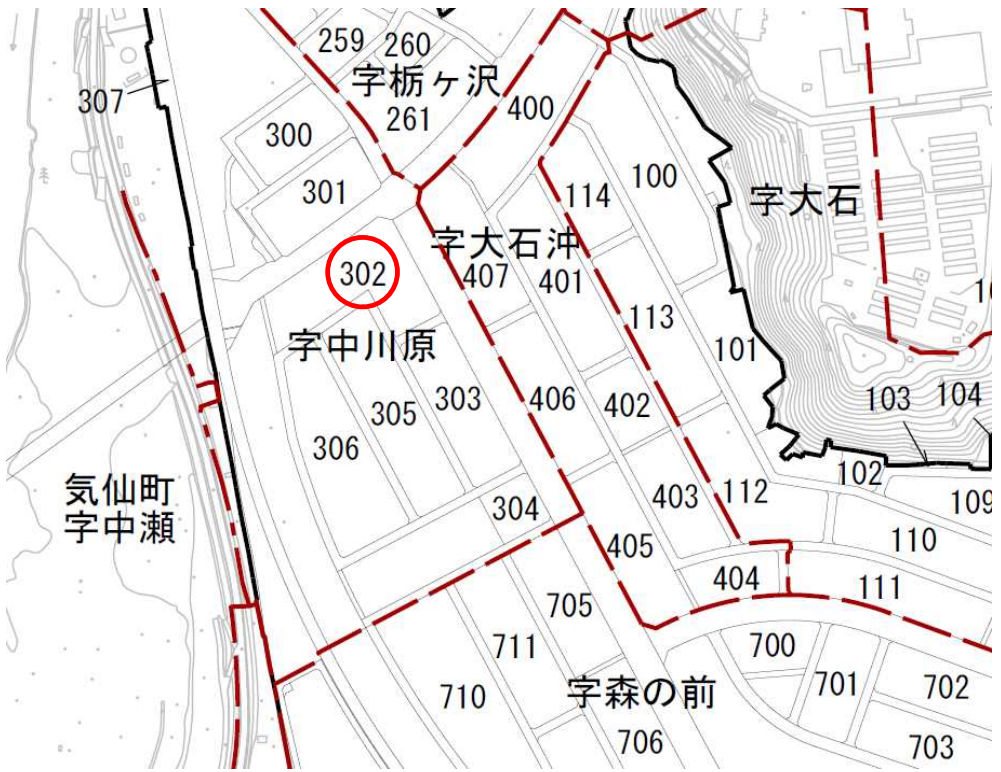
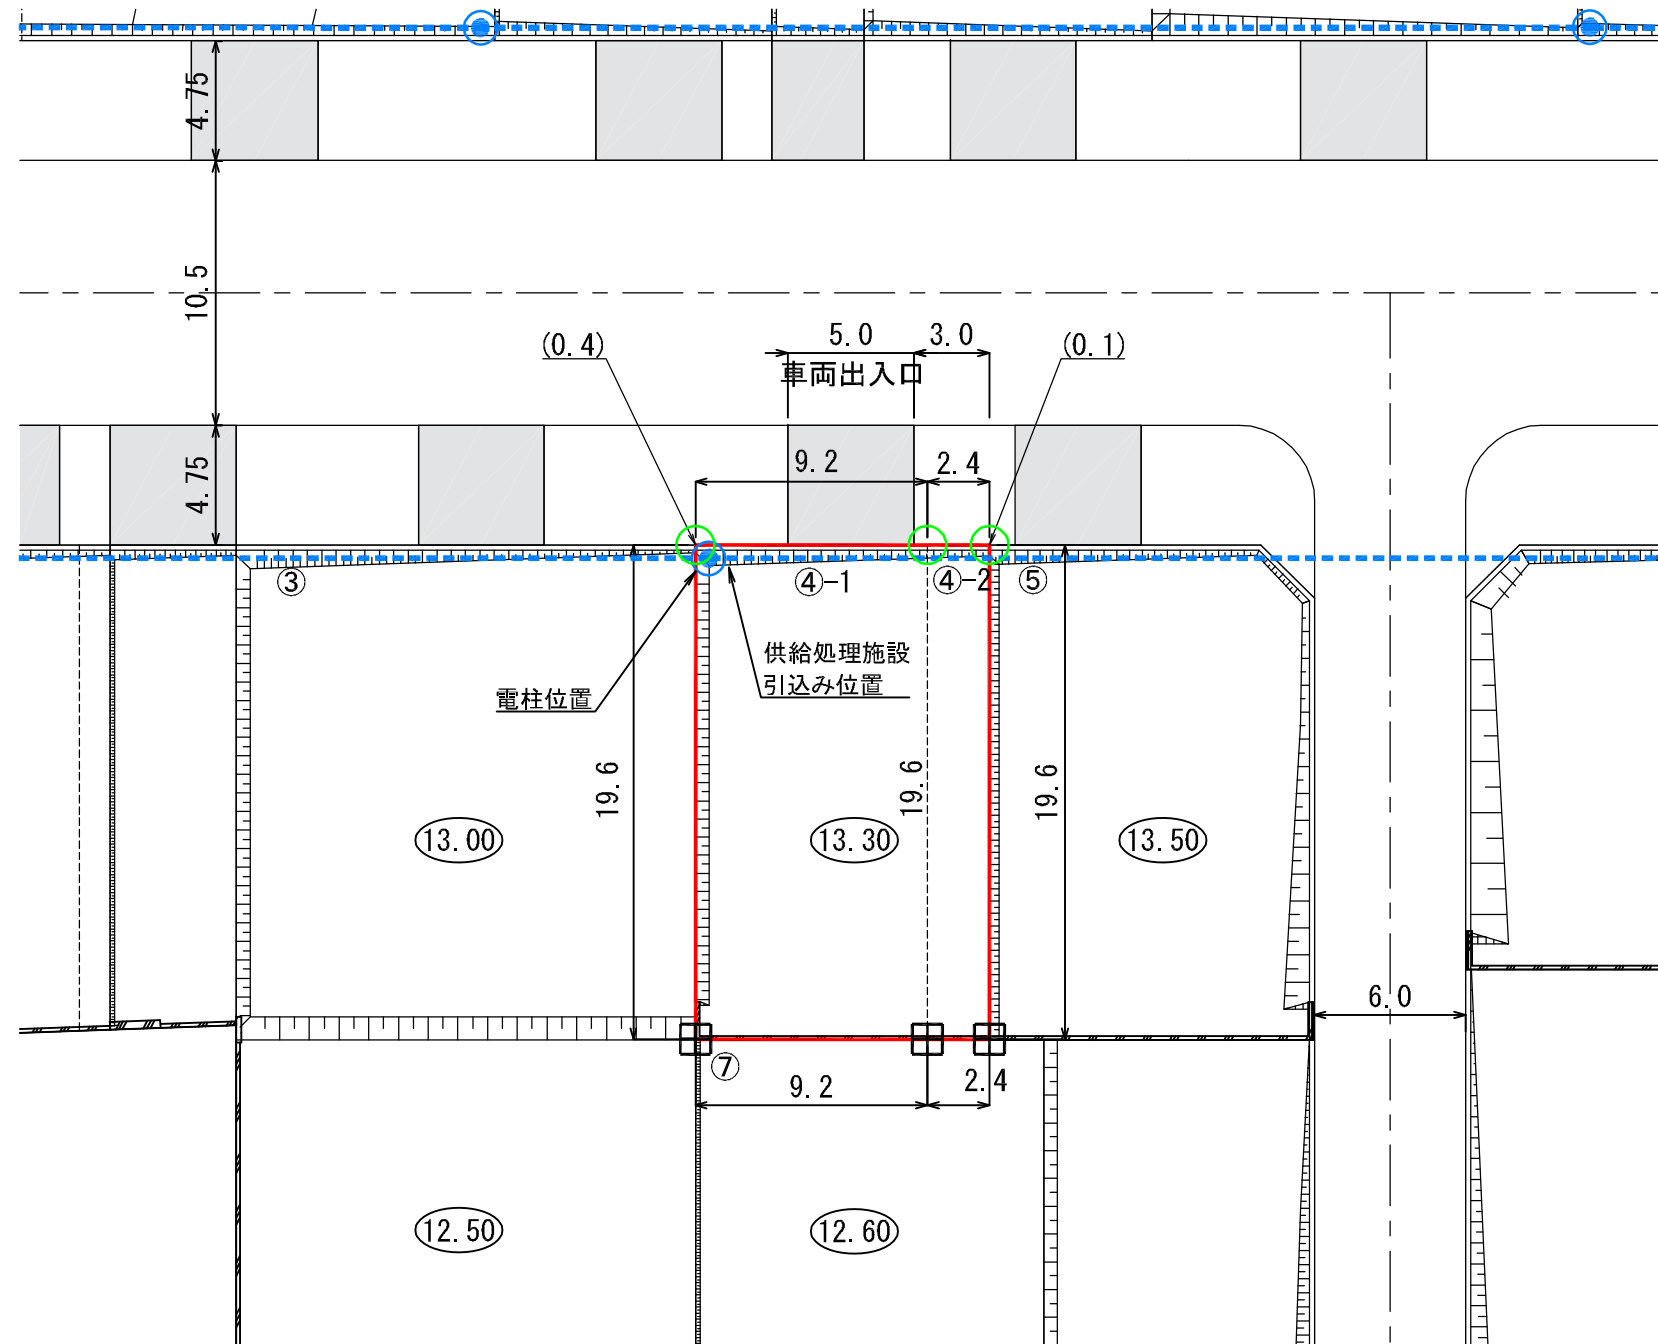


**陸前高田市高田地区被災市街地復興土地区画整理事業
土地利活用促進バンク登録物件台帳**

物件登録番号	78	位 置 図	
所在地 (宅地番号)	高田町字中川原 302-5 302-6 (KB36街区4-1, 4-2画地)		
面積	228.99㎡ (約69坪)		
用途地域	準工業地域		
都市計画等の有無	区域内		
建ぺい率 /容積率(%)	60/200		
接道道路 幅員(m)	宅地整備図参照	写 真	
電気・電話	引き込み可 (電柱)		
上水道	引き込み有		
下水道	汚水		
	雨水		
ガス	個別プロパン		
希望取引形態	賃貸		
希望価格	売買: 円 賃貸: 円/月		
宅建業者 (連絡先)			
掲載日	令和2年3月31日	その他	


宅地整備図
(宅地番号KB36 -4-1, 2)

平面図 S=1:300

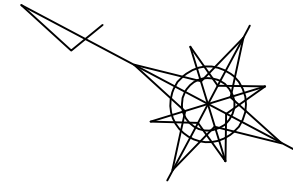

- (注意)
- ・仮換地の辺長は、事業施工中のため10cm単位で表示しております。今後、出来形確認測量の結果により多少変動することがあります。
 - ・給水施設（給水管、止水栓）は、φ20の口径を基本としています。
 - ・供給処理施設位置については、施工状況に伴い多少変動することがあります。

供給処理施設引込み位置図・電柱位置図
S=1:100

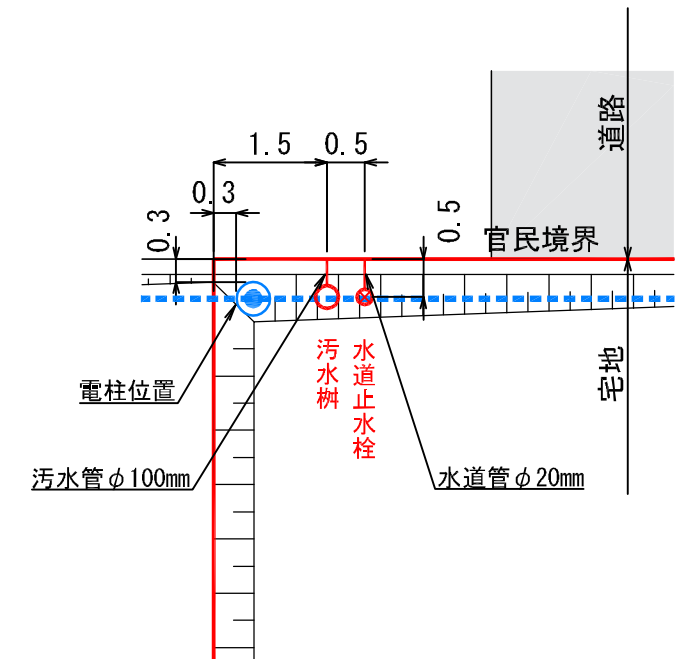

凡 例

記 号	名 称
	換地位置
	宅盤計画高
	法 面
	L 型擁壁
	コンクリート標
	プレート標
	宅盤高と道路高との高低差
	電柱・電線

※表示数値の単位：m