


**陸前高田市今泉地区被災市街地復興土地区画整理事業
土地利活用促進バンク登録物件台帳**

物件登録番号		91		位置図	
所在地 (宅地番号)		気仙町字垂井ヶ沢 309-1 (86街区1画地)			
面積		162.02 (㎡) (約49坪)			
用途地域		第一種住居地域			
都市計画等の有無		区域内			
建ぺい率 /容積率(%)		60/200			
接道道路 幅員(m)		宅地整備図参照		写真 	
電気・電話		引き込み可 (電柱)			
上水道		引き込み有			
下水道	汚水	引き込み有			
	雨水	要管理者協議			
ガス		個別プロパン			
希望取引形態		売買			
価格		売買:1,150,000 円			
宅建業者 (連絡先)		おいかわ不動産 合同会社 0192-54-3935			
掲載日		令和元年5月7日 (令和6年12月10日)		その他	


宅地整備図(宅地番号86街区①画地)

平面図 S=1:200

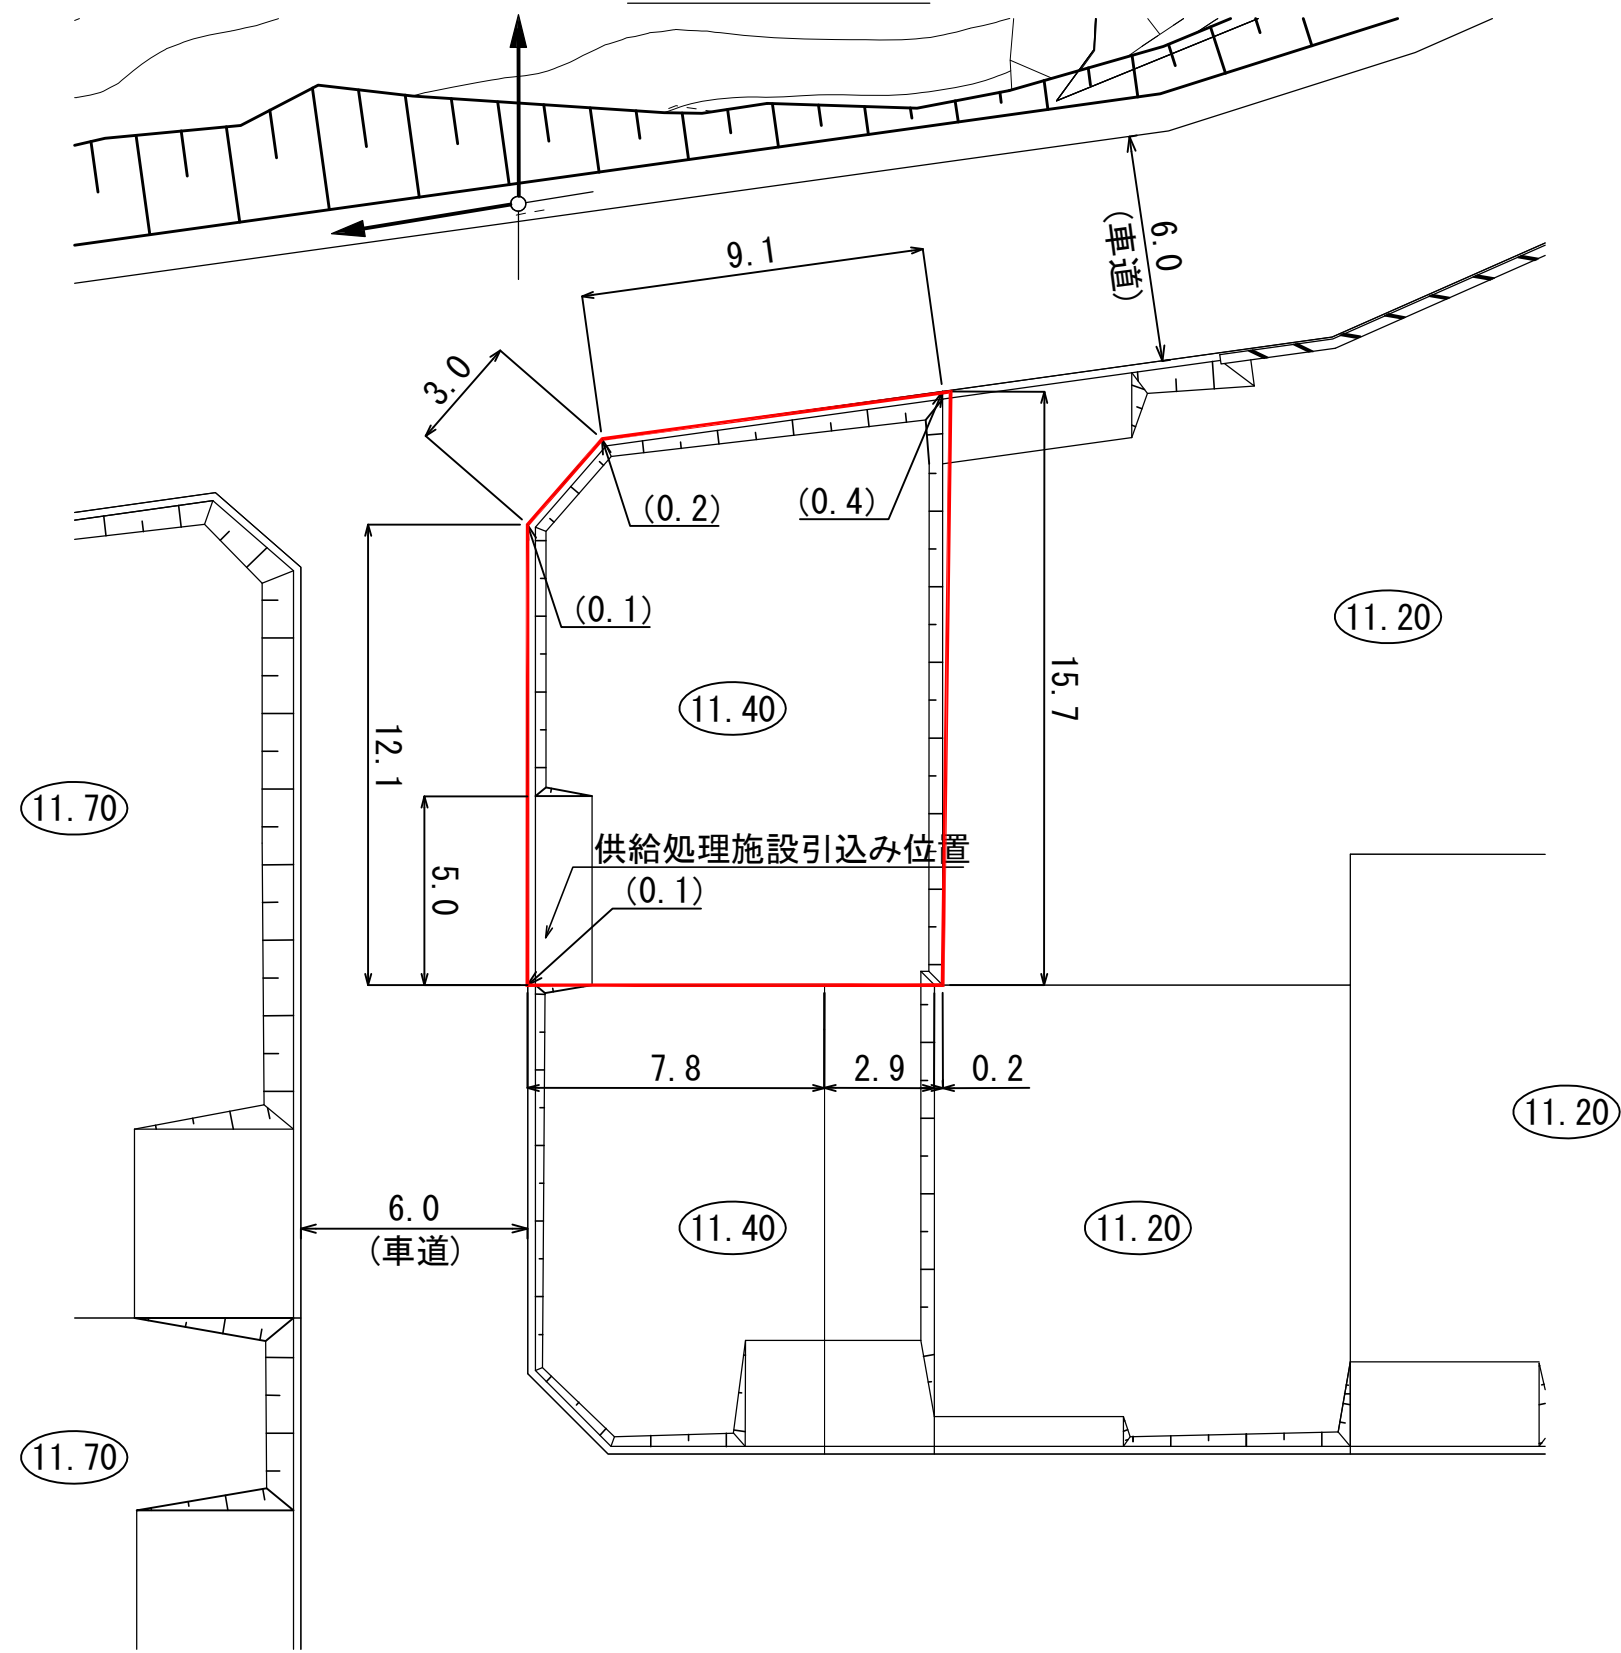

供給処理施設引込み位置図

S=1:100

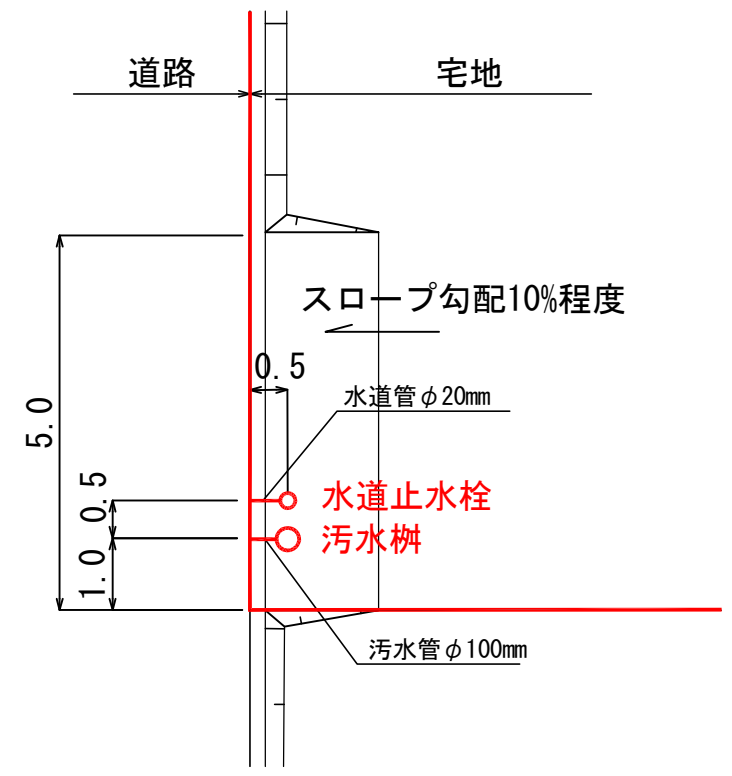

凡 例

記 号	名 称
	仮換地位置
(45.00)	宅盤高
	法 面
	擁 壁
(0.2)	宅盤高と道路高との高低差
	電柱 (単独)
	電柱 (支線あり)
	電柱 (支柱あり)

※表示数値の単位 : m

(注意) 仮換地の辺長は、事業施行中のため10cm単位で表示しております
今後、出来形確認測量の結果により多少変動することがあります。