

**陸前高田市高田地区被災市街地復興土地区画整理事業  
土地利活用促進バンク登録物件台帳**



物件登録番号	91	<b>位置図</b>		
所在地 (宅地番号)	高田町字森の前 711-3  (KB42街区2画地)			
面積	805.37㎡ (約244坪)			
用途地域	第一種住居地域			
都市計画等の有無	区域内			
建ぺい率 /容積率(%)	60/200			
接道道路 幅員(m)	宅地整備図参照			
電気・電話	引き込み可 (電柱)			<b>写真</b>
上水道	引き込み有			
下水道	汚水			引き込み有
	雨水			要管理者協議
ガス	個別プロパン			
希望取引形態	売買			
希望価格	売買:8,000,000円			
宅建業者 (連絡先)	(株)東北不動産Labo 0192-22-7930			
掲載日	令和2年2月28日 (令和8年4月23日)	その他		

# 宅地整備図 (宅地番号KB42 -2)

平面図 S=1:300

# 供給処理施設引込み位置図・電柱位置図

S=1:100

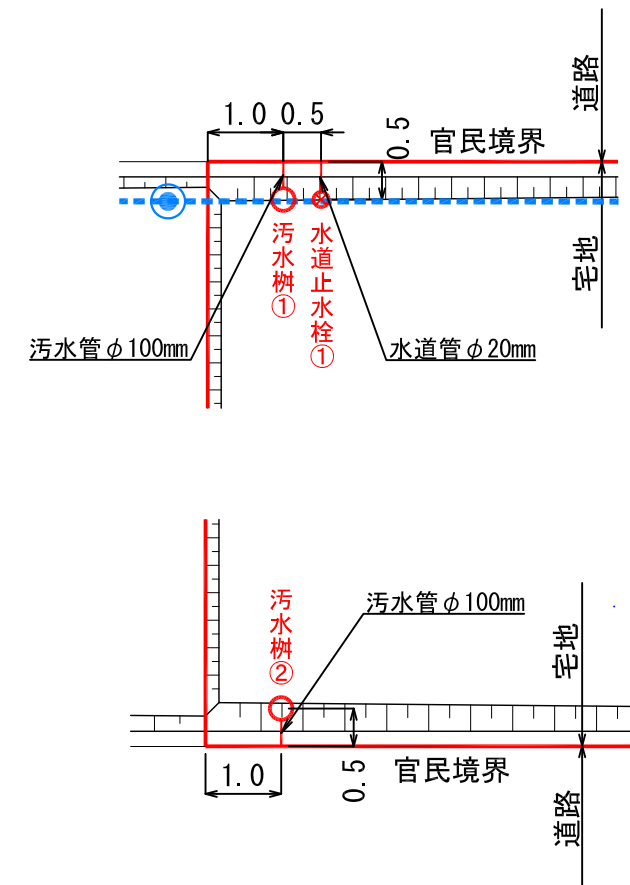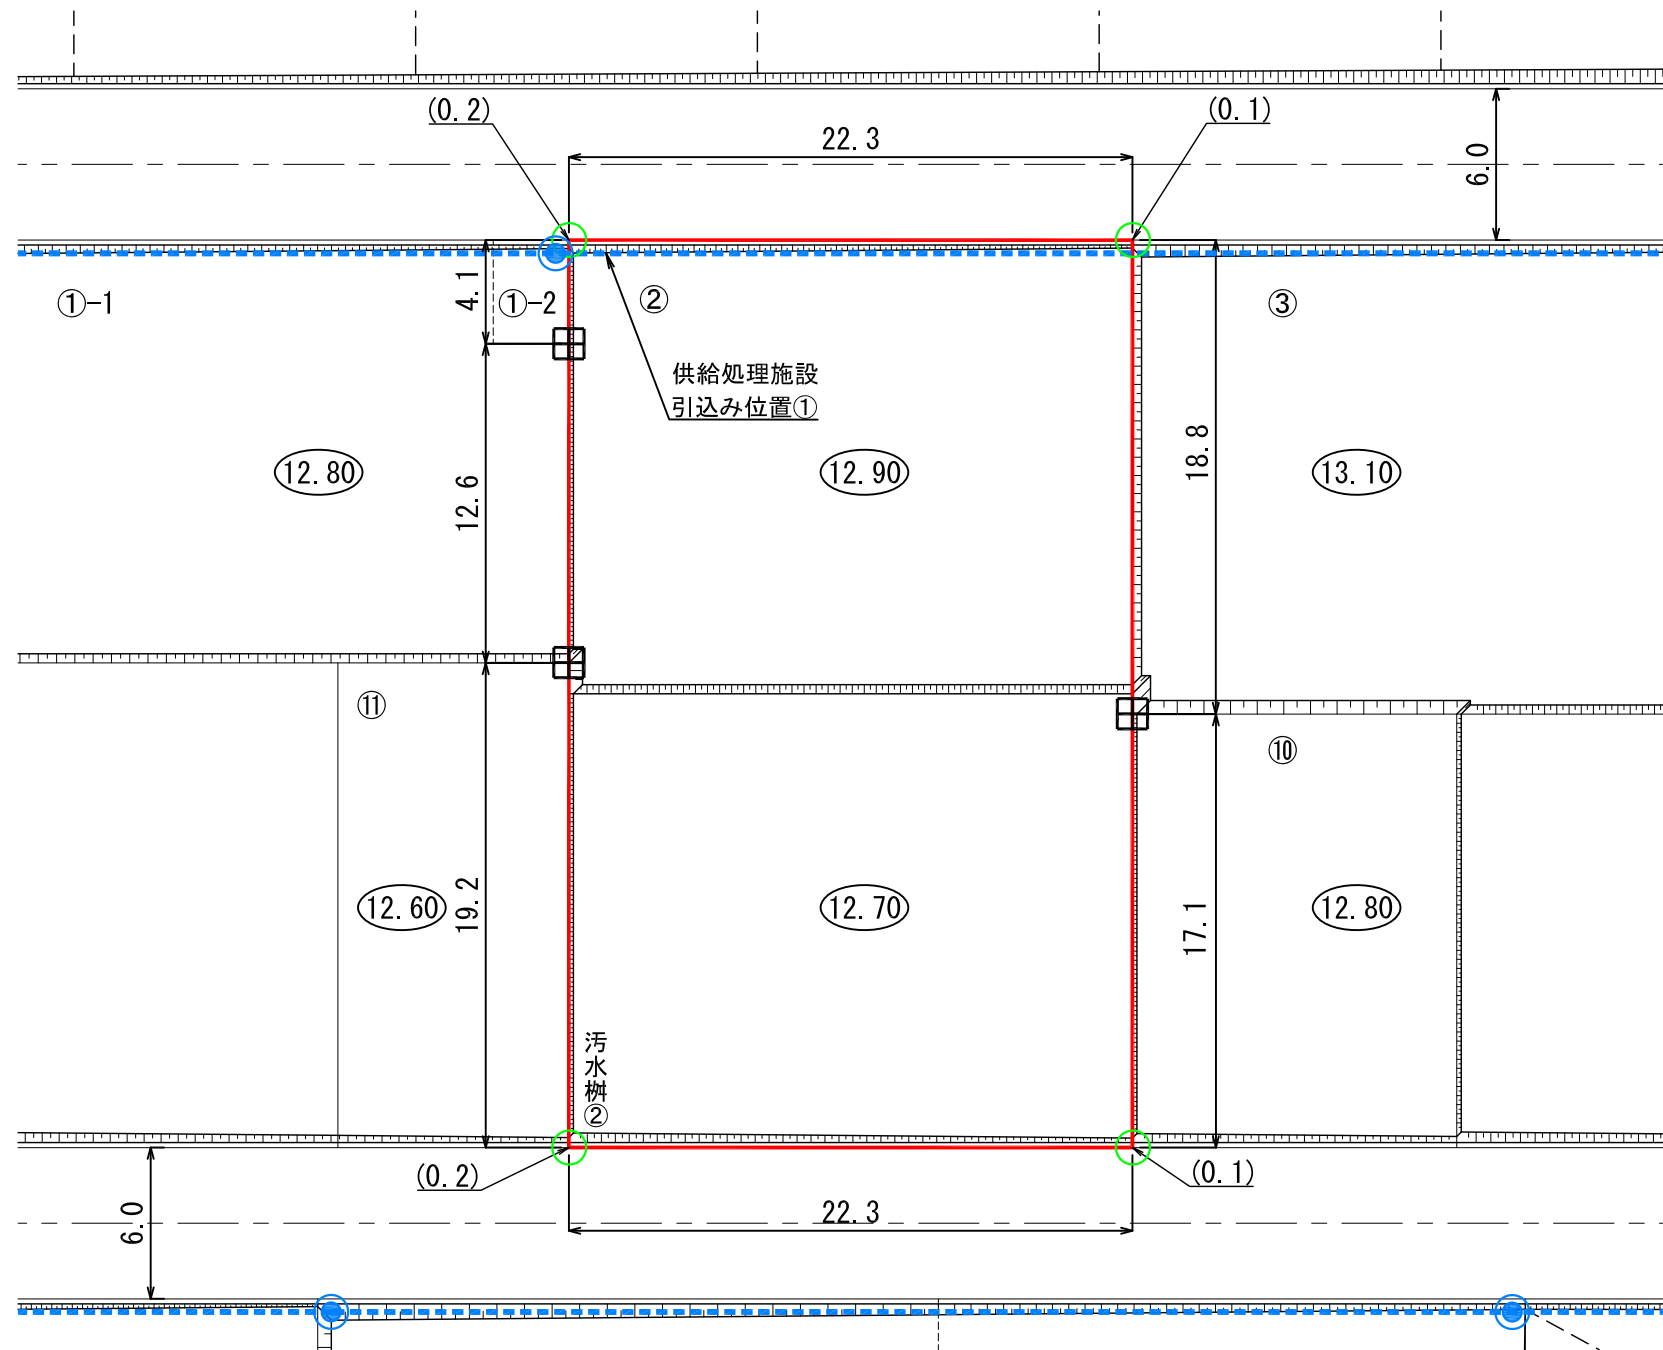

## 凡例

記号	名称
	換地位置
	宅盤計画高
	法面
	コンクリート標
	プレート標
	宅盤高と道路高との高低差
	電柱・電線

※表示数値の単位：m

- (注意)
- ・仮換地の辺長は、事業施工中のため10cm単位で表示しております。今後、出来形確認測量の結果により多少変動することがあります。
  - ・給水施設（給水管、止水栓）は、φ20の口径を基本としています。
  - ・供給処理施設位置については、施工状況に伴い多少変動することがあります。